


AFSTADA 1:500

GRUNNMYND 1:50

SKÝRINGAR SJA TE'KN. NR. 9.

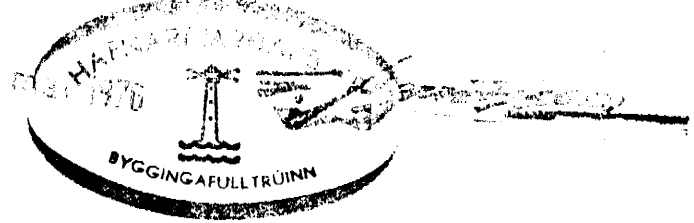

DALSHRAUN 14, HAFNARFIRÐI	MÆLIKVARÐI 1:50	VERK 7219	TEIKN NR 4
FRÆRENNSLISLÖGN 'I KJALLARA GRUNNMYND	Hannað: JSB Teiknað: JSB	Yfirarið: Samb: JSB	DAGS DES. '72
JÓHANN GUNNAR BERGPÓRSSON VERKFR MVFI KÖLDUKINN • HAFNARFIRÐI • SÍMI 52895	BREYTT apríl 76. RS JSB		