

SKÝRINGAR:

REIKNAD ER MED HELLU OFNUM SJA OFNASKRA
STILLIHNE OG LOFTSKRÚFA A ÖLLUM OFNUM
DANFOSS FJVR A ÖLLUM OFNUM.

PÍPUR VENJULEGAR SVARTAR SKAL MÁLA
MED ASFALTMÁLNINGU OS EINANGRA
MED MINNST 20 mm GLERULLARHÖLKUM OG
VEFJA MED PLASTDÚK.

VEGGJAEINANGRUN A.M.K. 2 1/2" PLAST

ÞAKEINANGRUN A.M.K. 1"




TVÖFALT GLER I GLUGGUM.

PÍPUR LIGGI I EINANGRUN ÚTVEGGJA EDA
I GÖLFRAUFUM.

— TAKNAR RÁS (HEITAR PÍPUR)

- - - - - BAKRÁS (KALDAR PÍPUR.)

A PÍPULÖGN SKAL VERA LOFTTÆMINGAR SKRUFUR
OG TÆMINGARLOKAR ÞAR SEM ÞÖRF ER A.

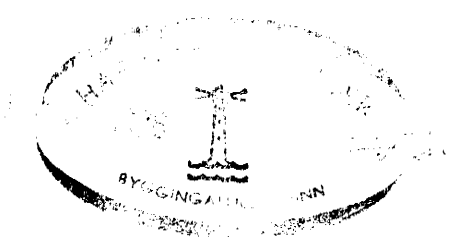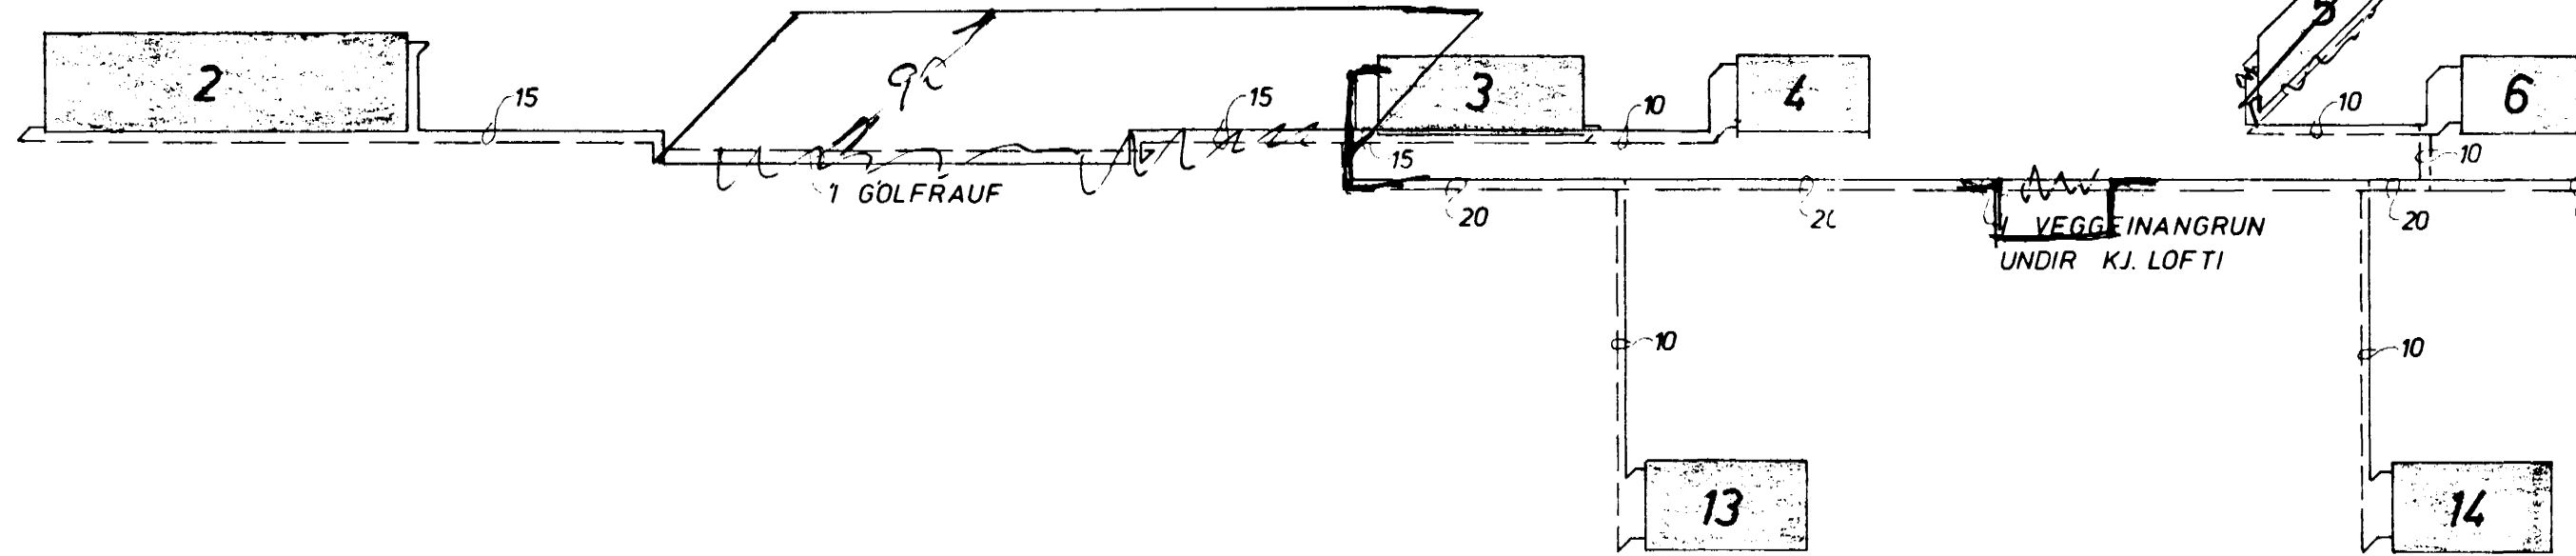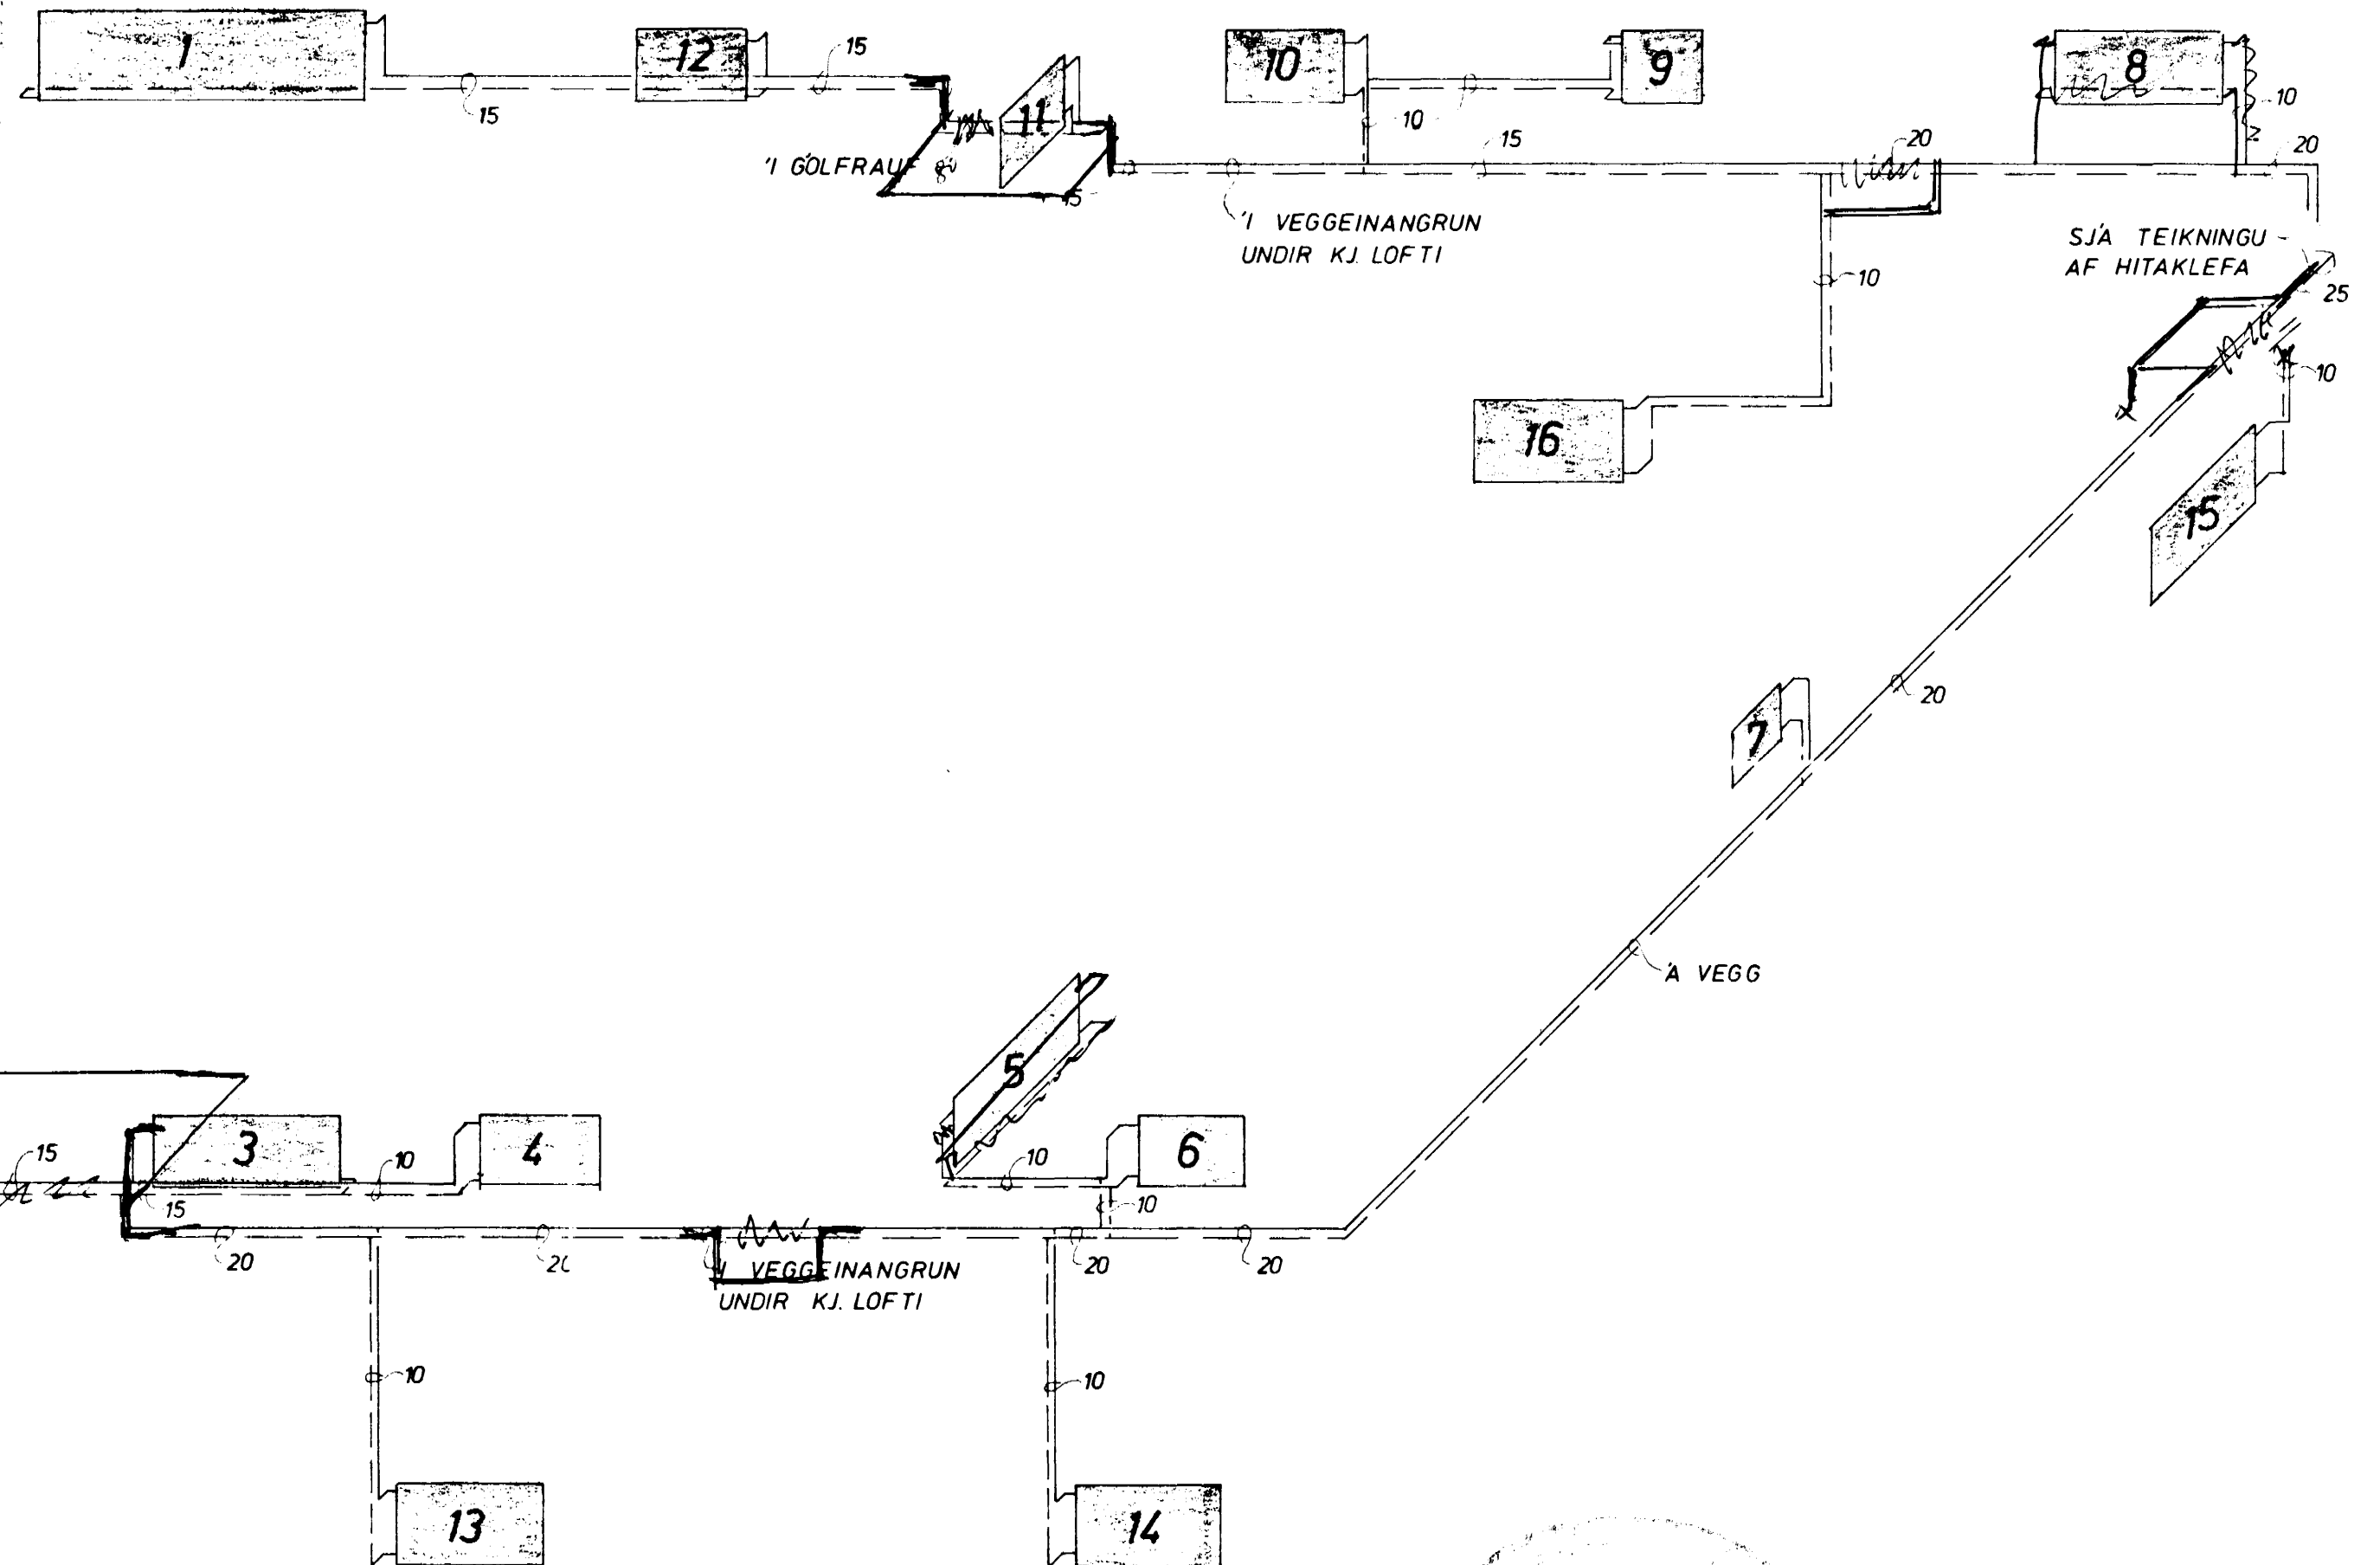

N.B. KEMUR Í STAÐ TEIKN NR.12 FRÁ SEPT '73

DALSHRAUN 14 HAFNARFIRDI	MÆLIKVARÐI ~1:50	VERK 7219	TEIKN NR 12 A
HITALÖGN KERFI	Hannað af Teiknað af <i>JW</i>	Yfirfarið af Samb. <i>JRB</i>	DAGS APRÍL '76
JÓHANN GUNNAR BERGPÓRSSON VERKFR MVFI STRANDGÖTU 11 — HAFNARFIRDI — SÍMI 53315	BREYTT		