
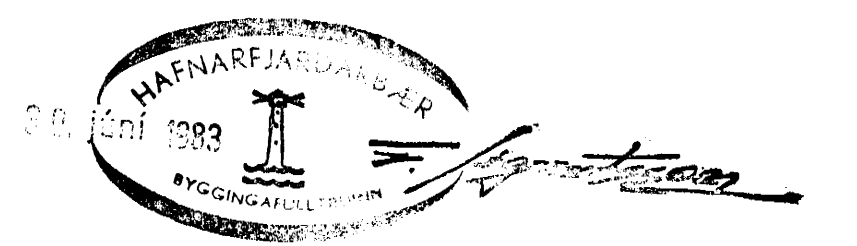


GRUNNMYND HJUTI II 1:50

GRUNNMYND HJUTI III 1:50

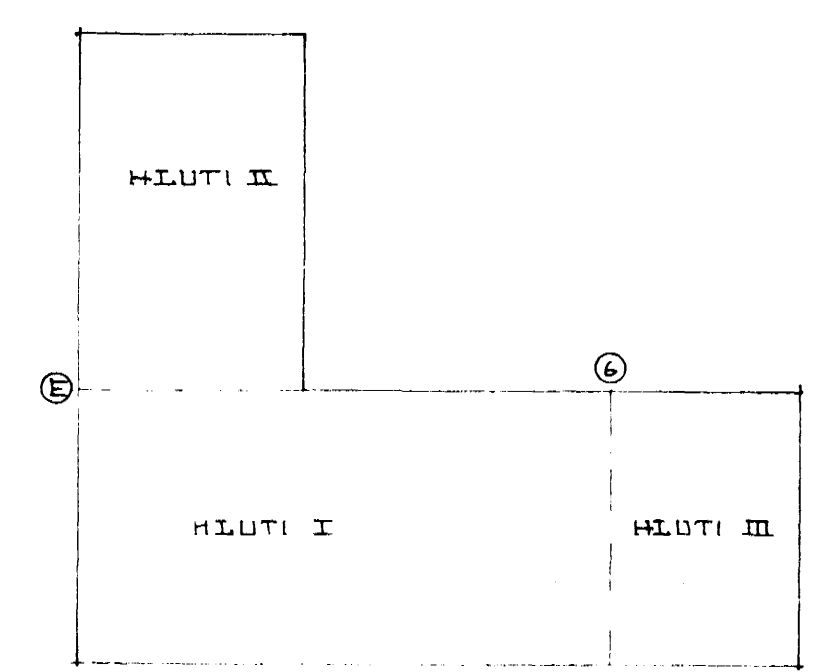

SKÝRINGAR: SJÁ TEIKN. NR. - 01.

BRETTI Í APRÍL 83
Hanna K. S.

DAÐS 23-10-80	TEIKNAR K.S.S.
HANNA K.S.	VEKUR NR. ÞIÐKUR
LAGNIR Í GRUNNI.	8010-02
MÆLIKVARDI: 1:50	TEIKN. NR.
KRISTJAN STEFÁNSSON TEKNIFRÉÐINGUR F.T.F.I.	- 02
ÞREIÐVANGI 9, HAFNARFJARÐIR, Sími 52870	