


GRUNNMYND HLUTI I 1:50


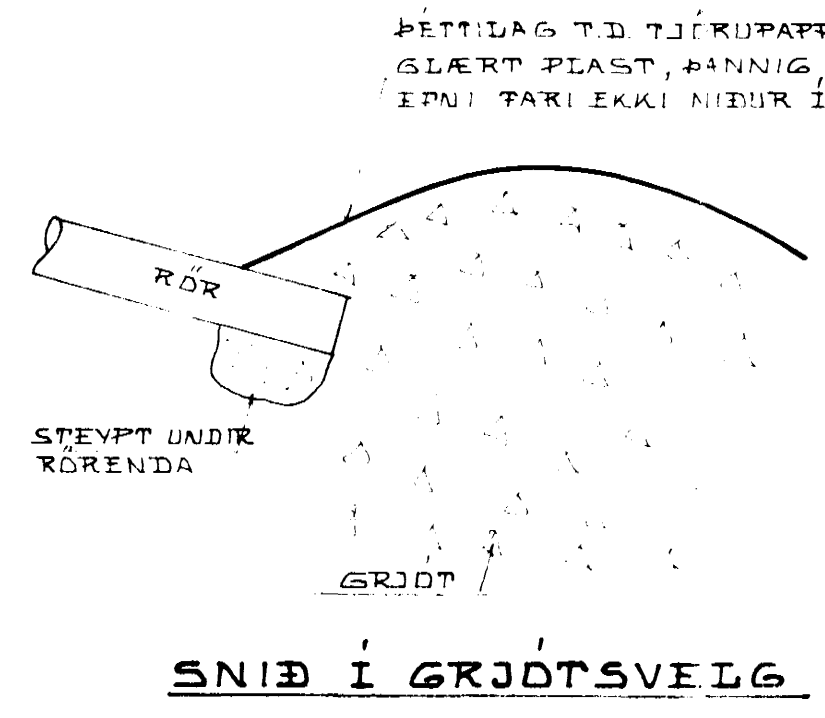


SKÝRINGAR:
 SKÝRINGAR TAKNA Á GRUNNMYND SJÁ ÍST 64
 ÍFNI OG TRÁSANGUR LAGNA SÍ SKV ÍST 65
 OG GILDANDI REGLUGERÐ.

HÆÐATÖLUR ERU GÆTNAR UPP FYRIR BOTNPÍPU
 VIÐ GREININGAR, BRÚN UNDIRSTÖBU OG I BÝGGJU
 UNDIR STÚTUM UPP ÚR PIÖTU.

(HÆÐATÖLUR ERU AÐSTÆÐAR ÞAD ER, HÆÐ Á GÖLTI
 HÆÐAR ER SETT JAFNT OG + 10.00 OG AÐRAR HÆÐIR
 REIKNABAR ÚT TRÁ ÞVI.)

HÆÐATÖLUR ERU Í M, LAGNASTÆRBIK ERU Í MM

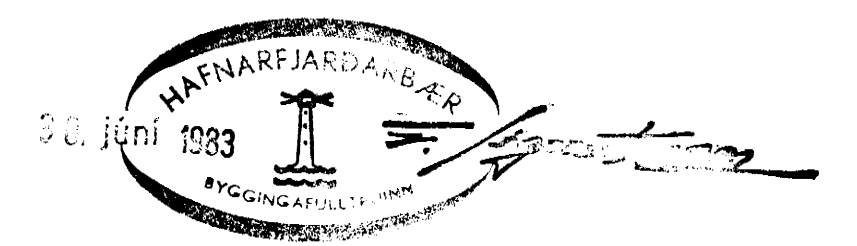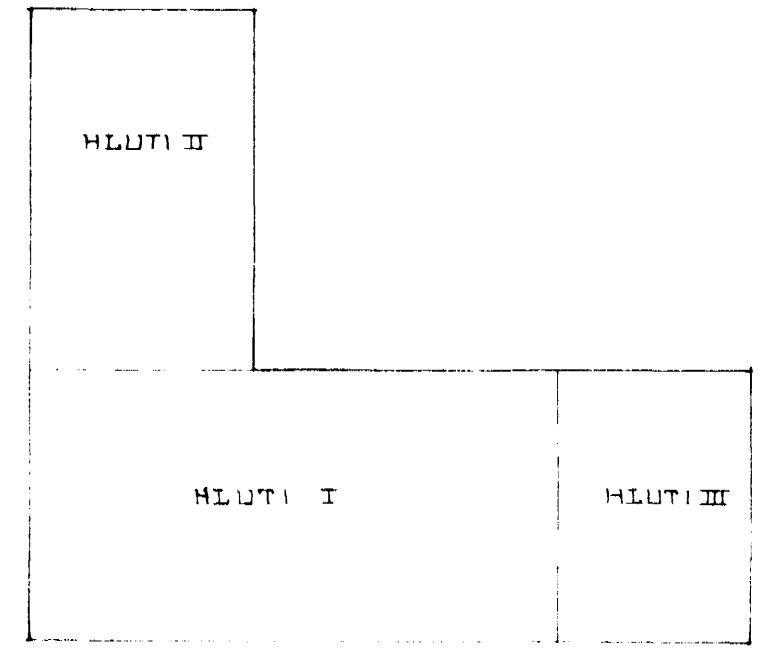

BREYTT Í APRÍL 83
 Kristján Stefánsson

DALSHRAUN 15, HAFNARFIRÐI.		DAGS. 23.-10.-80
LAGNIR Í GRUNNI		HANNAÐ K S
MÆIKVAFDI 1:50		TEIKNAD KS 55
KRISTJAN STEFANSSON TEKNITRÁÐINGUR T.T.F.I.		VERK NR. ÞIÖKALF.
ÞIKE DVANASÍÐ, HAFNARFIRÐI SÍMI 52870		8010-02
		TEKNI NR.
		- 01