



SUÐURHLIÐ

3. ÁFANGI.

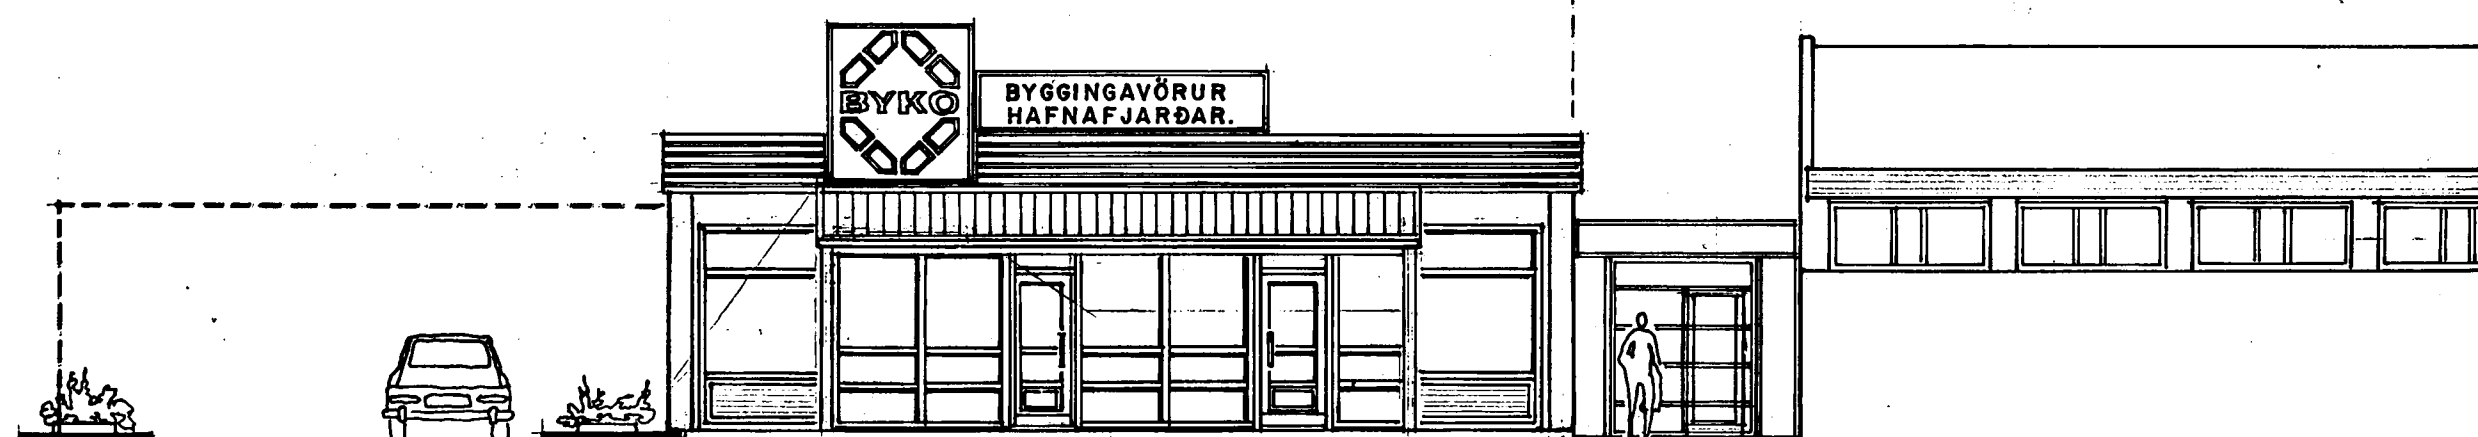

AUSTURHLIÐ

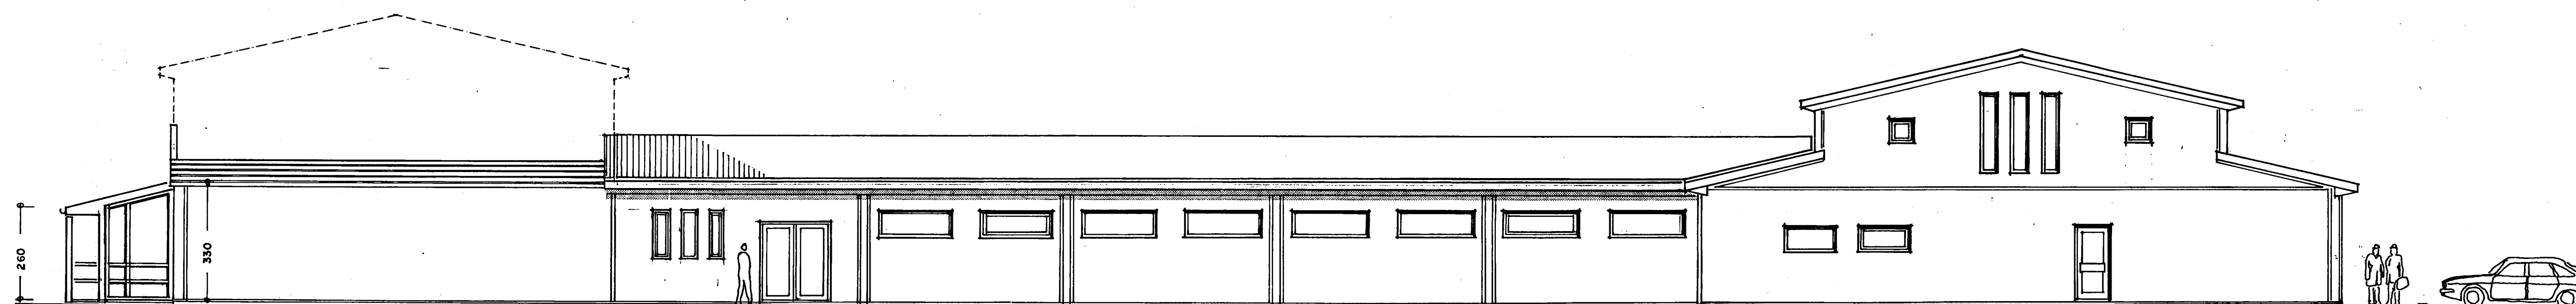

NORÐURHLIÐ

BREYTT. 24.8.2001
BETT GÖNGUHURÐ Á/TENGIÞYGGINGU. AUSTURHLIÐ.
Jón Guðmundsson.
BREYTT. 1.-2.-1991.
VINDFANG Á AUSTURHLIÐ.
Jón Guðmundsson.

BREYTT. 19.-2.-84.
BRÁÐABIRÐA PAK.
Á ÁFANGA 2.

DALSHRAUN 15 HAFHARFIRÐI.

ARKITEKT. JÓN GUÐMUNDSSON.

MJKLUBRAUT 58 REYKJAVÍK.

MÁL. 1:100 DAGS. 8.-10.-82

Jón Guðmundsson.