



VESTURHLIÐ.

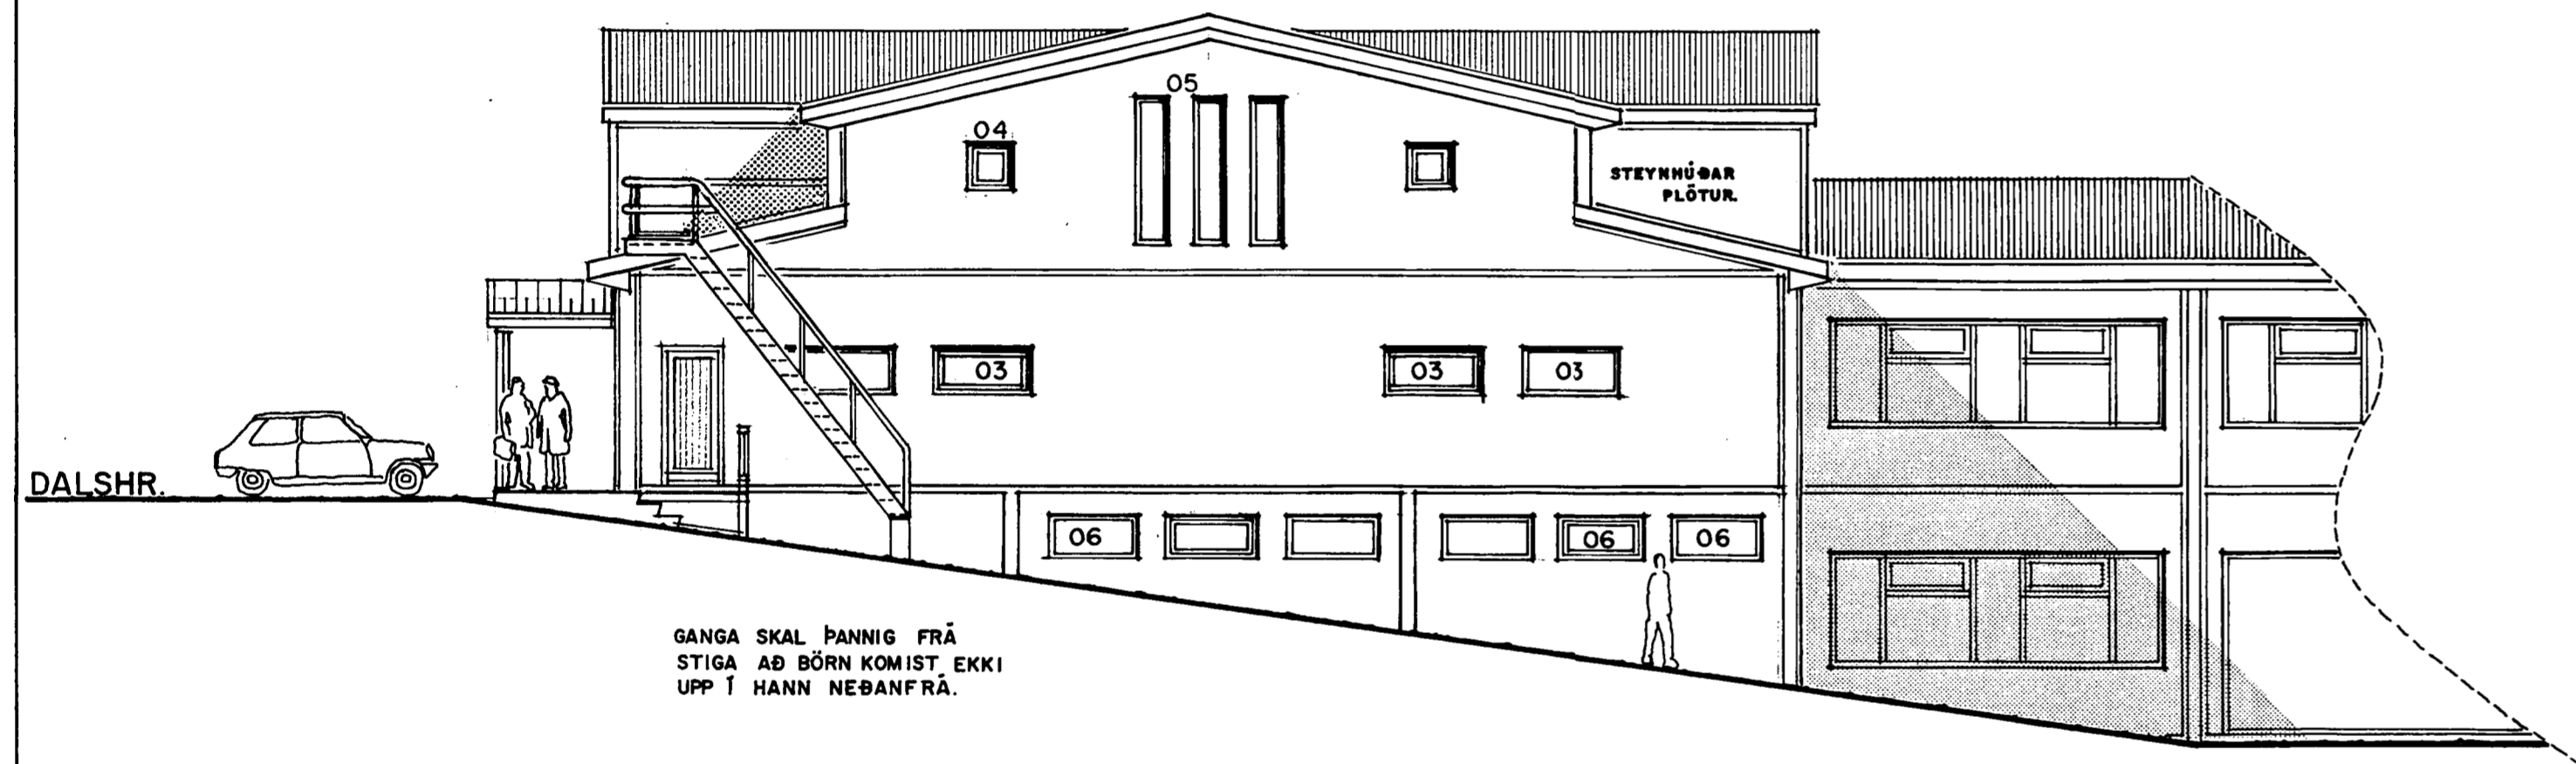


GANGA SKAL ÞANNIG FRÁ
STIGA AÐ BÖRN KOMIST, EKKI
UPP Í HANN NEÐANFRÁ.

SUÐURHLIÐ.

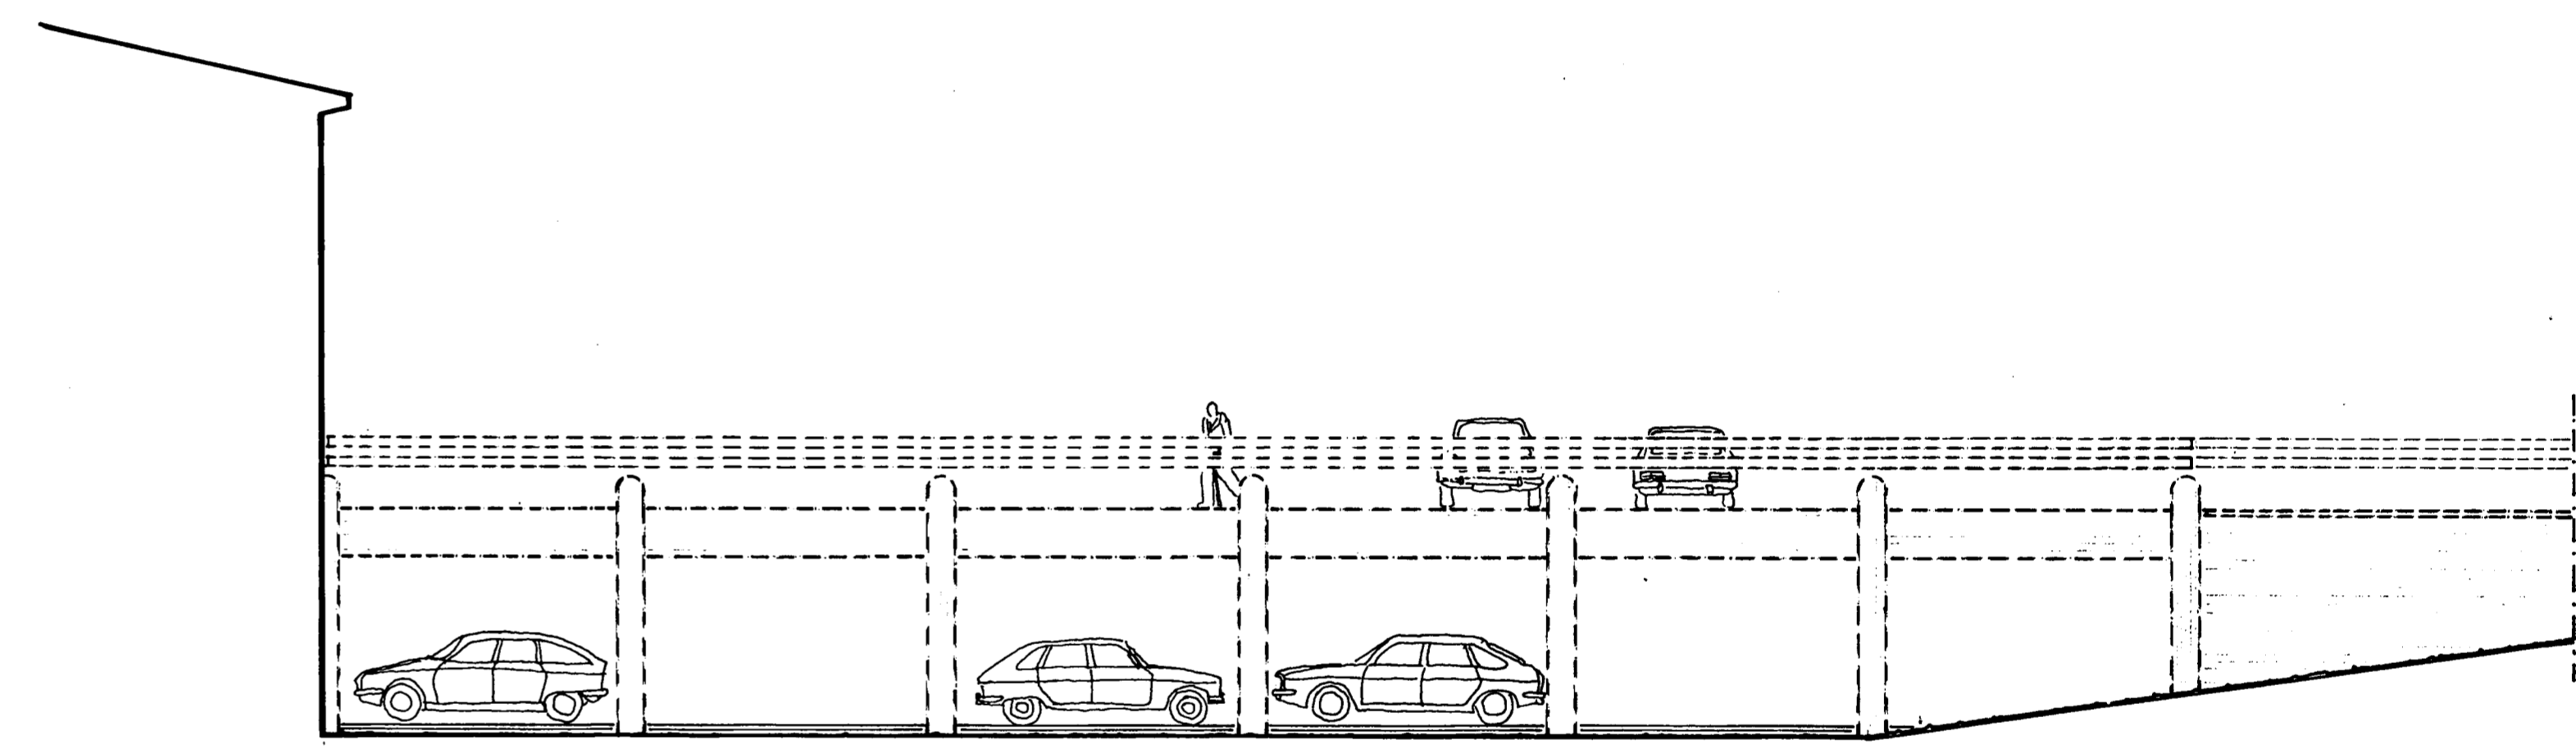

NORÐURHLIÐ. BÍLASTÆÐI.

SÍÐARI BYGGINGARÁFANGI.

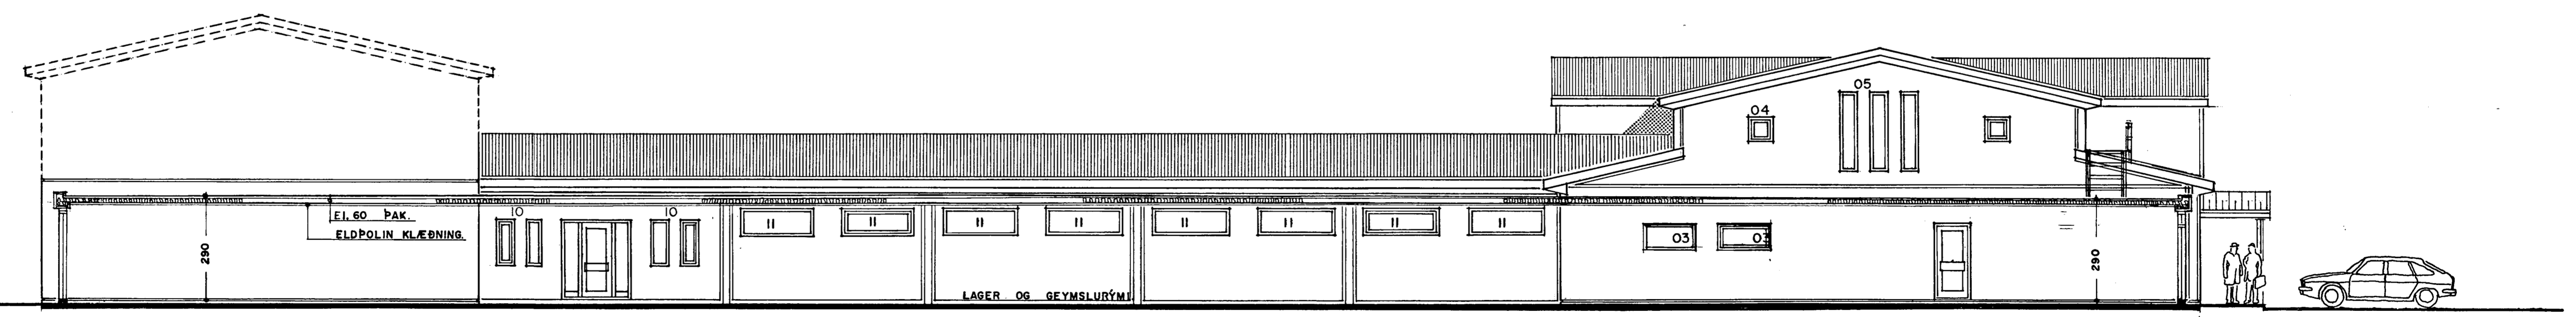

NORÐURHLIÐ.

SNEIÐING GEGNUM ÞAK Á YFIRBYGGINGU YFIR SUND.

BREYTT. 30.-1.-1999
SETT SKYGNÍ VIÐ INGÁNG Á VESTURHLIÐ.
SAMP. Jón Guðmundsson

BREYTT. 15.-2.-87
BREYTT. 6.-11.-1986
Jón Guðmundsson.

BREYTT. 24.-8.-2001 SETT GÖNGUHURÐ
Á SUÐURHLIÐ. BÆTT VIÐ VÖRUM. HURÐ Á VESTURHLIÐ.
3. HÆÐ 1. ÁFANGA.

DALSHRAUN. 15 HAFNARFIRÐI.
ARKITEKT. JÓN GUÐMUNDSSON FAÍ
MIKLUBRAUT 58 RVÍK. SÍMI. 13834
MÁL 1:100 DAGS. 6.-3.-1982
Jón Guðmundsson.