


TRÉSMÍÐJA. B.Ó.

PAK.

03-06

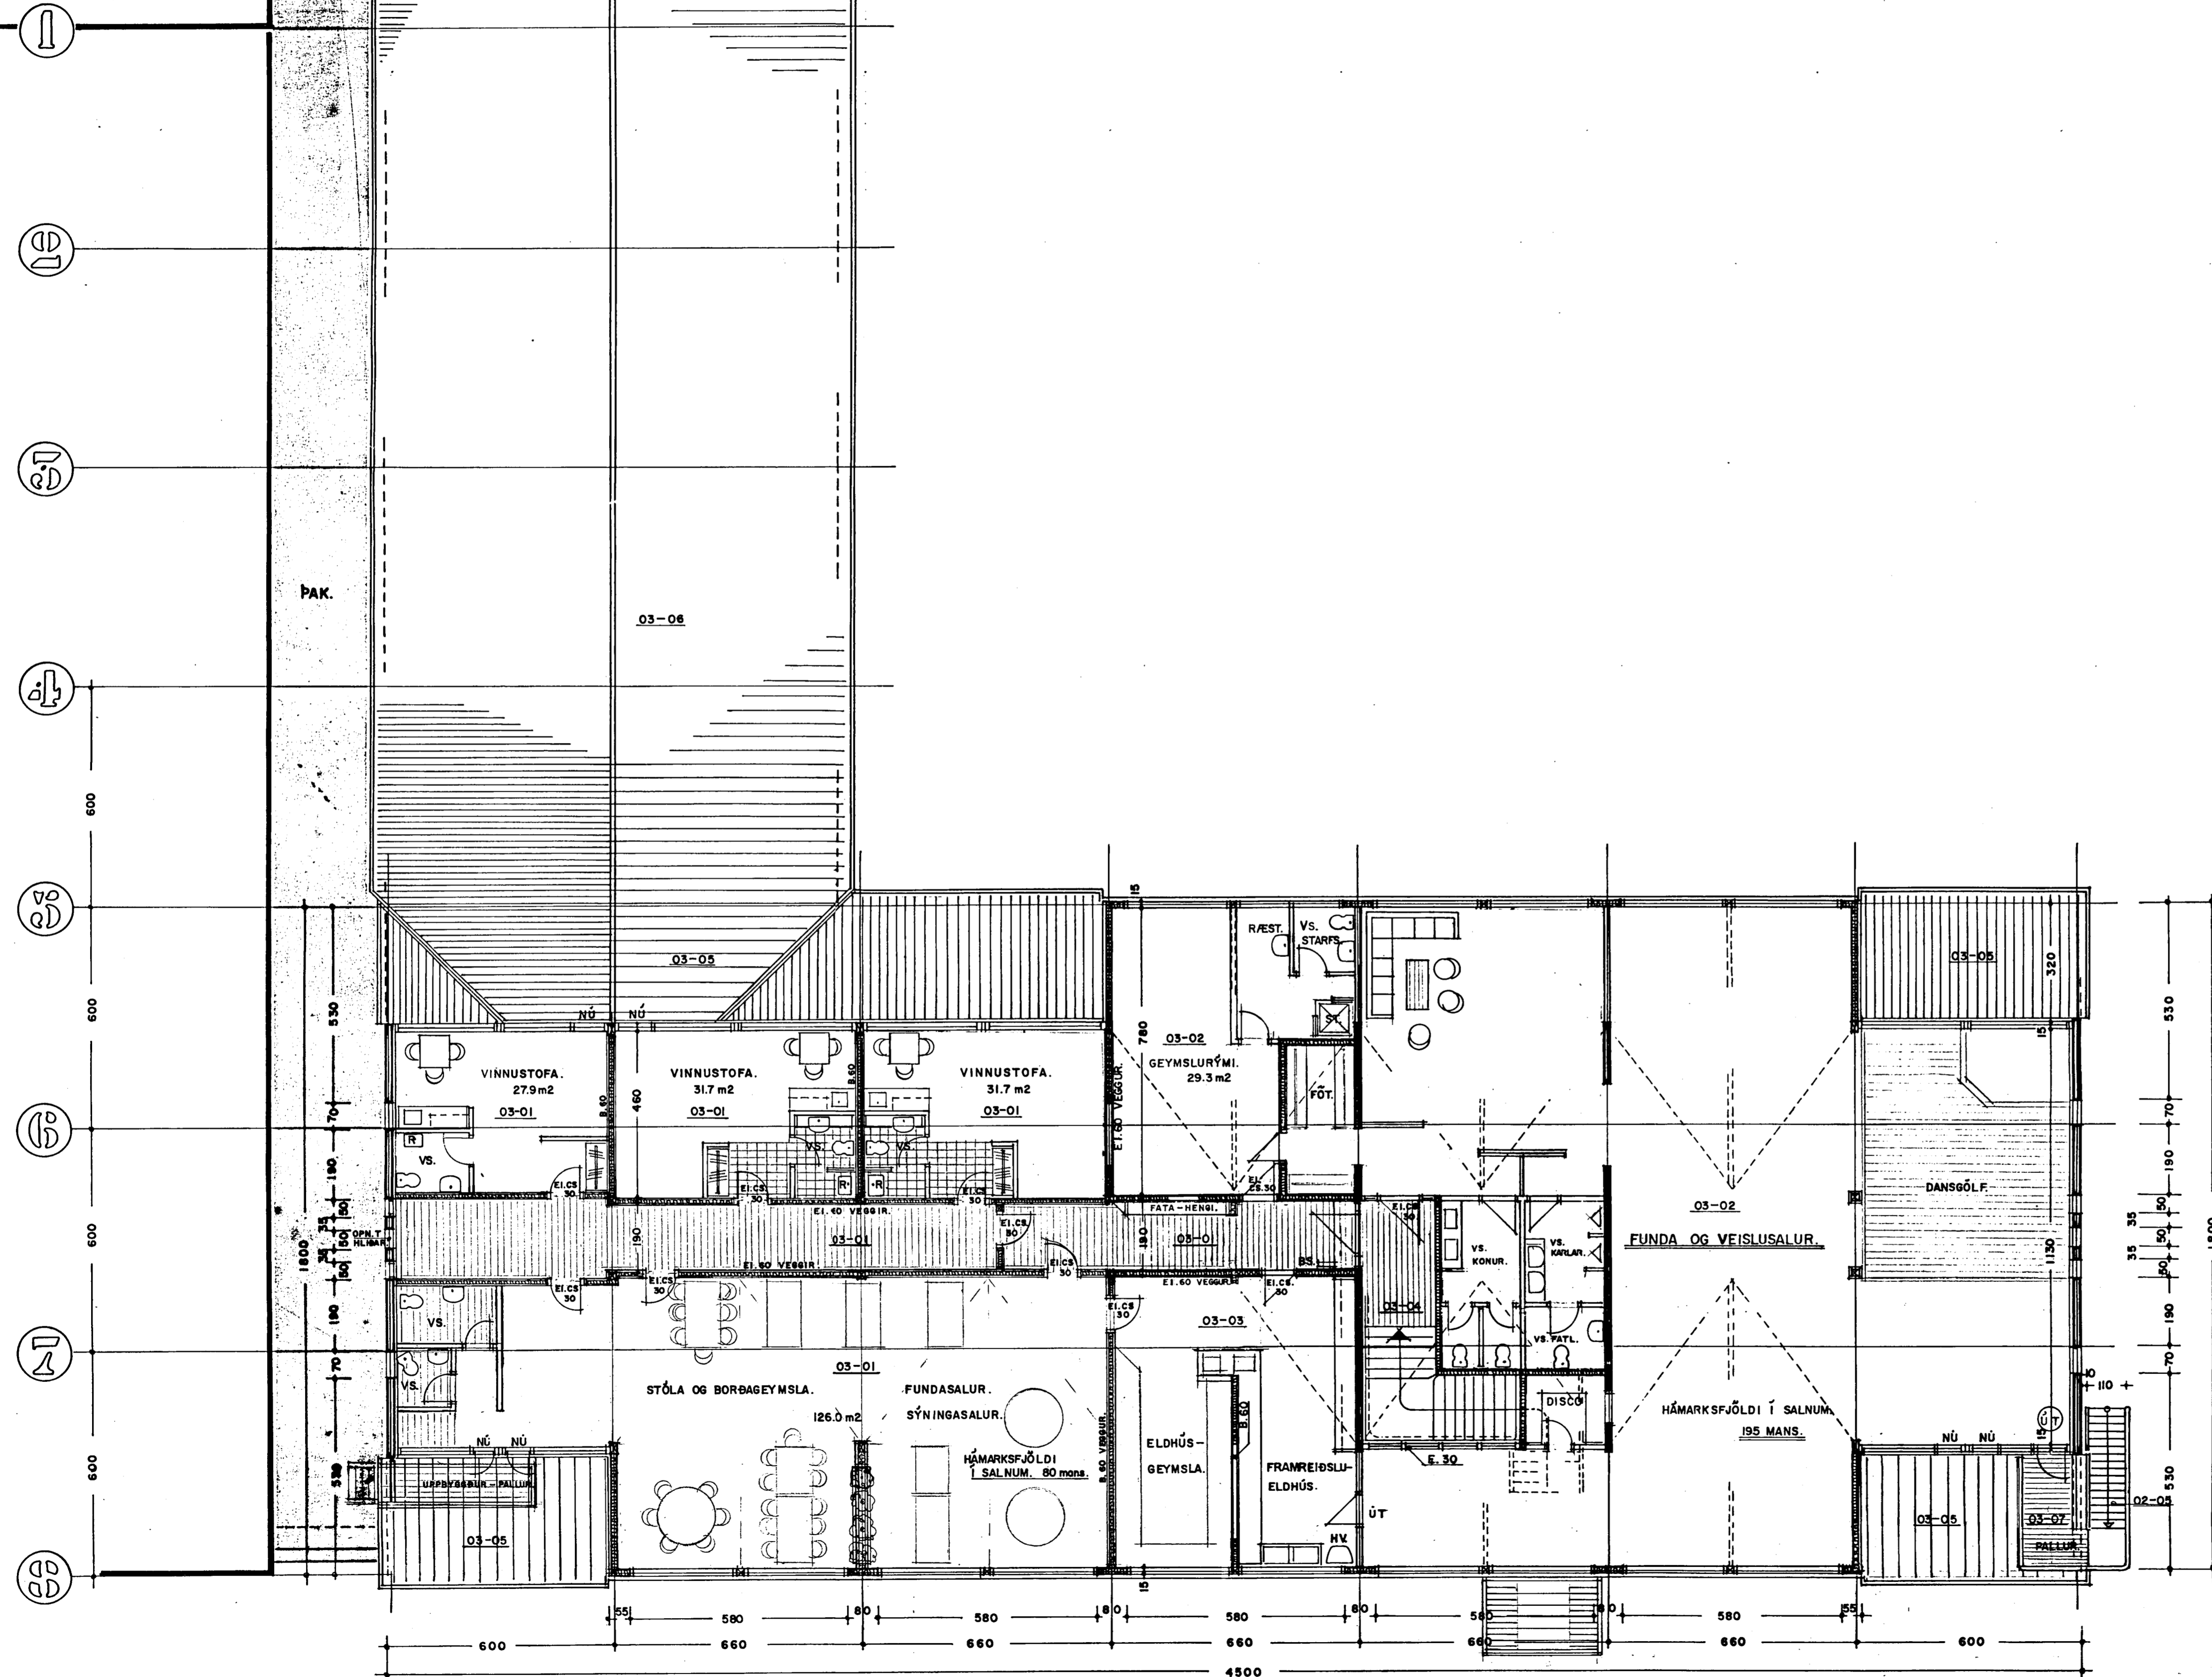

VÉLÆNNI LOFTRÆSTINGU
HEFUR VERIÐ KOMIÐ FYRIR Í FUNDASAL.

BREYTT 24.-8.-2001 FÆRÐ INN NÚMÉR
FASTEIGNAMATSUNNS
SAMP *Jón Guðmundsson*
BREYTT 30.-1.-1999 HEYBARÚTG. OG FL.
SAMP
BREYTT INNRA SKIPULAGI.
15.-2.-1997.
NÚVERANDI INNVEGGIR OG STARFSEMI
FÆRÐ INN Á TEIKNINGU 6.-11.-88
Jón Guðmundsson
BREYTT 15.-2.-87

GRUNNMYND. 3. HÆÐ.

691 m²

STÆKKUN 169 m²

DALSHRAUN 15 HAFNARFIRÐI.
ARKITEKT JÓN GUÐMUNDSSON FAÍ
MIKLUBRAUT 58 RVÍK. SÍMI. 13834
MÁL 1:100 DAGS. 19.-2.-1984
Jón Guðmundsson