



I. (II) ÁFANGI  
 Samþykkt á fundi bygginga-  
 nefndar d. 13. 10. 82  
 7/3  
 BYGGINGA- og VASKINGIS-  
 RÁÐGÆFING  
 HAFNARFIRÐI  
*J. Gunnarsson*

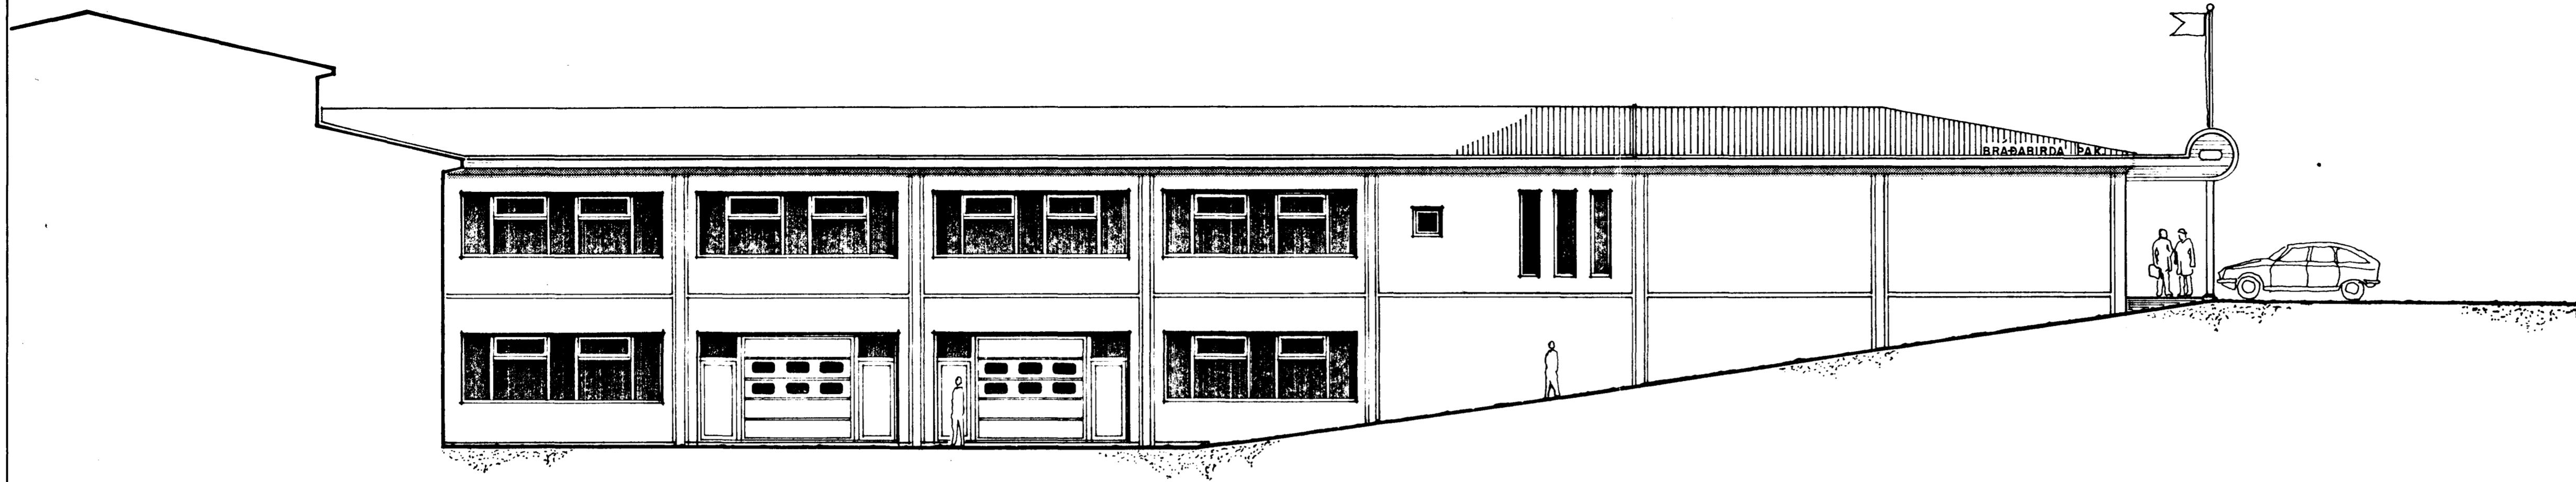


SUÐURHLIÐ.

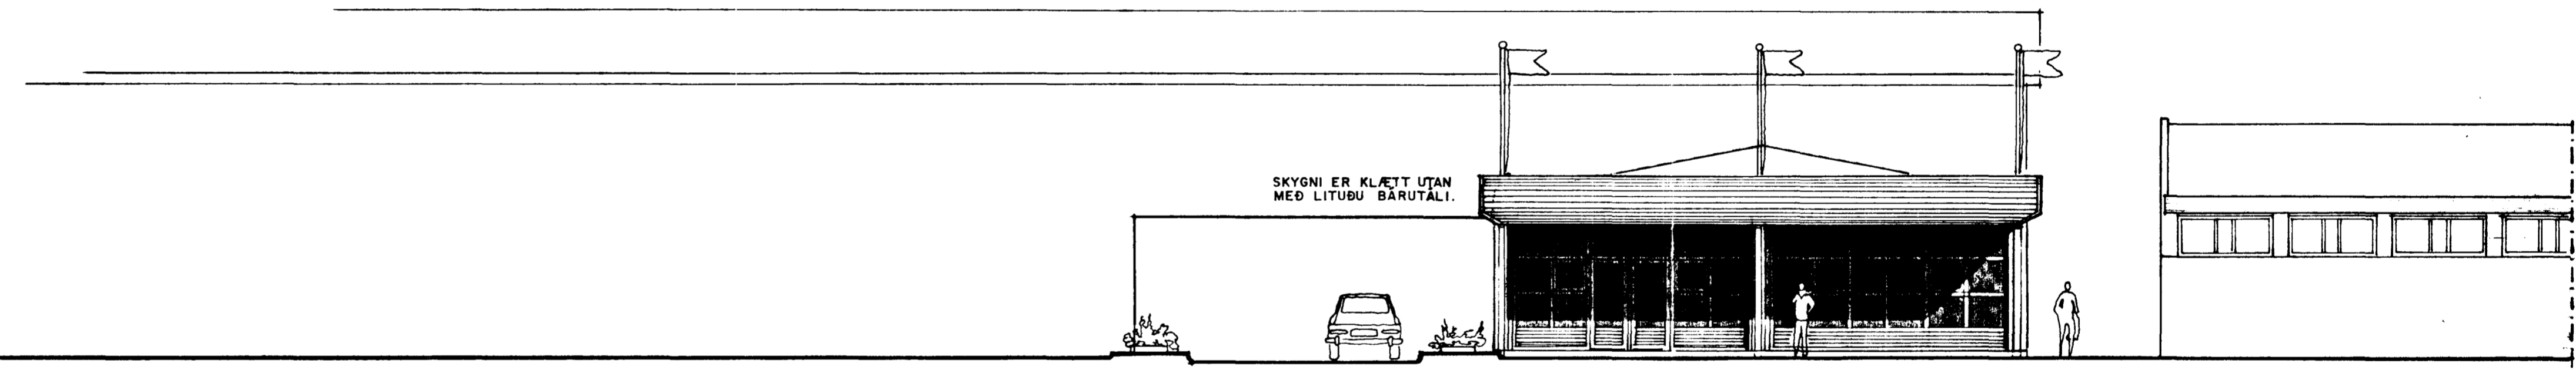

3. ÁFANGI.

AUSTURHLIÐ.

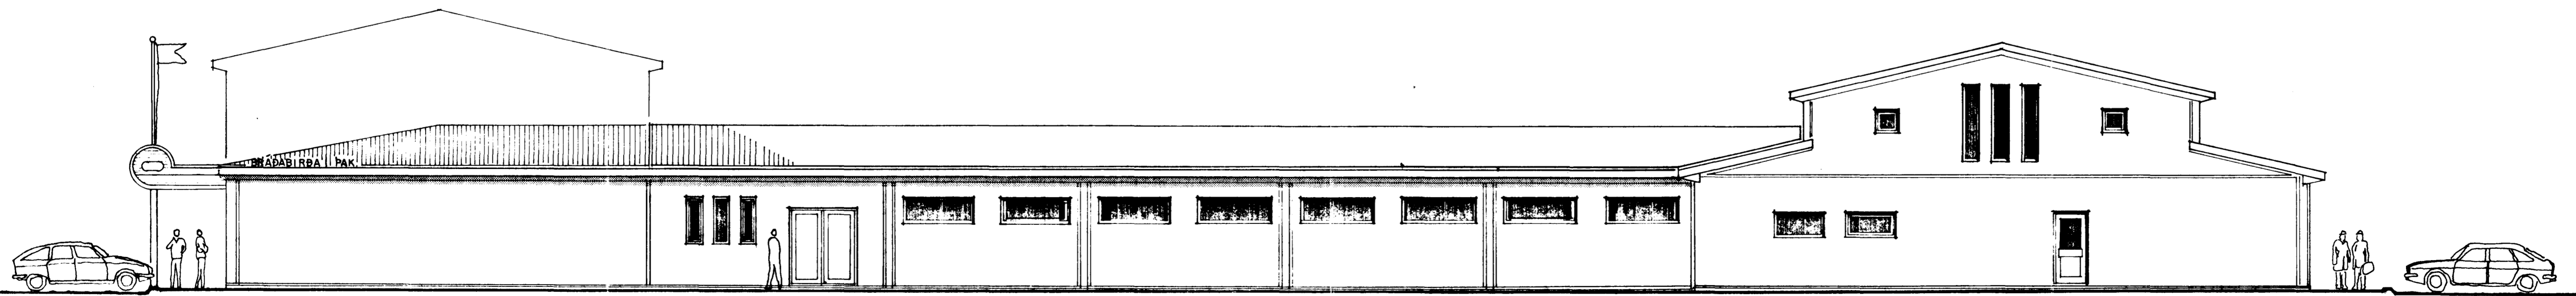

NORÐURHLIÐ.

BREYTT. 9-2-84  
 BRÁÐABIRDA PAK.  
 Á ÁFANGA 2.

DALSHRAUN 13 HAFNARFIRÐI  
 ARKITEKT. JÓN GUÐMUNDSSON PAV.  
 MIKLUBRAUT 58 RVK. Sími 1433  
 MÁL 1:400. DROS. 8-70-82  
*Jón Guðmundsson*