


J. ÞRANGI


21	5	80
17	3	82
7	3	87

Jóna Thelma

BLAÐ 5

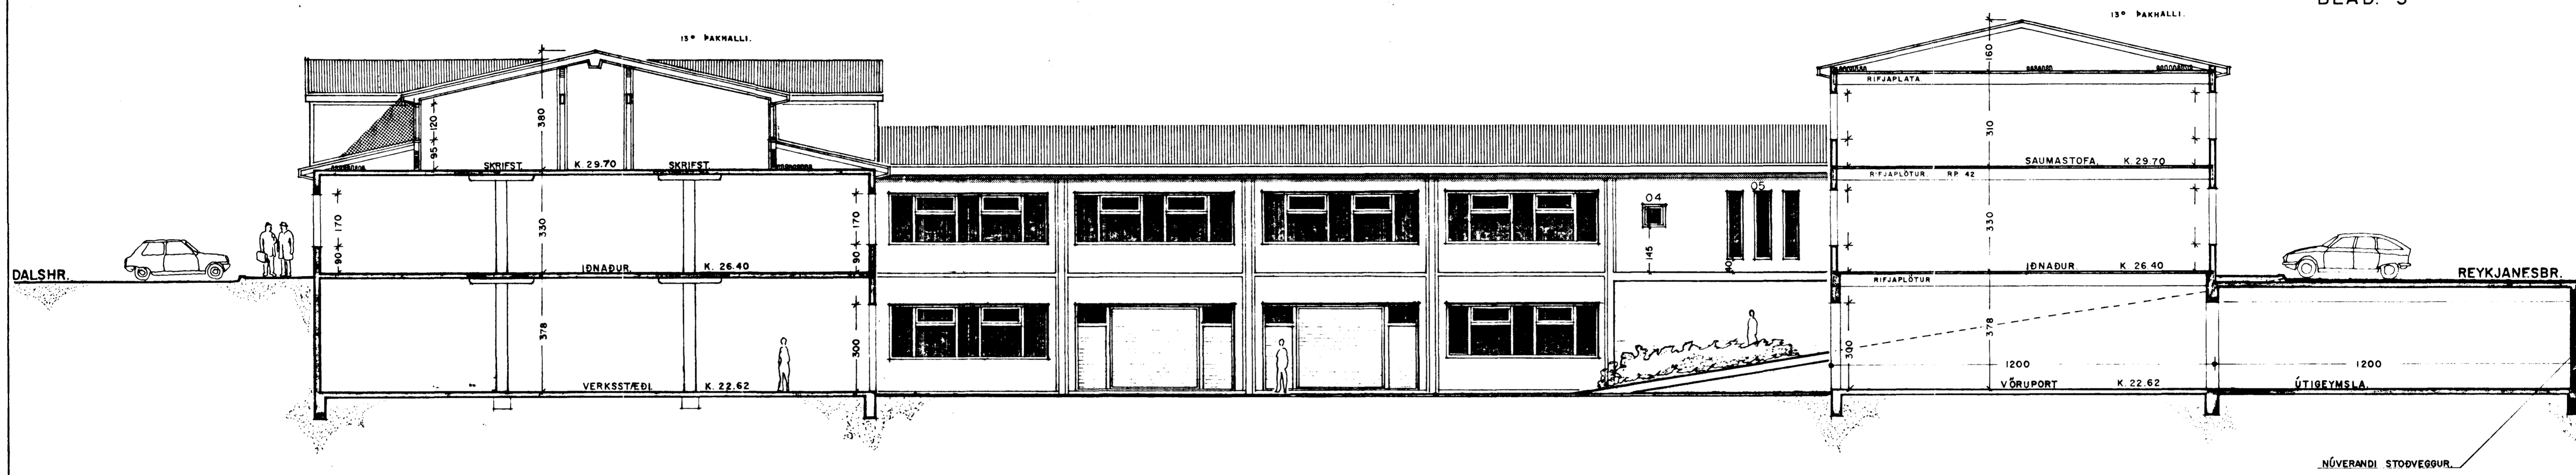

SKURÐUR. A - A

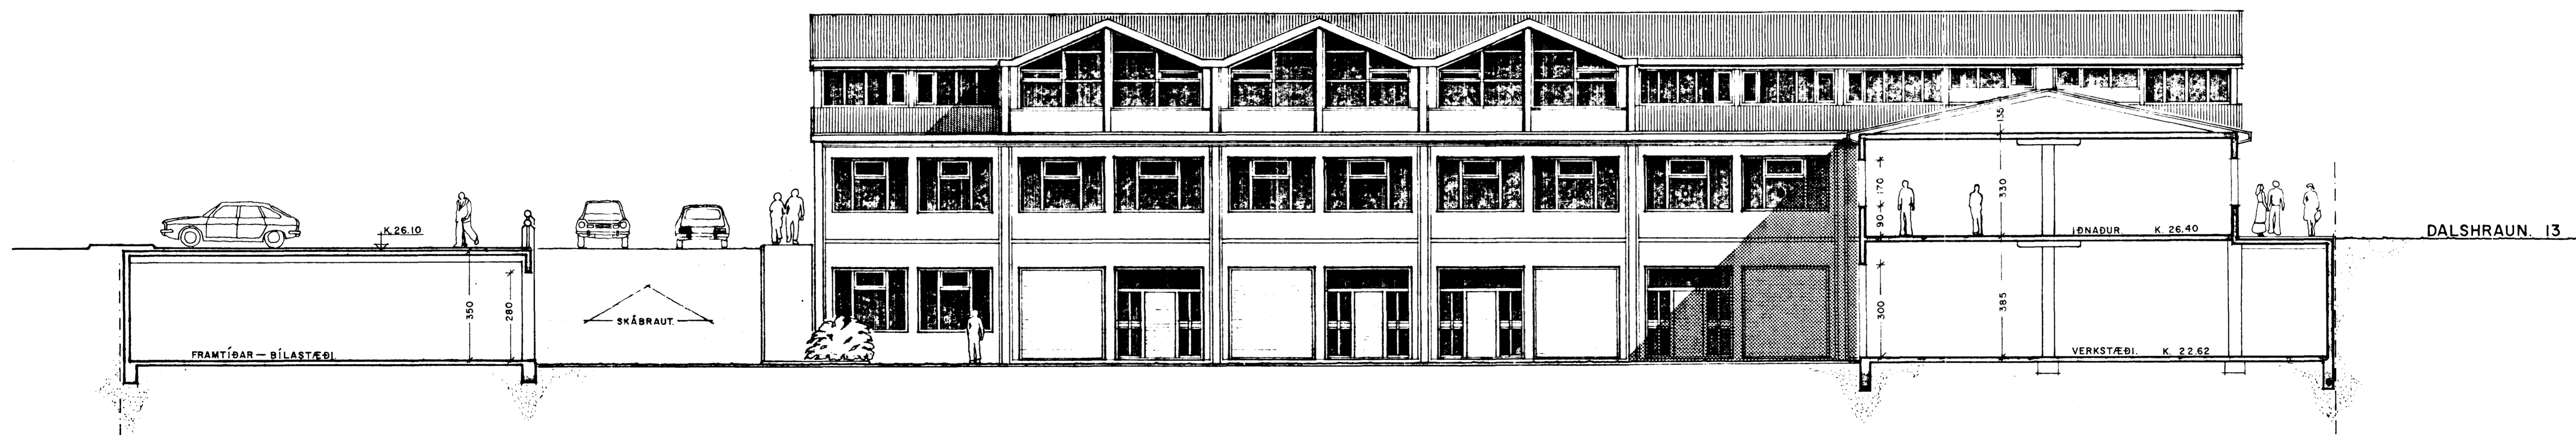

SKURÐUR. B - B

BREYTT. 6-9-1984.  
 ÚTIGEYMSLA 3. ÁFANGA.  
 BREYTT. 19-2-1984  
 2. H/ÆÐ 1. ÁFANGA.

DALSHRAUN. 15 HAFNARFIRÐI.

ARKITEKT. JÓN GUÐMUNDSSON FAÍ  
 MIKLUBRAUT 58 RVÍK. SÍMI. 13834  
 MÁL 1:100 DAGS. 6-3-1982

Jón Guðmundsson