
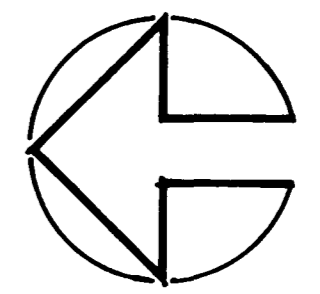


# DALSHRAUN. 15 HAFNARFIRÐI.

BÍLASTÆÐAMÖRK VIÐ RYKJANESBRAUT.

Samþykkt þann  
25 FEB. 1999  
Byggingafulltrúinn í Hafnarfirði  
Erlendur Hjálmarsson

BLAÐ. I

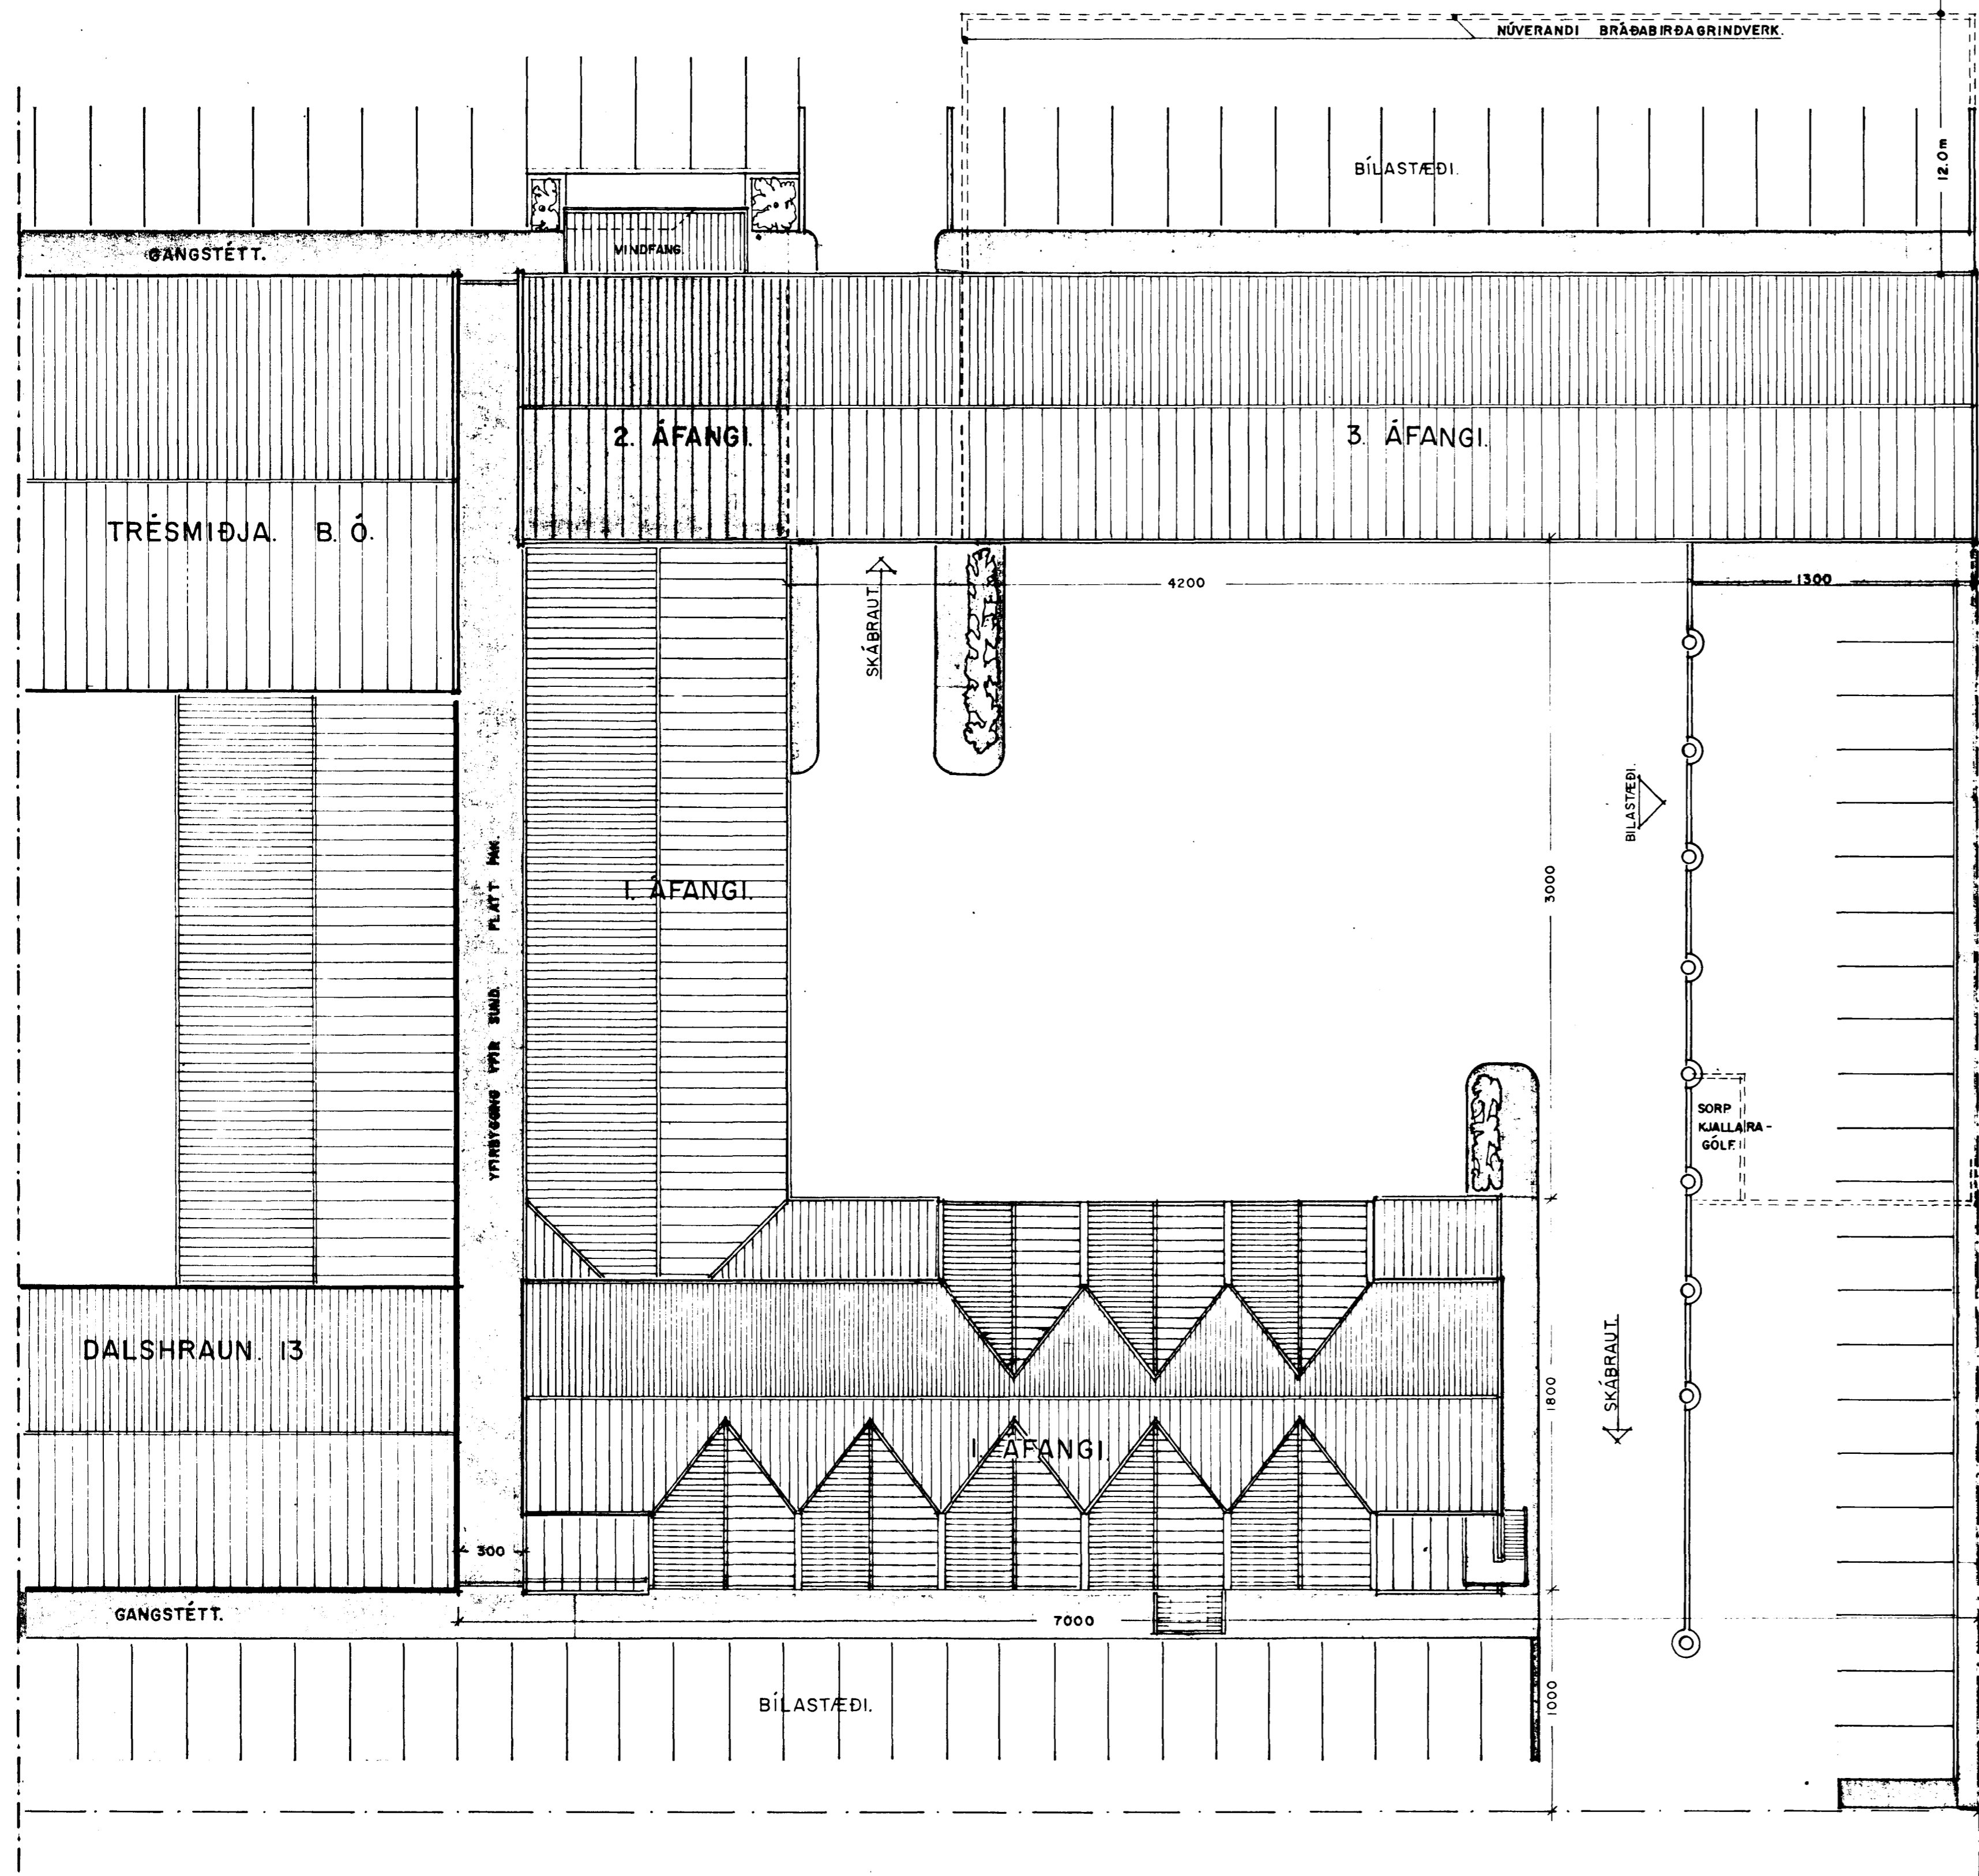

**FLATARMÁL. 1. ÁFANGA.**


KJALLARI	1146 m <sup>2</sup>
1. HÆÐ.	1172 m <sup>2</sup>
2. HÆÐ.	691 m <sup>2</sup>
<b>SAMTALS</b>	<b>3009 m<sup>2</sup></b>

**FLATARMÁL. 2. ÁFANGA.**

1. HÆÐ.	144 m <sup>2</sup>
---------	--------------------

**FLATARMÁL. Á YFIRBYGGÐU SUNDI.**

1. HÆÐ SAMTALS.	1487.5 m <sup>2</sup>
-----------------	-----------------------

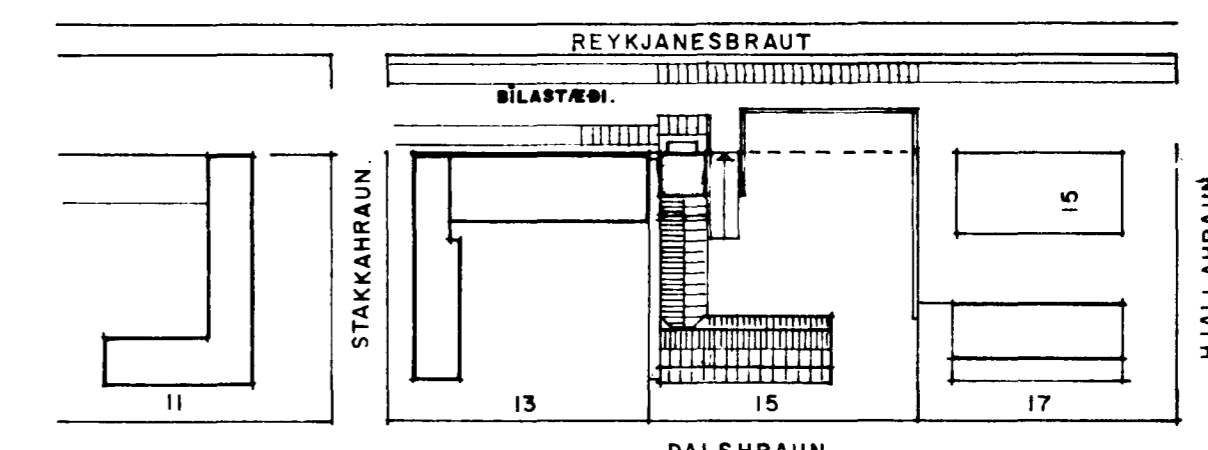

AFSTÖÐUMYND 1:2000

VINDFANG Á AUSTURHLIÐ.  
FLATARMÁL. 18.2 m<sup>2</sup>

AFSTÖÐUMYND. 1:200

DALSHRAUN.

BREYTT 8-10-82.

BREYTT. 30.-1.-1999  
SKYGNÍ Á VESTURHLIÐ HÚSINS.  
SAMÞ. Jón Guðmundsson

BREYTT. 1.-2.-1991.  
VINDFANG Á AUSTURHLIÐ.  
Jón Guðmundsson.

BREYTT. 15.-2.-87. Jón Guðmundsson.  
BREYTT. 19.-2.-84. Jón Guðmundsson.

DALSHRAUN. 15 HAFNARFIRÐI.

ARKITEKT. JÓN GUÐMUNDSSON FAI  
MIKLUBRAUT 58 RVÍK. SÍMI 13834

MÁL 1:100 DAGS. 6.-3.-1982  
Jón Guðmundsson.