




fl. Guðmundsson

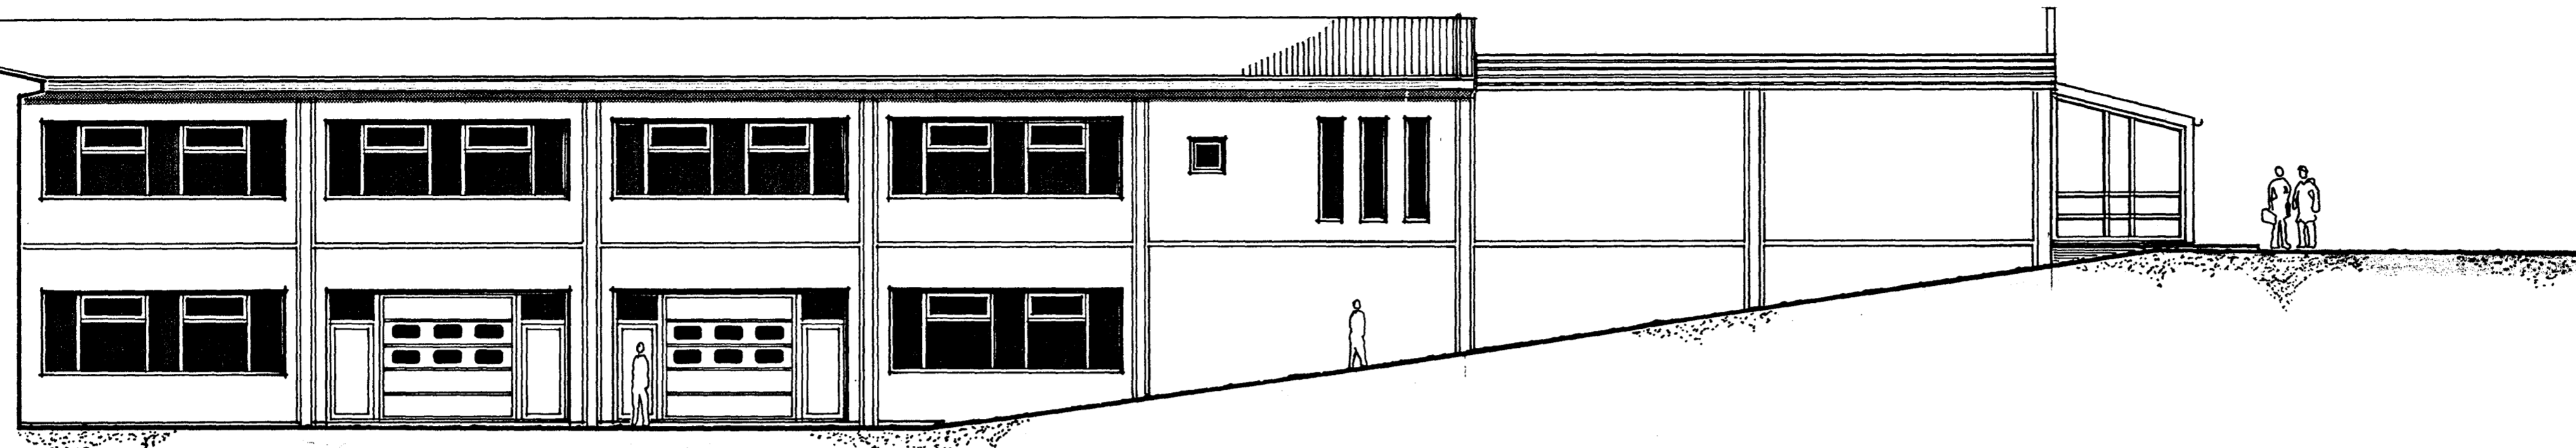

SUÐURHLIÐ.

3. ÁFANGI.

AUSTURHLIÐ.

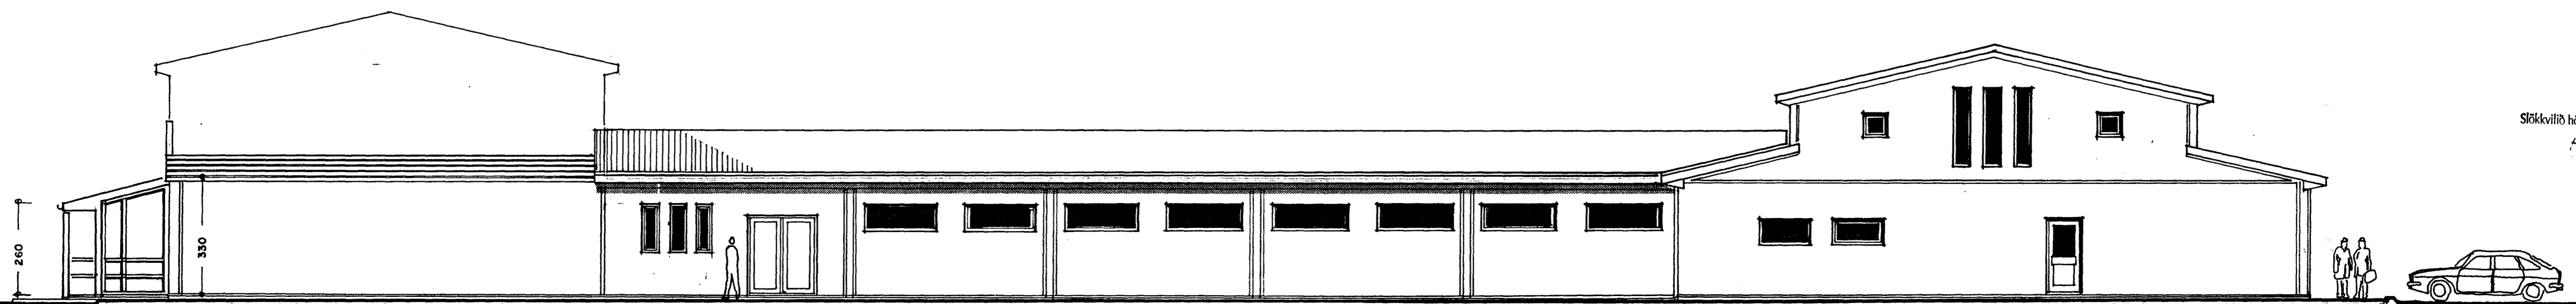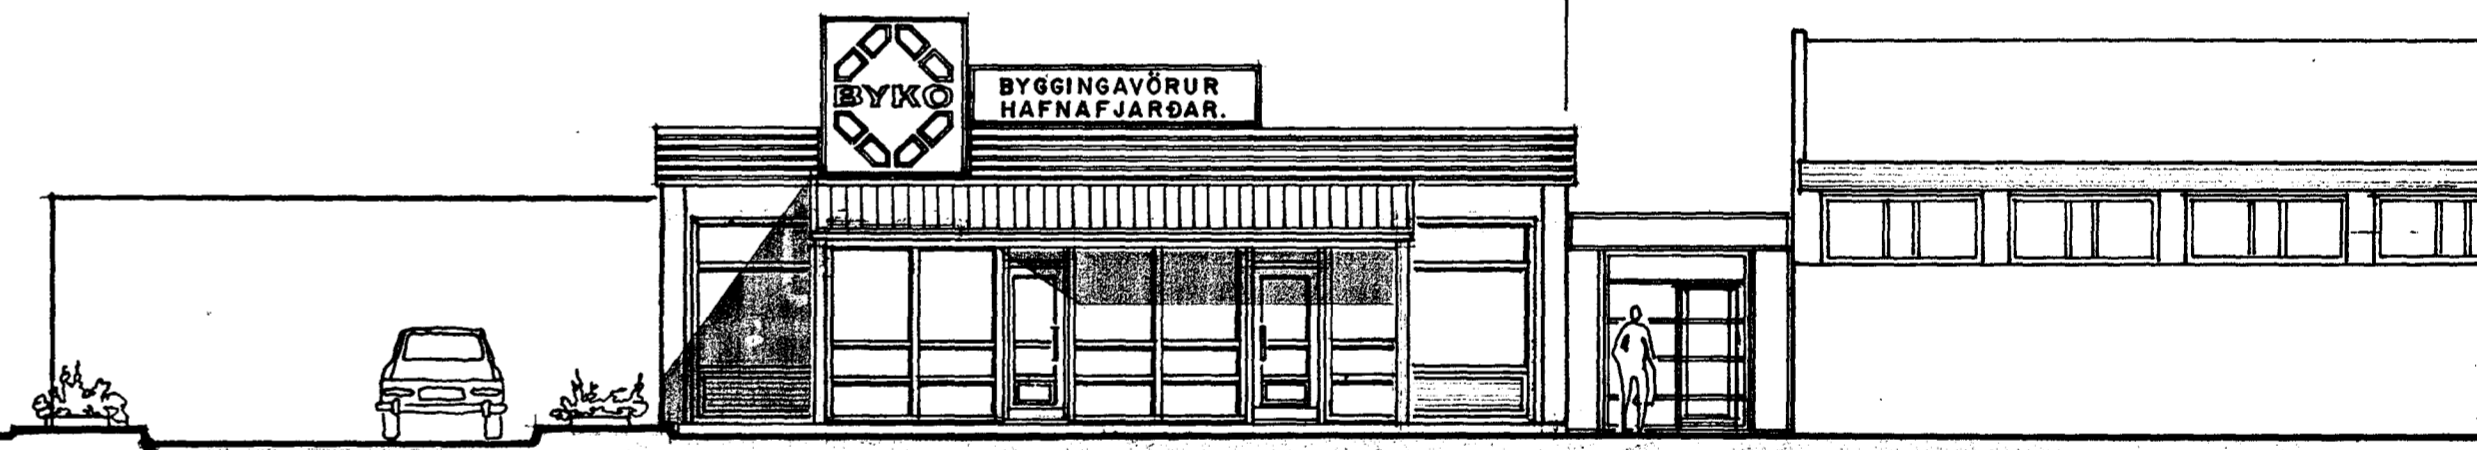

NORÐURHLIÐ.

Stökkvilló höfuðborgarsvæðisins bs.
HG

BREYTT. 24.-8.-2001
BÆTT GÖNGUHURÐ Á TEIGIBYGGINGU. AUSTURHLIÐ.
Jón Guðmundsson
BREYTT. 1.-2.-1991.
VINDFANG Á AUSTURHLIÐ.
Jón Guðmundsson.

BREYTT. 19.-2.-84.
BRÁÐABIRDA PAK.
Á ÁFANGA 2.

DALSHRAUN 15 HAFHARFIRÐI.

ARKITEKT. JÓN GUÐMUNDSSON.

MIKLUBRAUT 58 REYKJAVÍK.

MÁL. 1:100 DAGS. 8.-10.-82

Jón Guðmundsson.