

TRÉSMIÐJA. B.Ó.

1

2

3


4

5

6

7

8

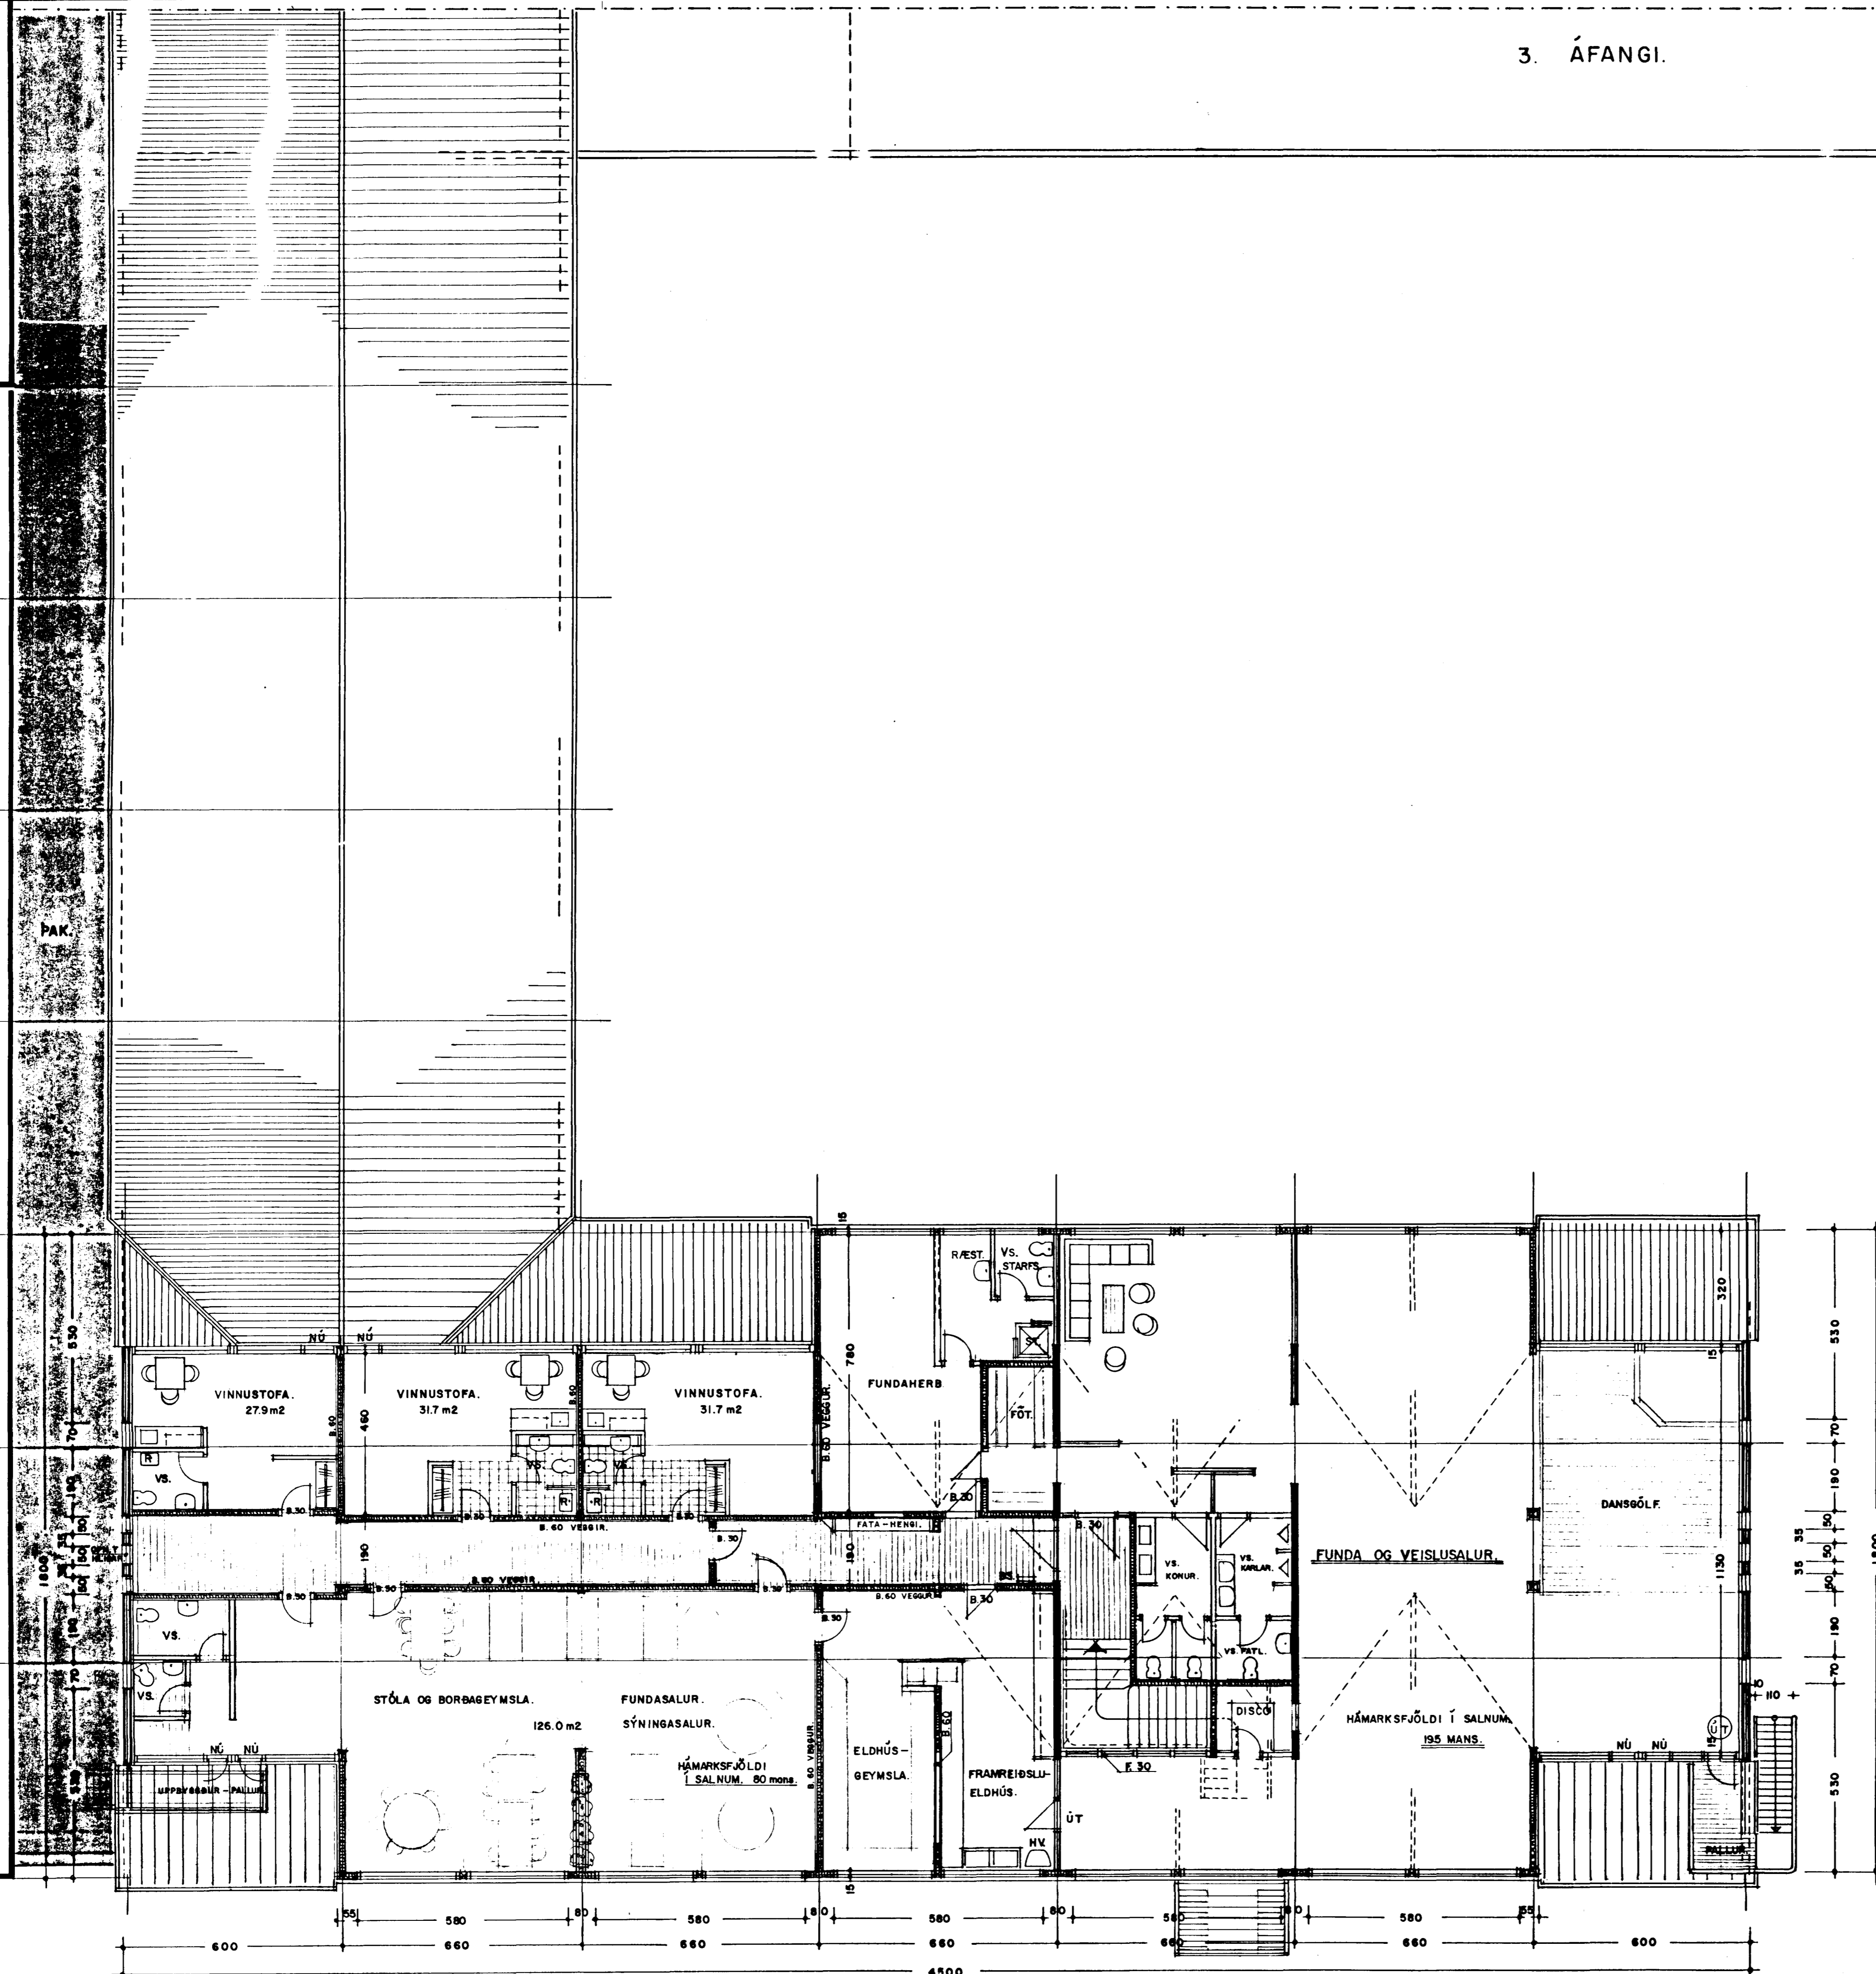

VÉLÆNNI LOFTRÆSTINGU
HEFUR VERIÐ KOMIÐ FYRIR Í FUNDASAL.
Neðurbýgning skal vera í samkomusölum

BREYTT 30.-1.1989 NEYBARTÓG OG FL.
SAMÞ. *Rubmundsson*
BREYTT INNRA SKIPULAGI.
15.-2.-1997.
NÚVERANDI INNVEGGIR OG STARFSEMI
FÆRR INN Á TEIKNINGU 6.-11.-88
Sön Rubmundsson
BREYTT. 15.-2.-87

GRUNNMYND. 2. HÆÐ. 691 m² STÆKKUN 169 m²

DALSHRAUN. 15 HAFNARFIRÐI.
ARKITEKT JÓN GUÐMUNDSSON FAI
MIKLUBRAUT 58 RVÍK. Sími. 13834
MÁL 1:100 DAGS. 19.-2.-1984
Sön Rubmundsson