



Jón G. Guðmundsson

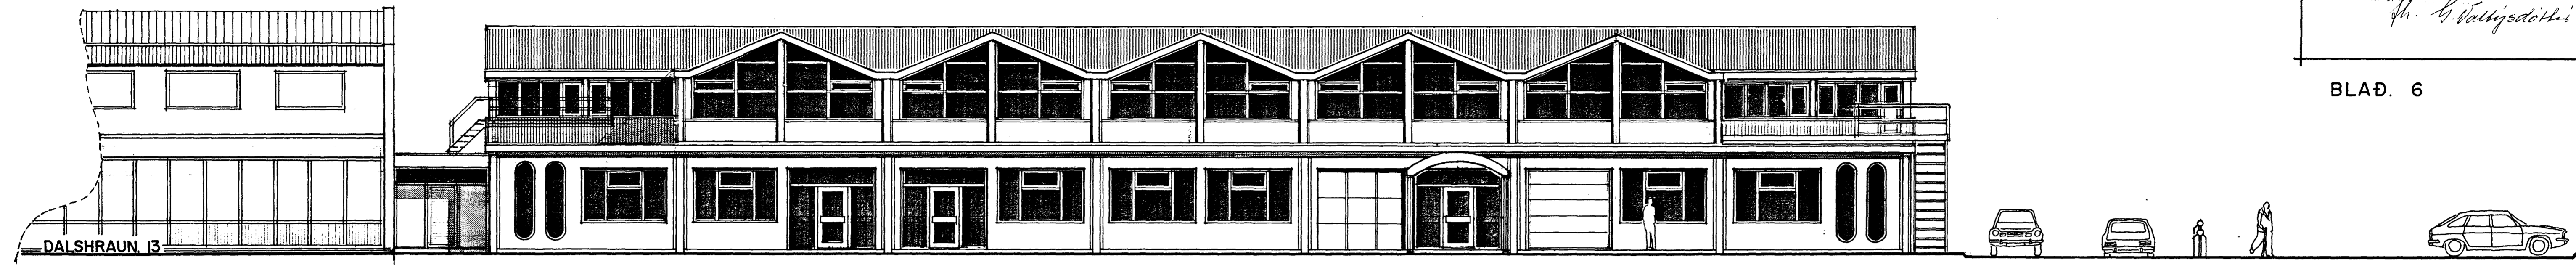


VESTURHLIÐ.

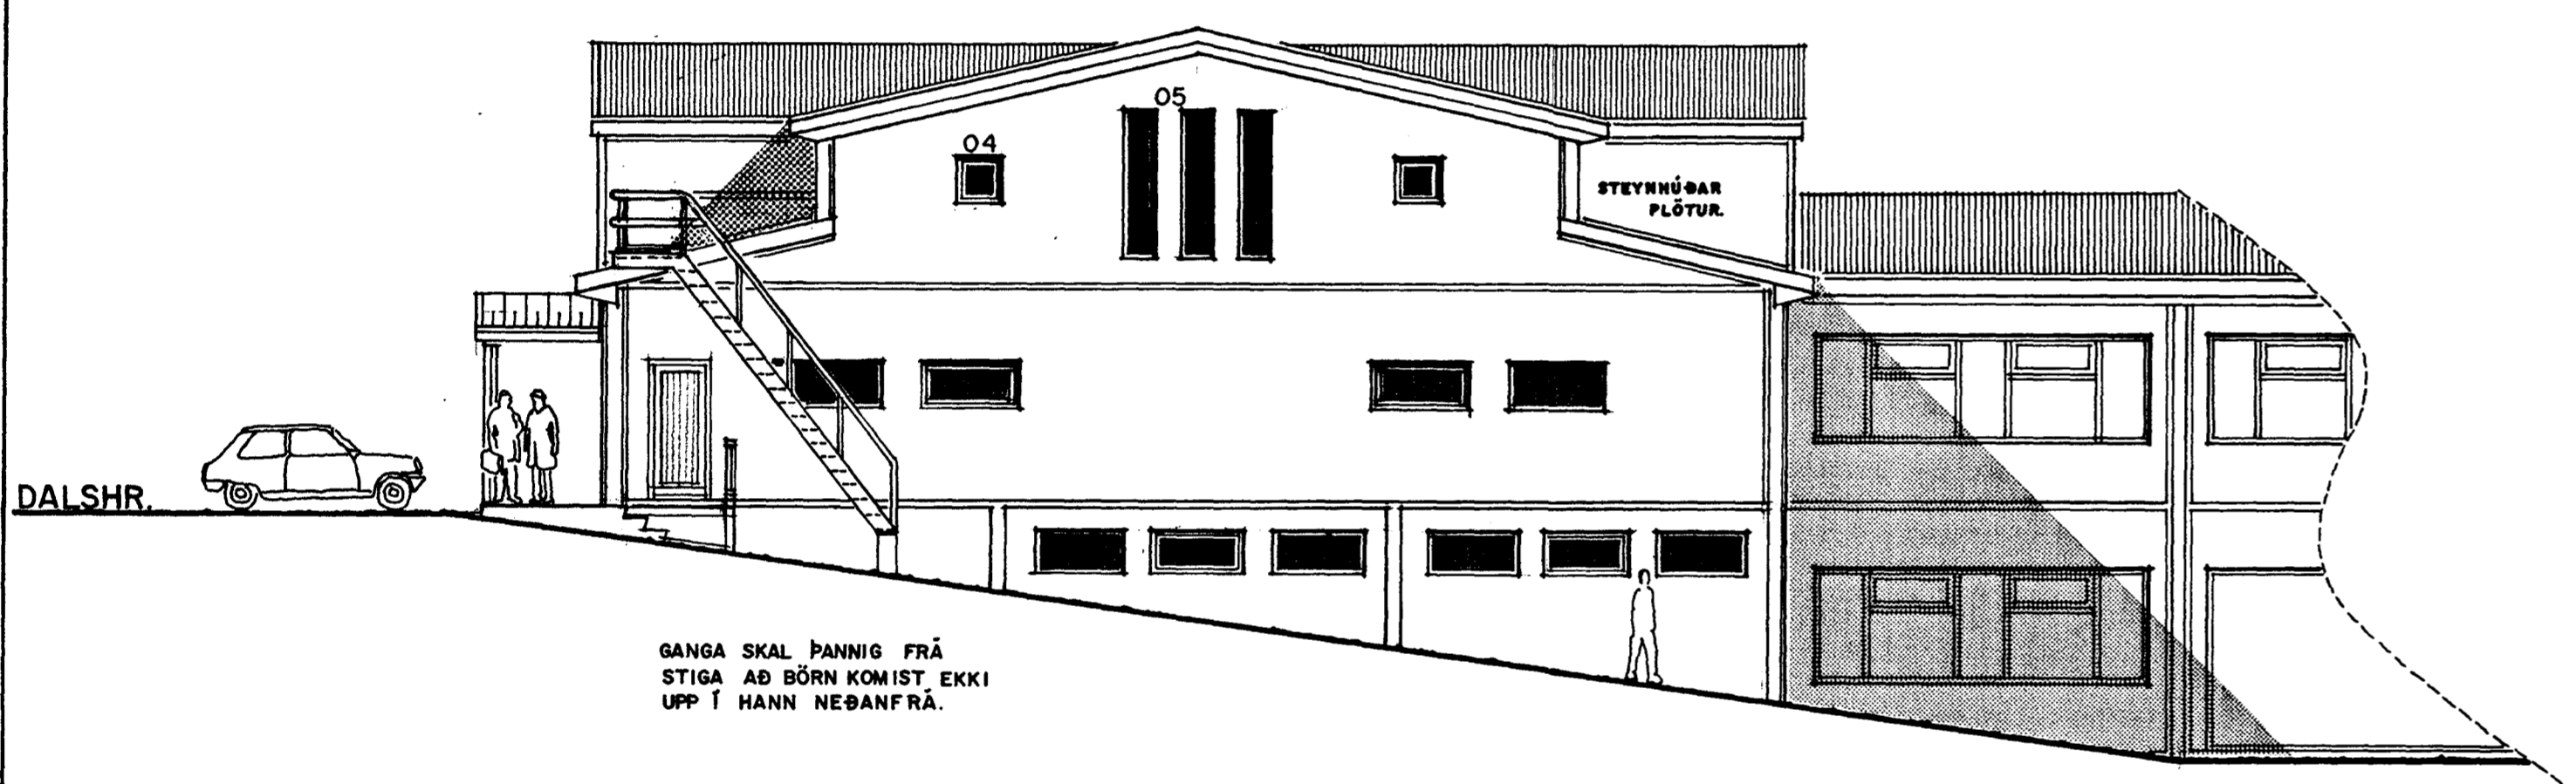


GANGA SKAL ÞANNIG FRÁ STIGA AD BÖRN KOMIST EKKI UPP Í HANN NEÐANFRÁ.

SUÐURHLIÐ.

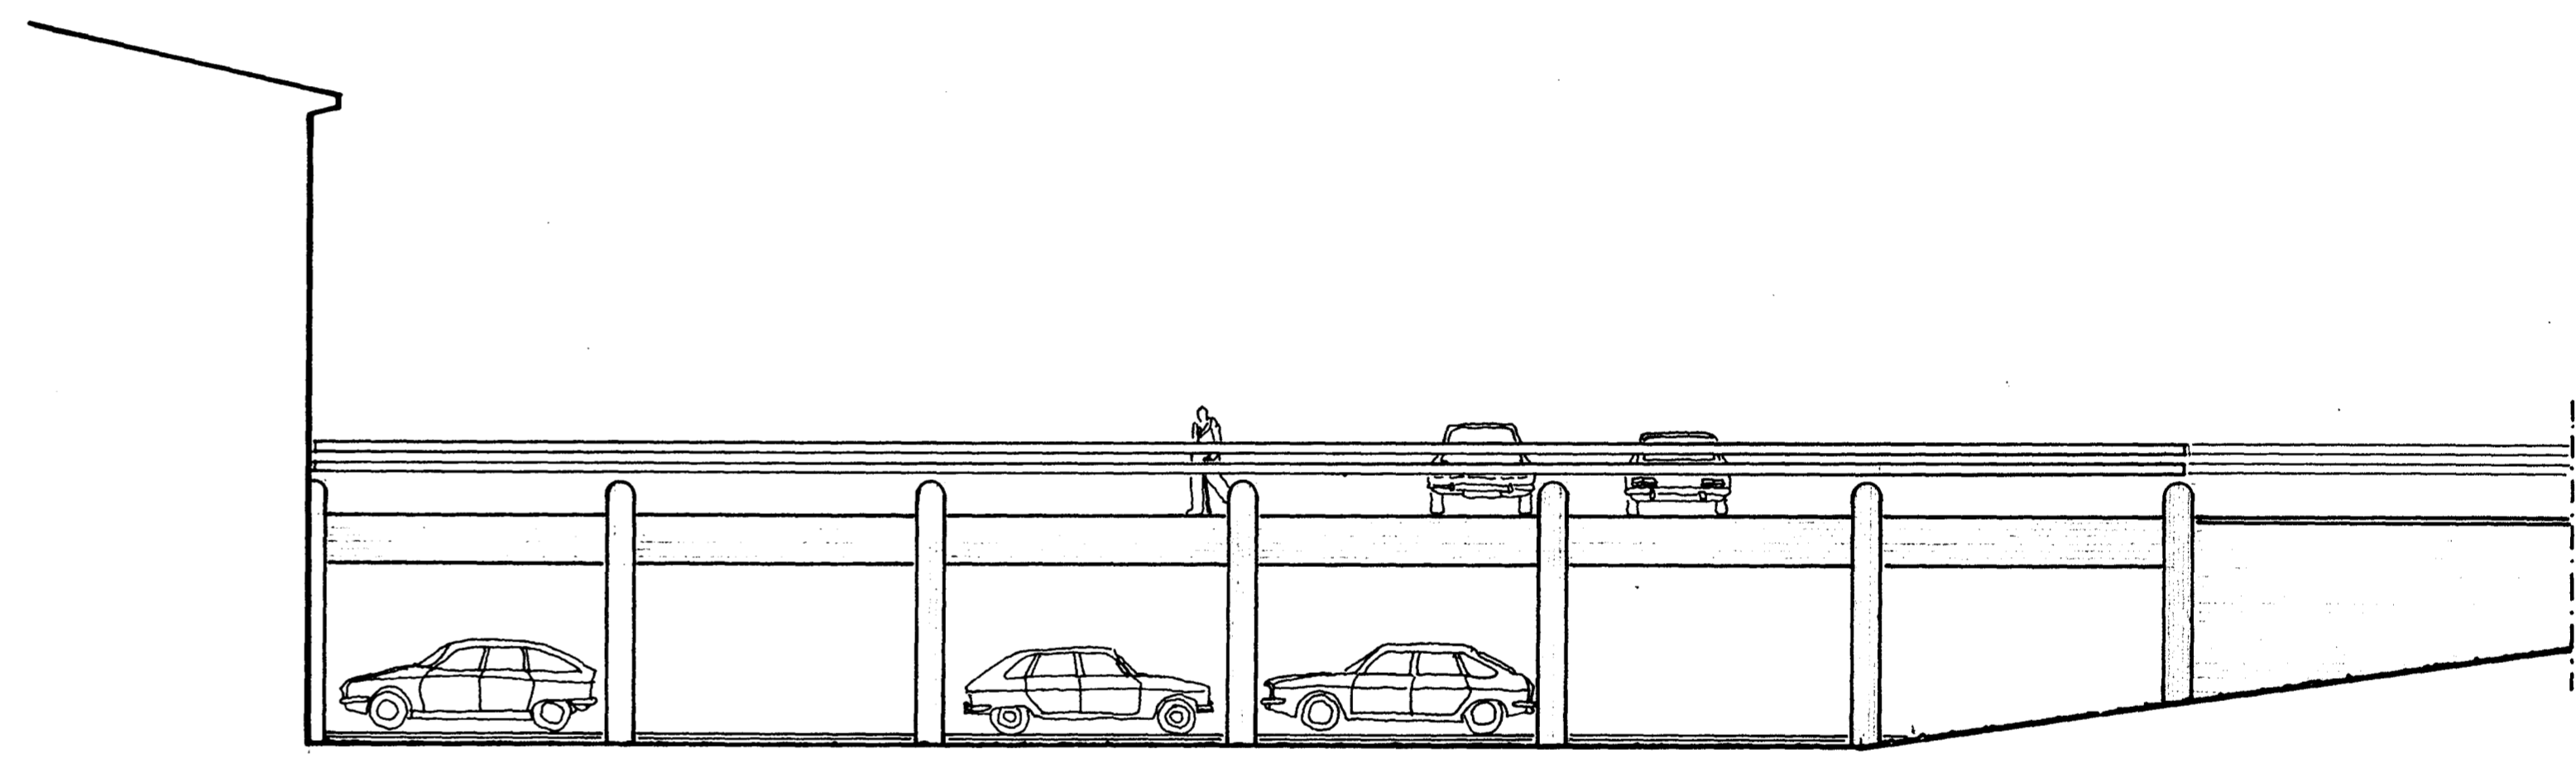

NORÐURHLIÐ. BÍLASTÆÐI.

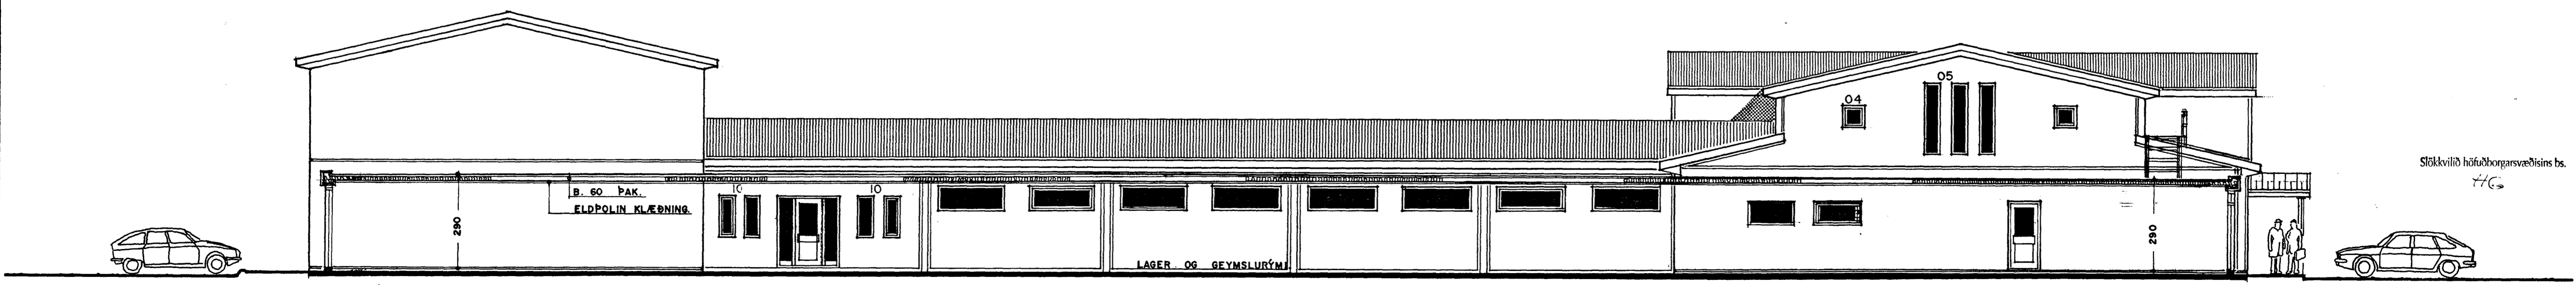

NORÐURHLIÐ.

SNEIÐING GEGNUM ÞAK Á YFIRBYGGINGU YFIR SUND.

BREYTT. 30.-1.-1999
SETT SKYGNÍ VIÐ INNGANG Á VESTURHLIÐ.
SAMP.
BREYTT. 24.-8.-2001 SETT GÖNGUHURÐ
Á SUÐURHLIÐ. BREYTT VIÐ VÖRUM. HURÐ Á VESTURHLIÐ.
Jón Guðmundsson

BREYTT. 15.-2.-87
BREYTT. 6.-11.-1986
Jón Guðmundsson
BREYTT. 19-2-1984.
2. HÆÐ 1. ÁFANGA.

DALSHRAUN. 15 HAFNARFIRÐI.

ARKITEKT. JÓN GUÐMUNDSSON FAÍ

MIKLUBRAUT 58 RVÍK. SÍMI. 13834

MÁL 1:100 DAGS. 6.-3.-1982

Jón Guðmundsson

Stökkvilló höfuðborgarsvæðisins bs.
HCS