


Sh. L. Valbjörgsdóttir

TRÉSMÍÐJA. B.Ó.

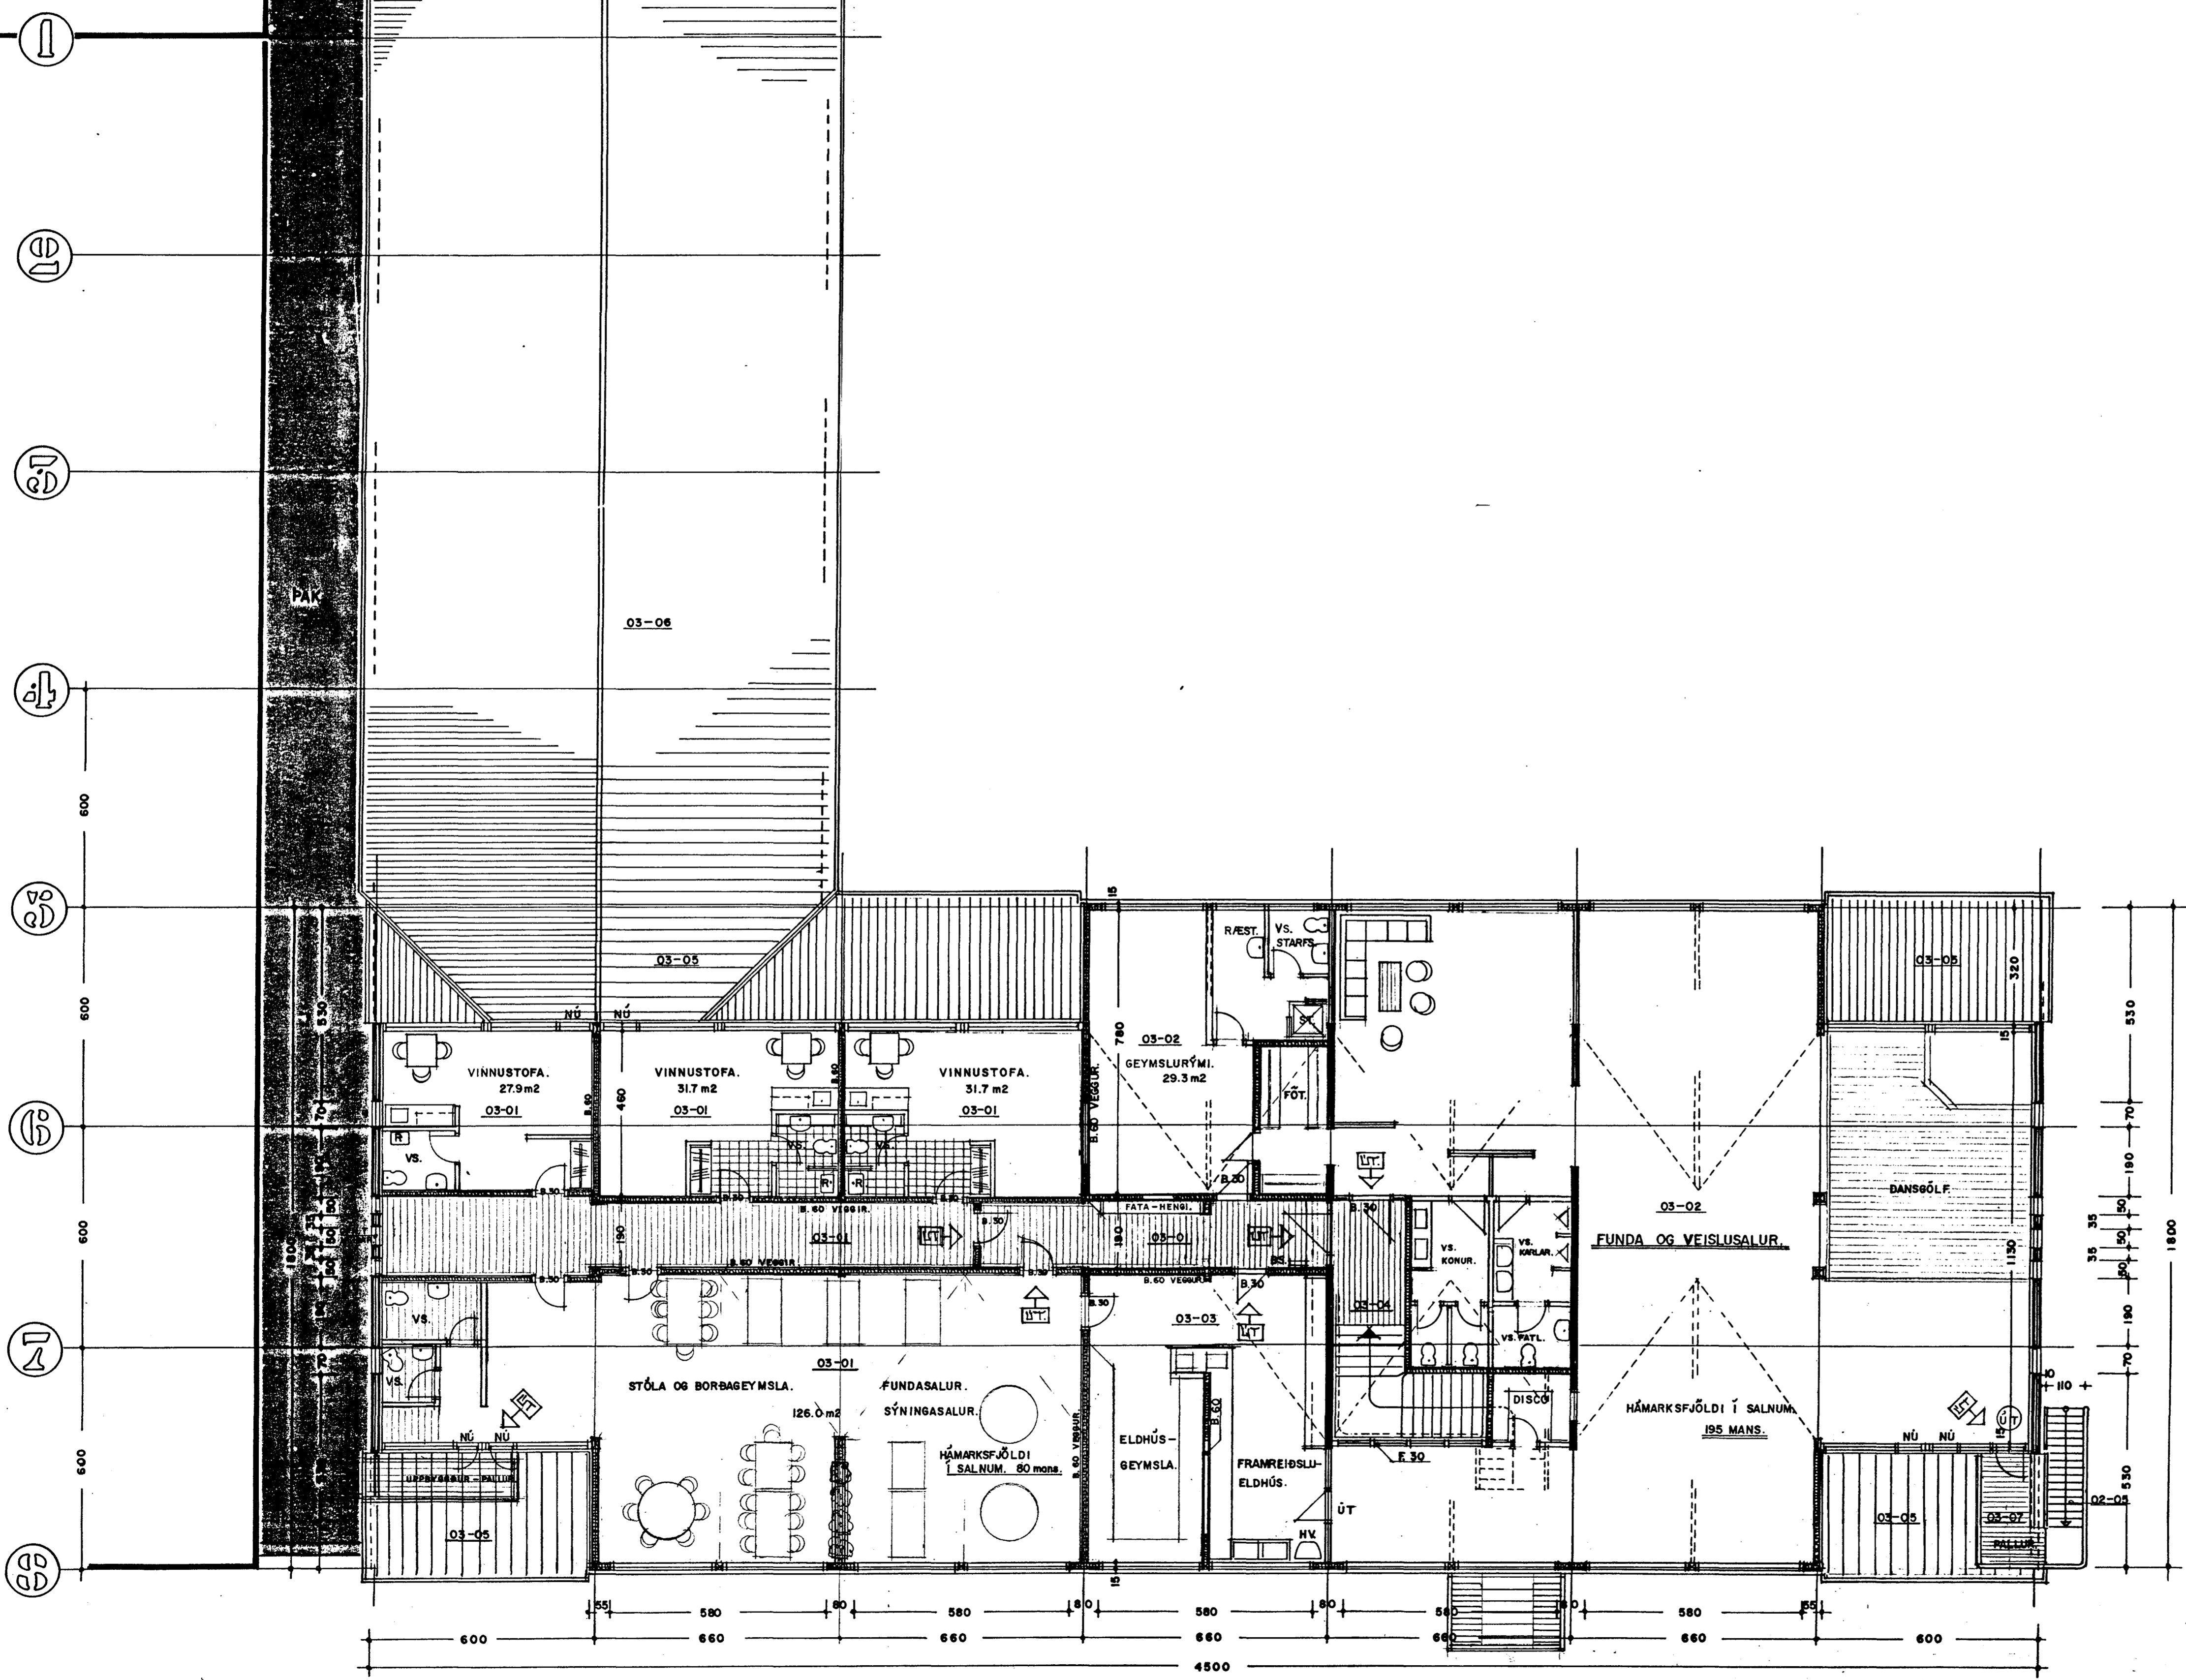

VÉLRÆNNI LOFTRÆSTINGU
HEFUR VERIÐ KOMIÐ FYRIR Í FUNDASAL.

Sh. 10.10.2001
HEILBRIGDISEFTIRLITS
HAFNARFIARÐAR
OG KÖPAVOGSSVÆÐIS
Gardalorg 7 - 210 Gardabæ
Kaia Stefánsdóttir

Stökkvilið húsnæðingarsvæðisins h.s.
HTG

BREYTT 24.-8.-2001 FÆRÐ INN NÚMER
FASTEIGNAMATSINS
SAMR *Ólafur Magnússon*

BREYTT 30.-1.-1999 NEYÐARÚTG. OG FL.
SAMP.

BREYTT INNRA SKIPULAGI.
15.-2.-1997.

NÚVERANDI INNVEGGIR OG STARFSEMI
FÆRÐ INN Á TEIKNINGU 6.-11.-86
Ólafur Magnússon

BREYTT 15.-2.-87

GRUNNMYND. 2. HÆÐ.

691 m²

STÆKKUN 169 m²

DALSHRAUN, 15 HAFNARFIRÐI.

ARKITEKT JÓN GUÐMUNDSSON FAÍ

MIKLUBRAUT 58 RVÍK. SÍMI. 13834

MÁL 1:100 DAGS. 19.-2.-1984

Ólafur Magnússon