


GRUNNMÝND, 1:100

SKÝRINGAR
 ALMENNAR SKÝRINGAR SDA DL 2.01
 NÚV REGNVATNSLAGIÐ ERU ÖÐRETTAR

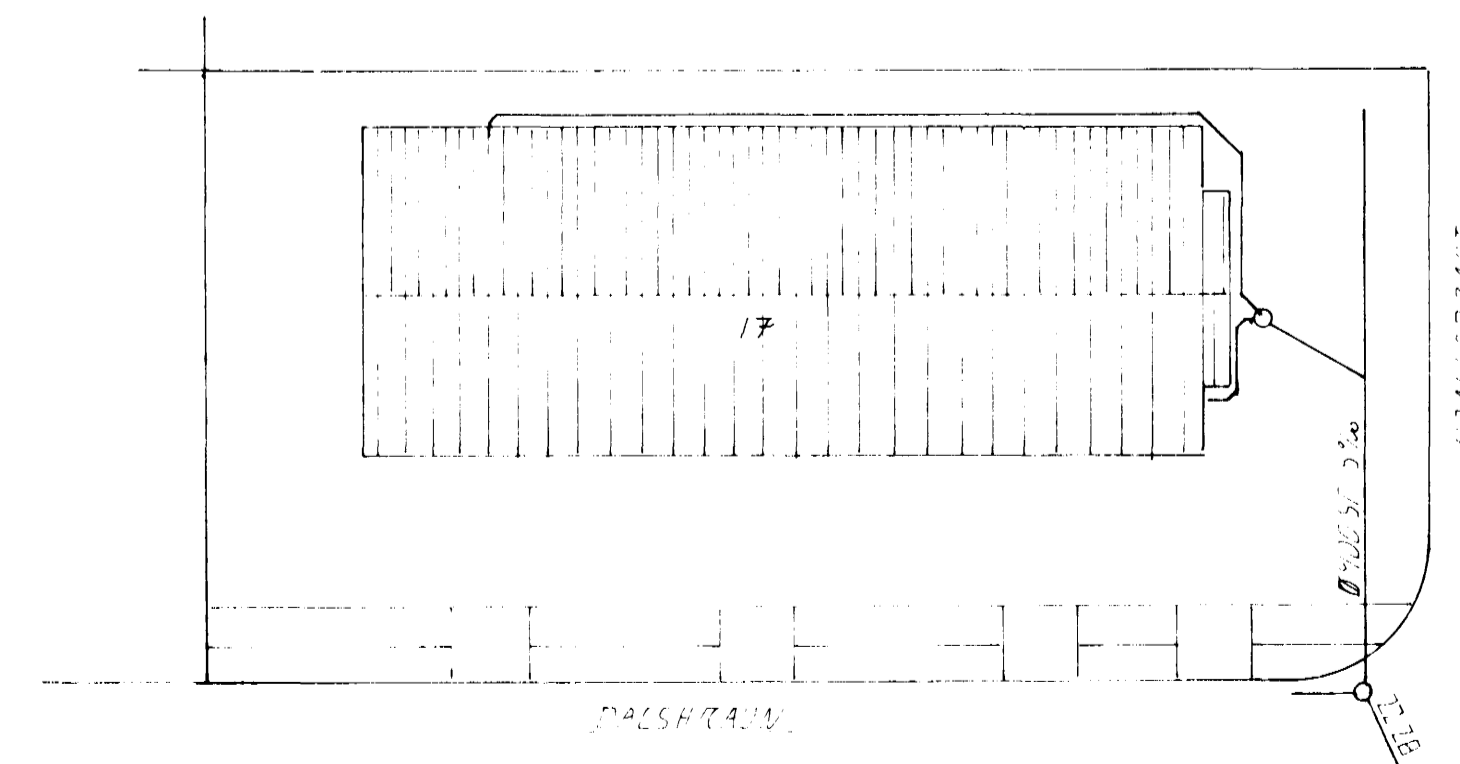

AFSTÖÐUMÝND, 1:500

PR DAGS EFLI
DALSHRAUN 17
HAFNARFIRÐI
 FRÆNNISLISLAGNIÐ
 BRÉYTING EFTIR ENDURBÆGGINGU

DAGS Júlí 97
 VFRN NÚ 9711
 TEKNI NÚ 2-02
 HANJAR 411 411
 TEKNAÐ 411
 VEIÐE ALIÐ

TEKNIÞ JÓNÍSTA
SIGURÐER ÞORÞORSSON