



22 Gluggi að svölum, 5. hæð
229 Lóðrétt deili

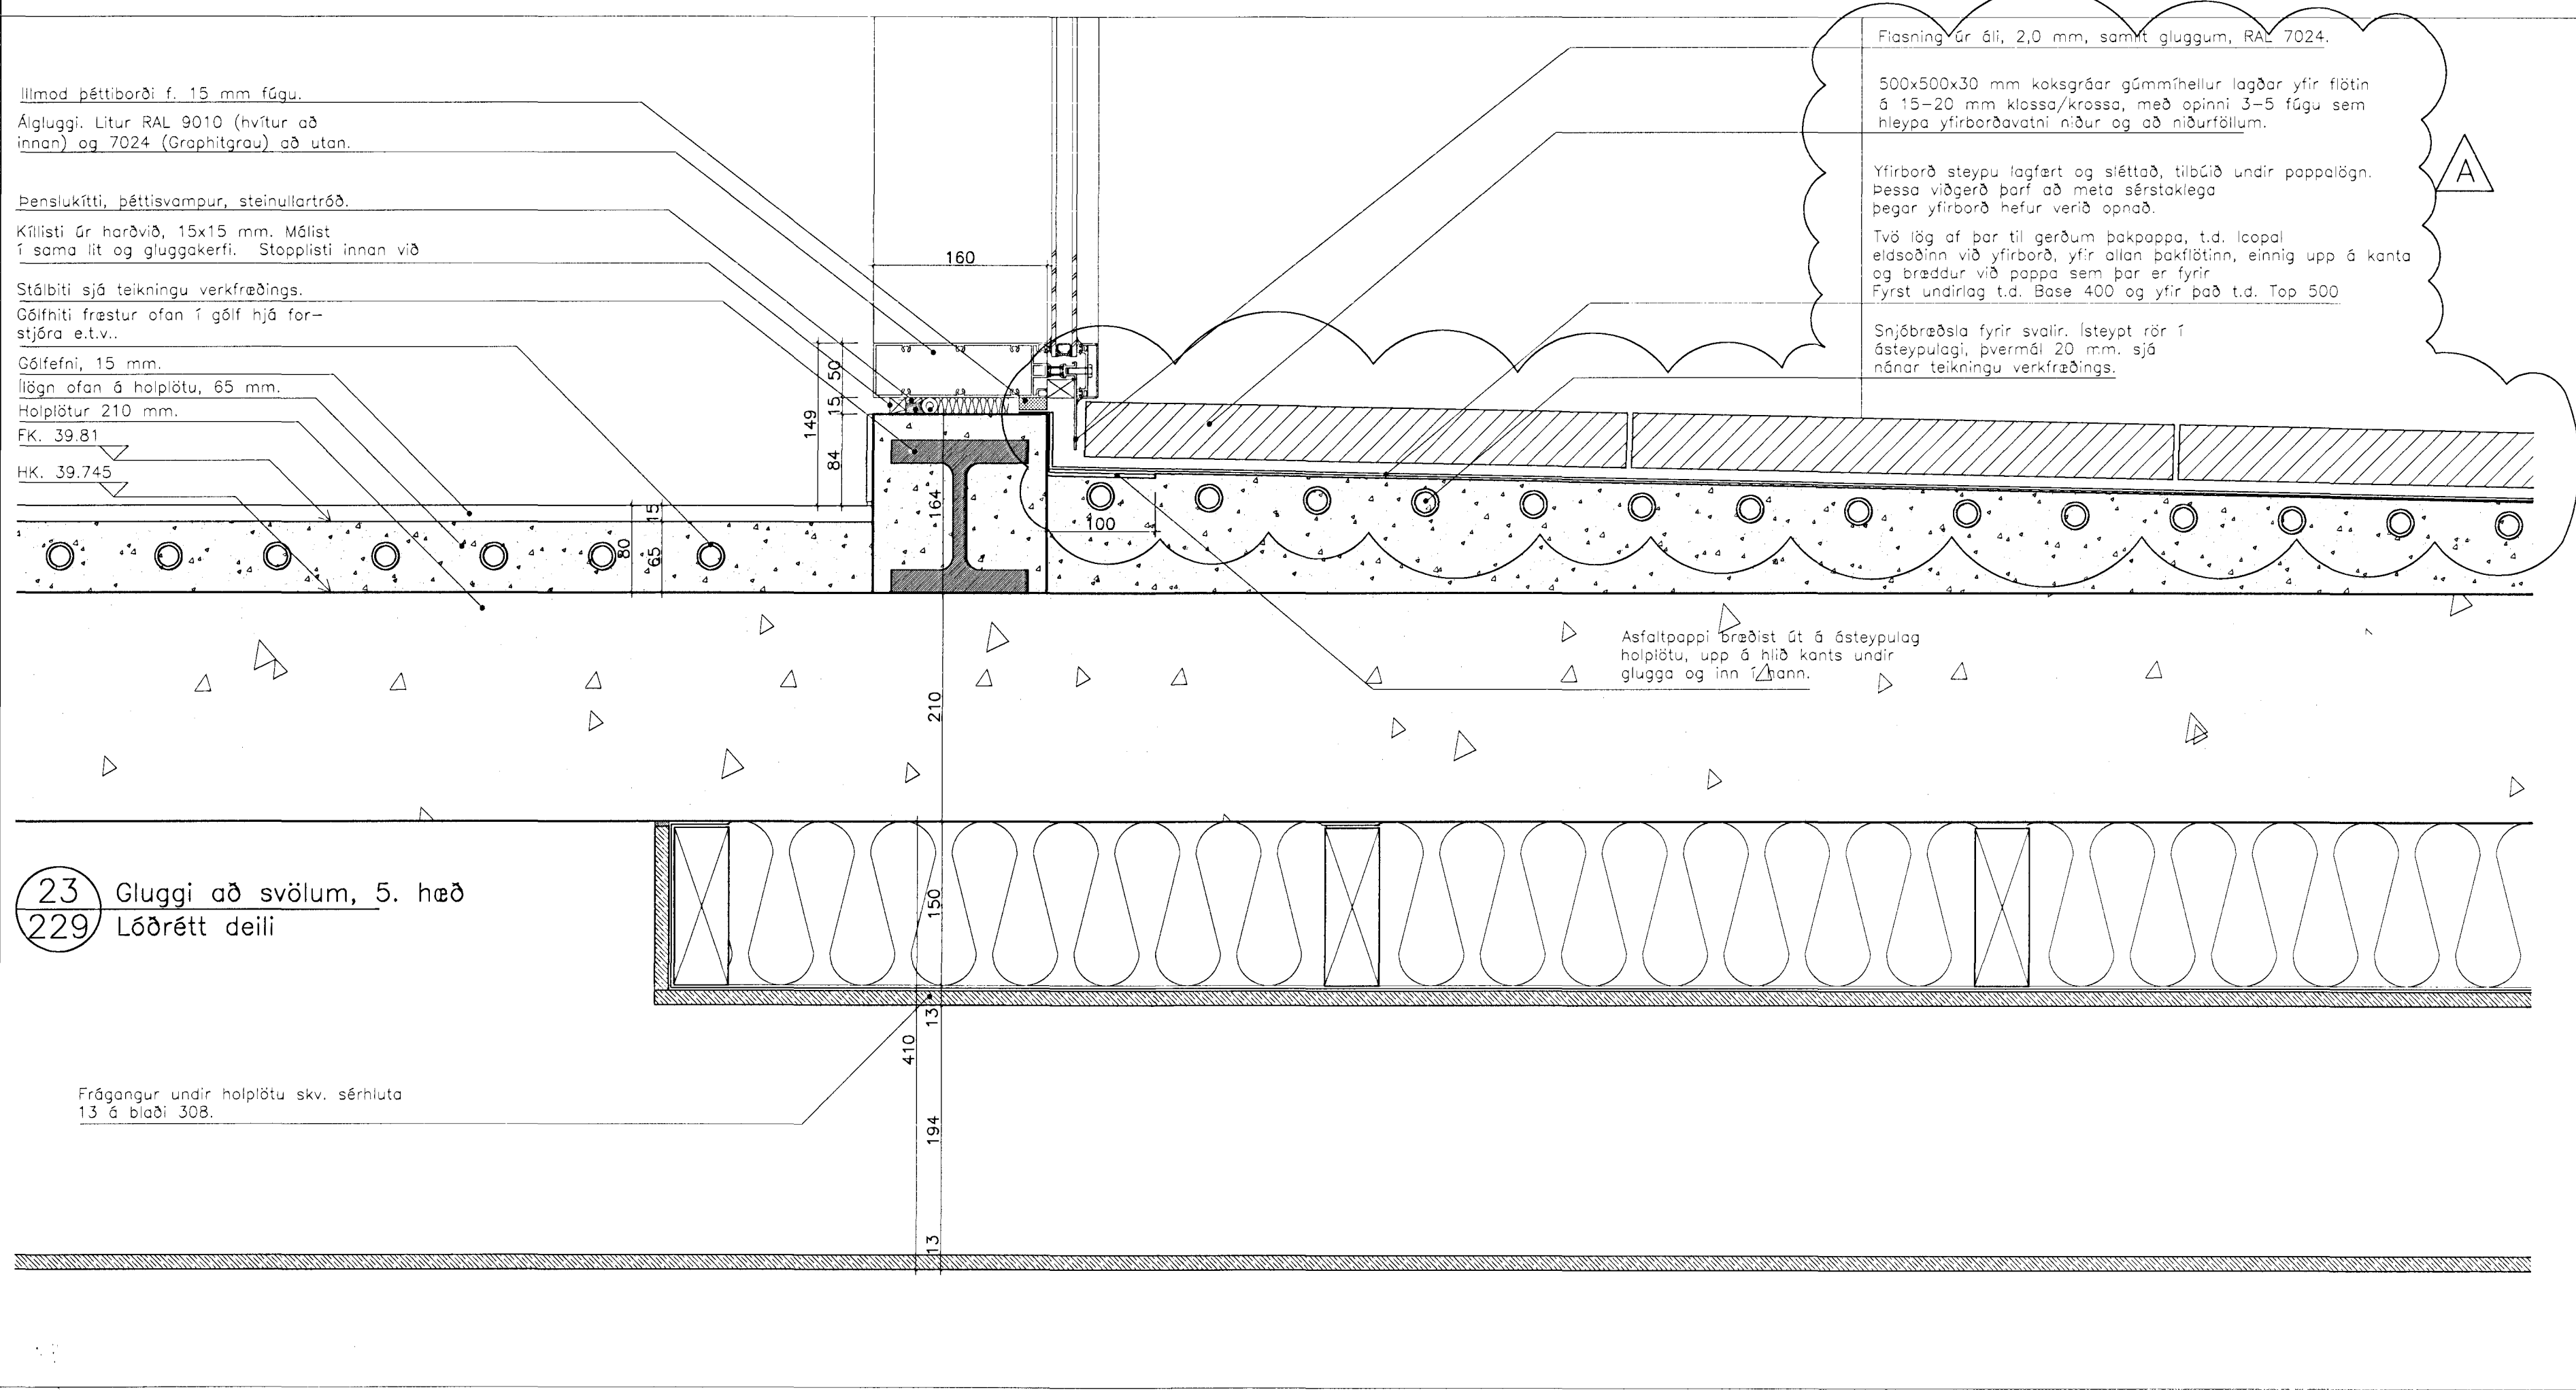

23 Gluggi að svölum, 5. hæð
229 Lóðrétt deili


SKÝRINGAR:

- HK = Hráksti
- FK = Frágenginn kóti
- NB = Kóti í neðri brún
- EB = Kóti í efri brún
- NF = Niðurföll
- BSL = Brunslanga

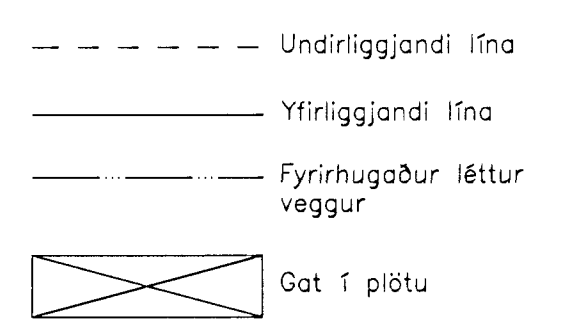

Nánar vegna breytingar nr. A:
Sjá upphaflegan þak- og yfirborðsfrsgang t
á teikningum nr. 307 og 308 (viðsnúð þak).
Breytt skv. kröfum notenda í flísalagt yfirborð.
Breytt aftur skv. meðfylgjandi teikningu vegna leka.

C:
B:
A: Þakuppbyggingu breytt aftur – flísar út 12.03.12
BREYTINGAR: DAGS:

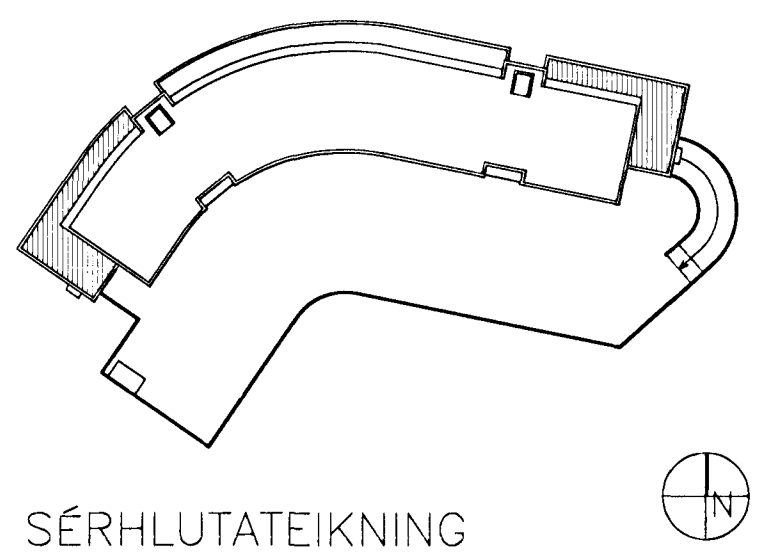

Dalshraun 1, Hafnarfirði
RIS ehf VERK: DALS 0406
KVARDI: 1:5
DAGS: 23.03.06
LÓDRÉTTIR SÉRHLUTAR TEIKN: ÖB
22 og 23 SKRÁ: 0408-Y-sérhlutar.dwg

ÚTI INNI
ARKITEKTAR
ÞINGHOLTSTRÉTI 27 101 REYKJAVÍK
SÍMAR 5527660 & 5527660 FAX 5527661
NETFANG ul@ul.is
VEFFANG http://www.ul.is
BALDUR Ó. SVAVARSSON ARKITEKTAR FAI
120357-5149
JÓN ÞÓR ÞORVALDSSON ARKITEKTAR FAI
021256-7579