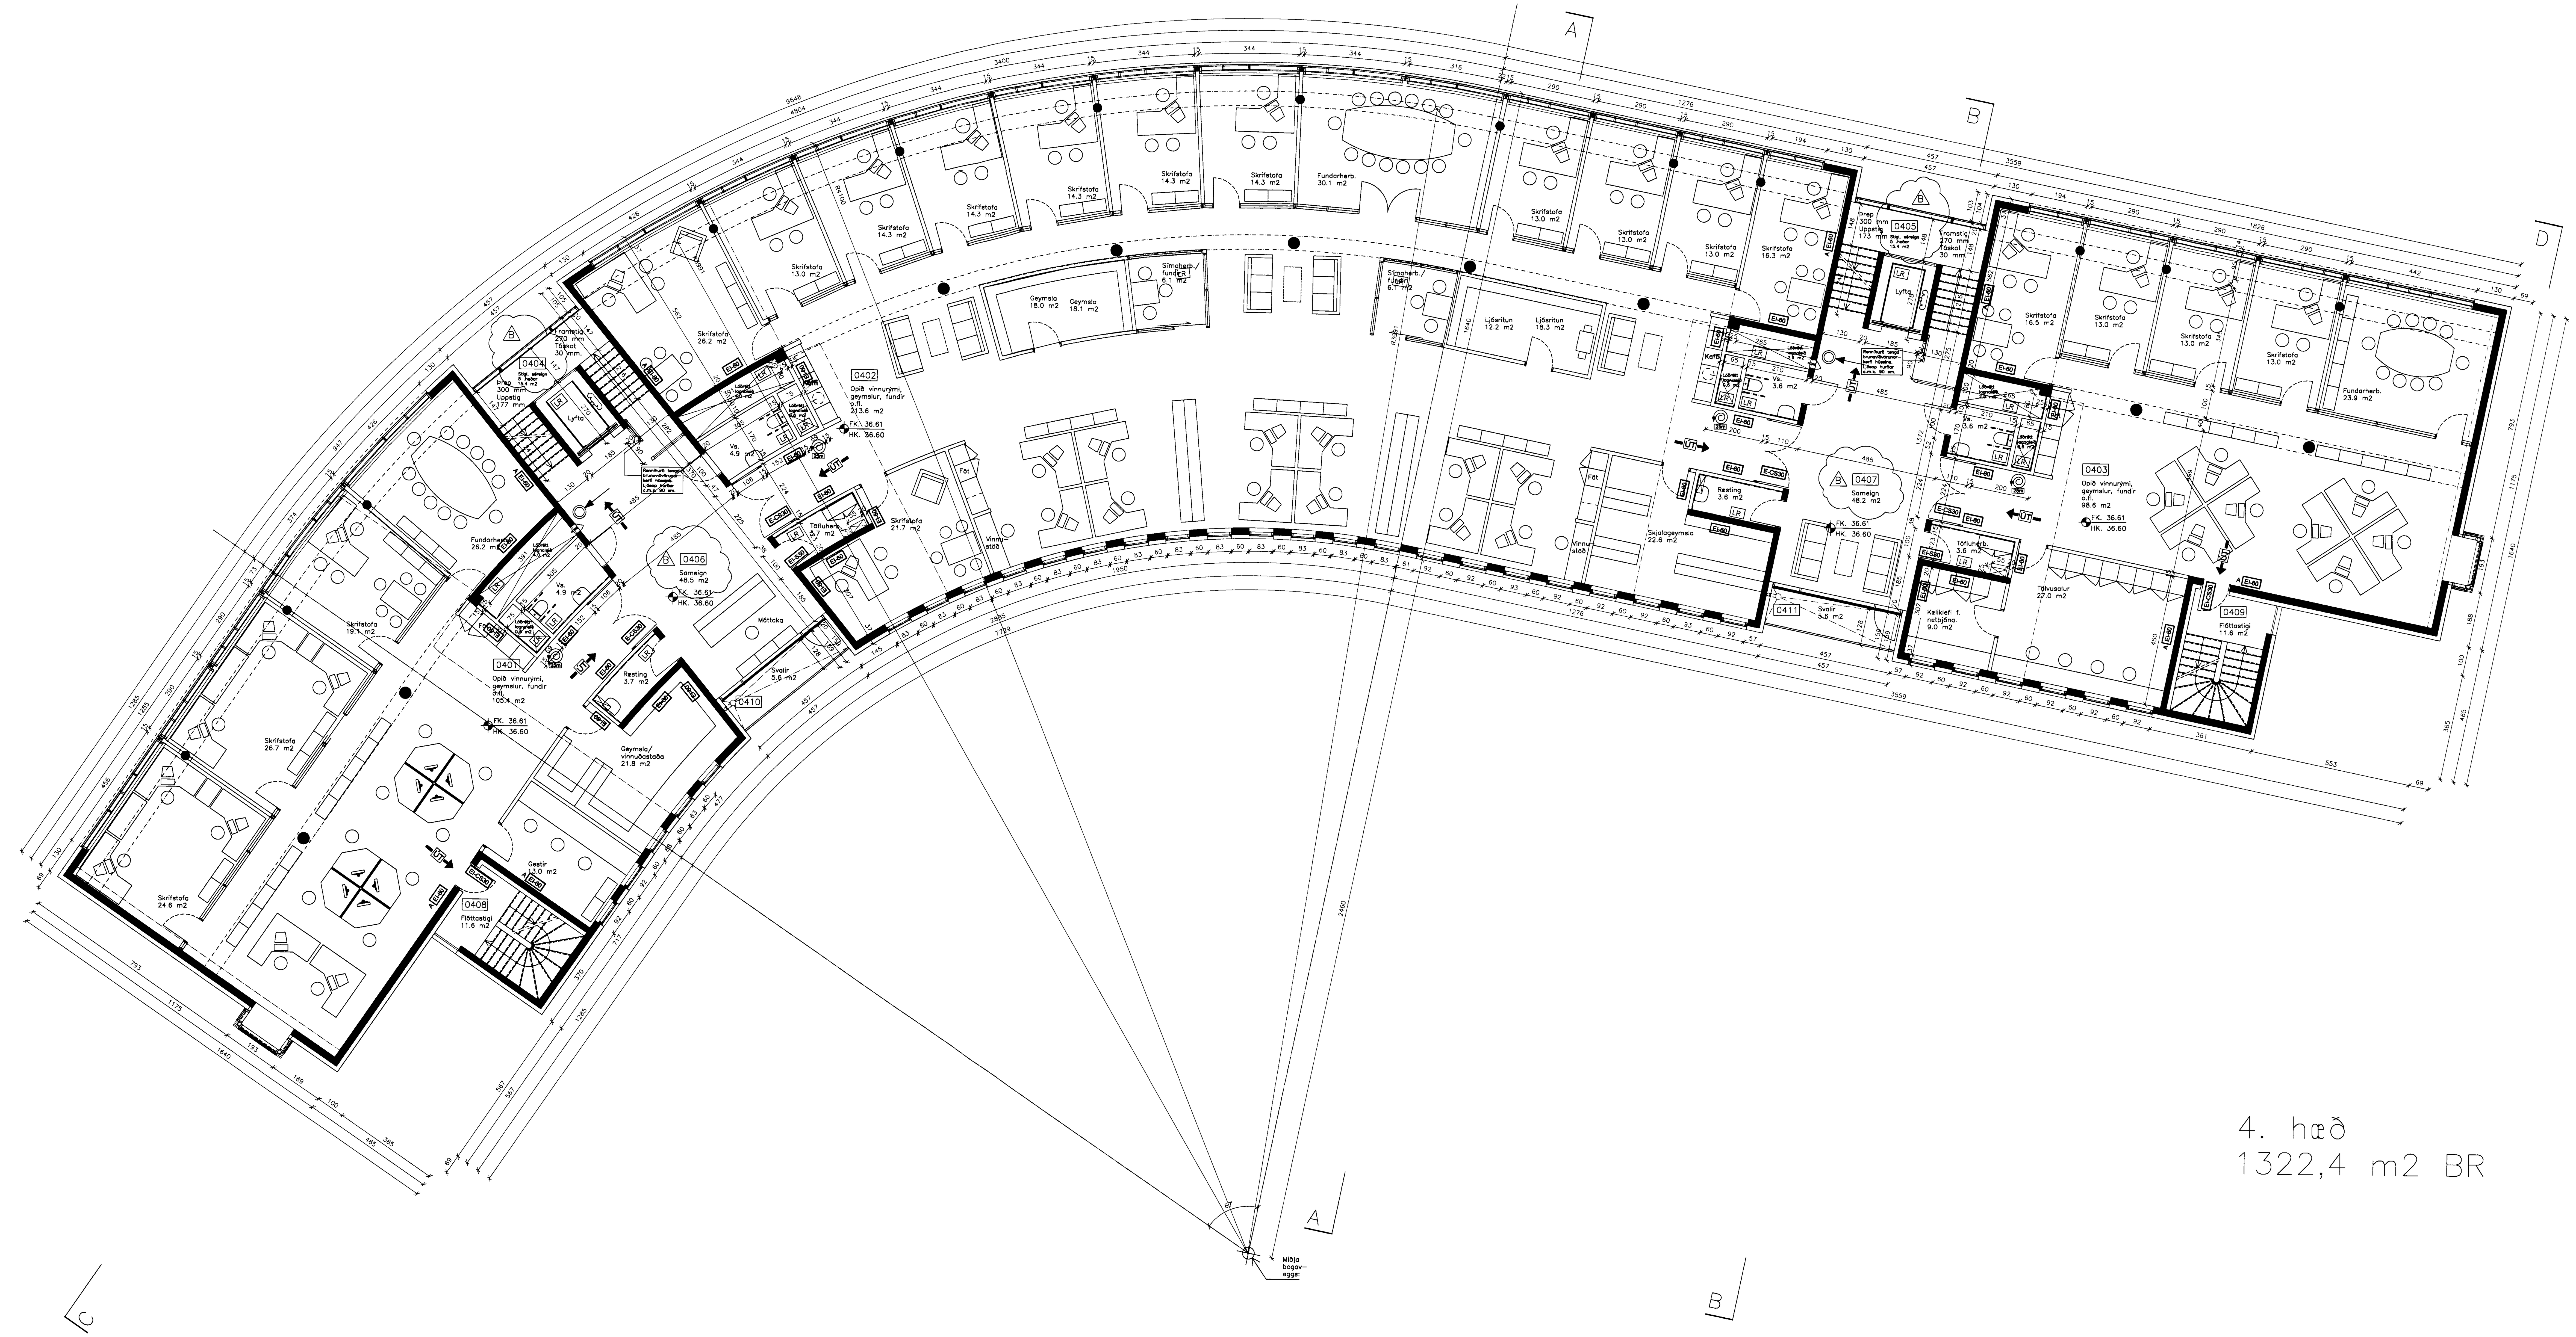

Byggingarfulltrúi samþykkir erindið.

2 0 APR. 2005

Bent skal á að samþykkt þessi verður ekki virk fyrr en eftir þinglýsingu eignaskiptayfirlýsingar innar og skráningu hennar hjá Fasteignamati ríkisins

Byggingafulltrúinn í Hafnarfirði
F.h. Kristján Þórarinsson

SKÝRINGAR

ATH. Sé ekki annað tekið fram á teikningu eru stærðir rýma uppgefnar í nettó m2. Séu stærði rýma uppgefnar í brúttó m2 stendur BR fyrir aftan tölugildi.

C:

B: Stiga- og sameign.stærðir br.v/eignask.samn. 01.04.05

A: Rennihurðir í sameignir við stiga að 5. hæð. 11.11.04

BREYTINGAR: DAGS:

AÐALUPPDRÁTTUR

4. hæð
1322,4 m2 BR

Dalshraun 1, Hafnarfirði

Ris ehf

VERK: DALS 0406
KVARÐI: 1:100
DAGS: 20.04.04
TEIKN: ÓB

GRUNNMYND 4. HÆÐAR SKRÁ:0406-grunnur-4H.dwg

ÚTI INNI

ARKITEKTAR

ÞINGHOLTSSTRÆTI 27 101 REYKJAVÍK
SÍMAR 552 7660 & 562 7660 FAX 552 7661
NETFANG uti.inni@ui.is
VEFFANG

BALDUR Ó. SVAVARSSON ARKITEKTAR FAÍ
120357-5149

JÓN ÞÓR ÞORVALDSSON ARKITEKTAR FAÍ
021256-7579

B

A-105