




SNIG A-A

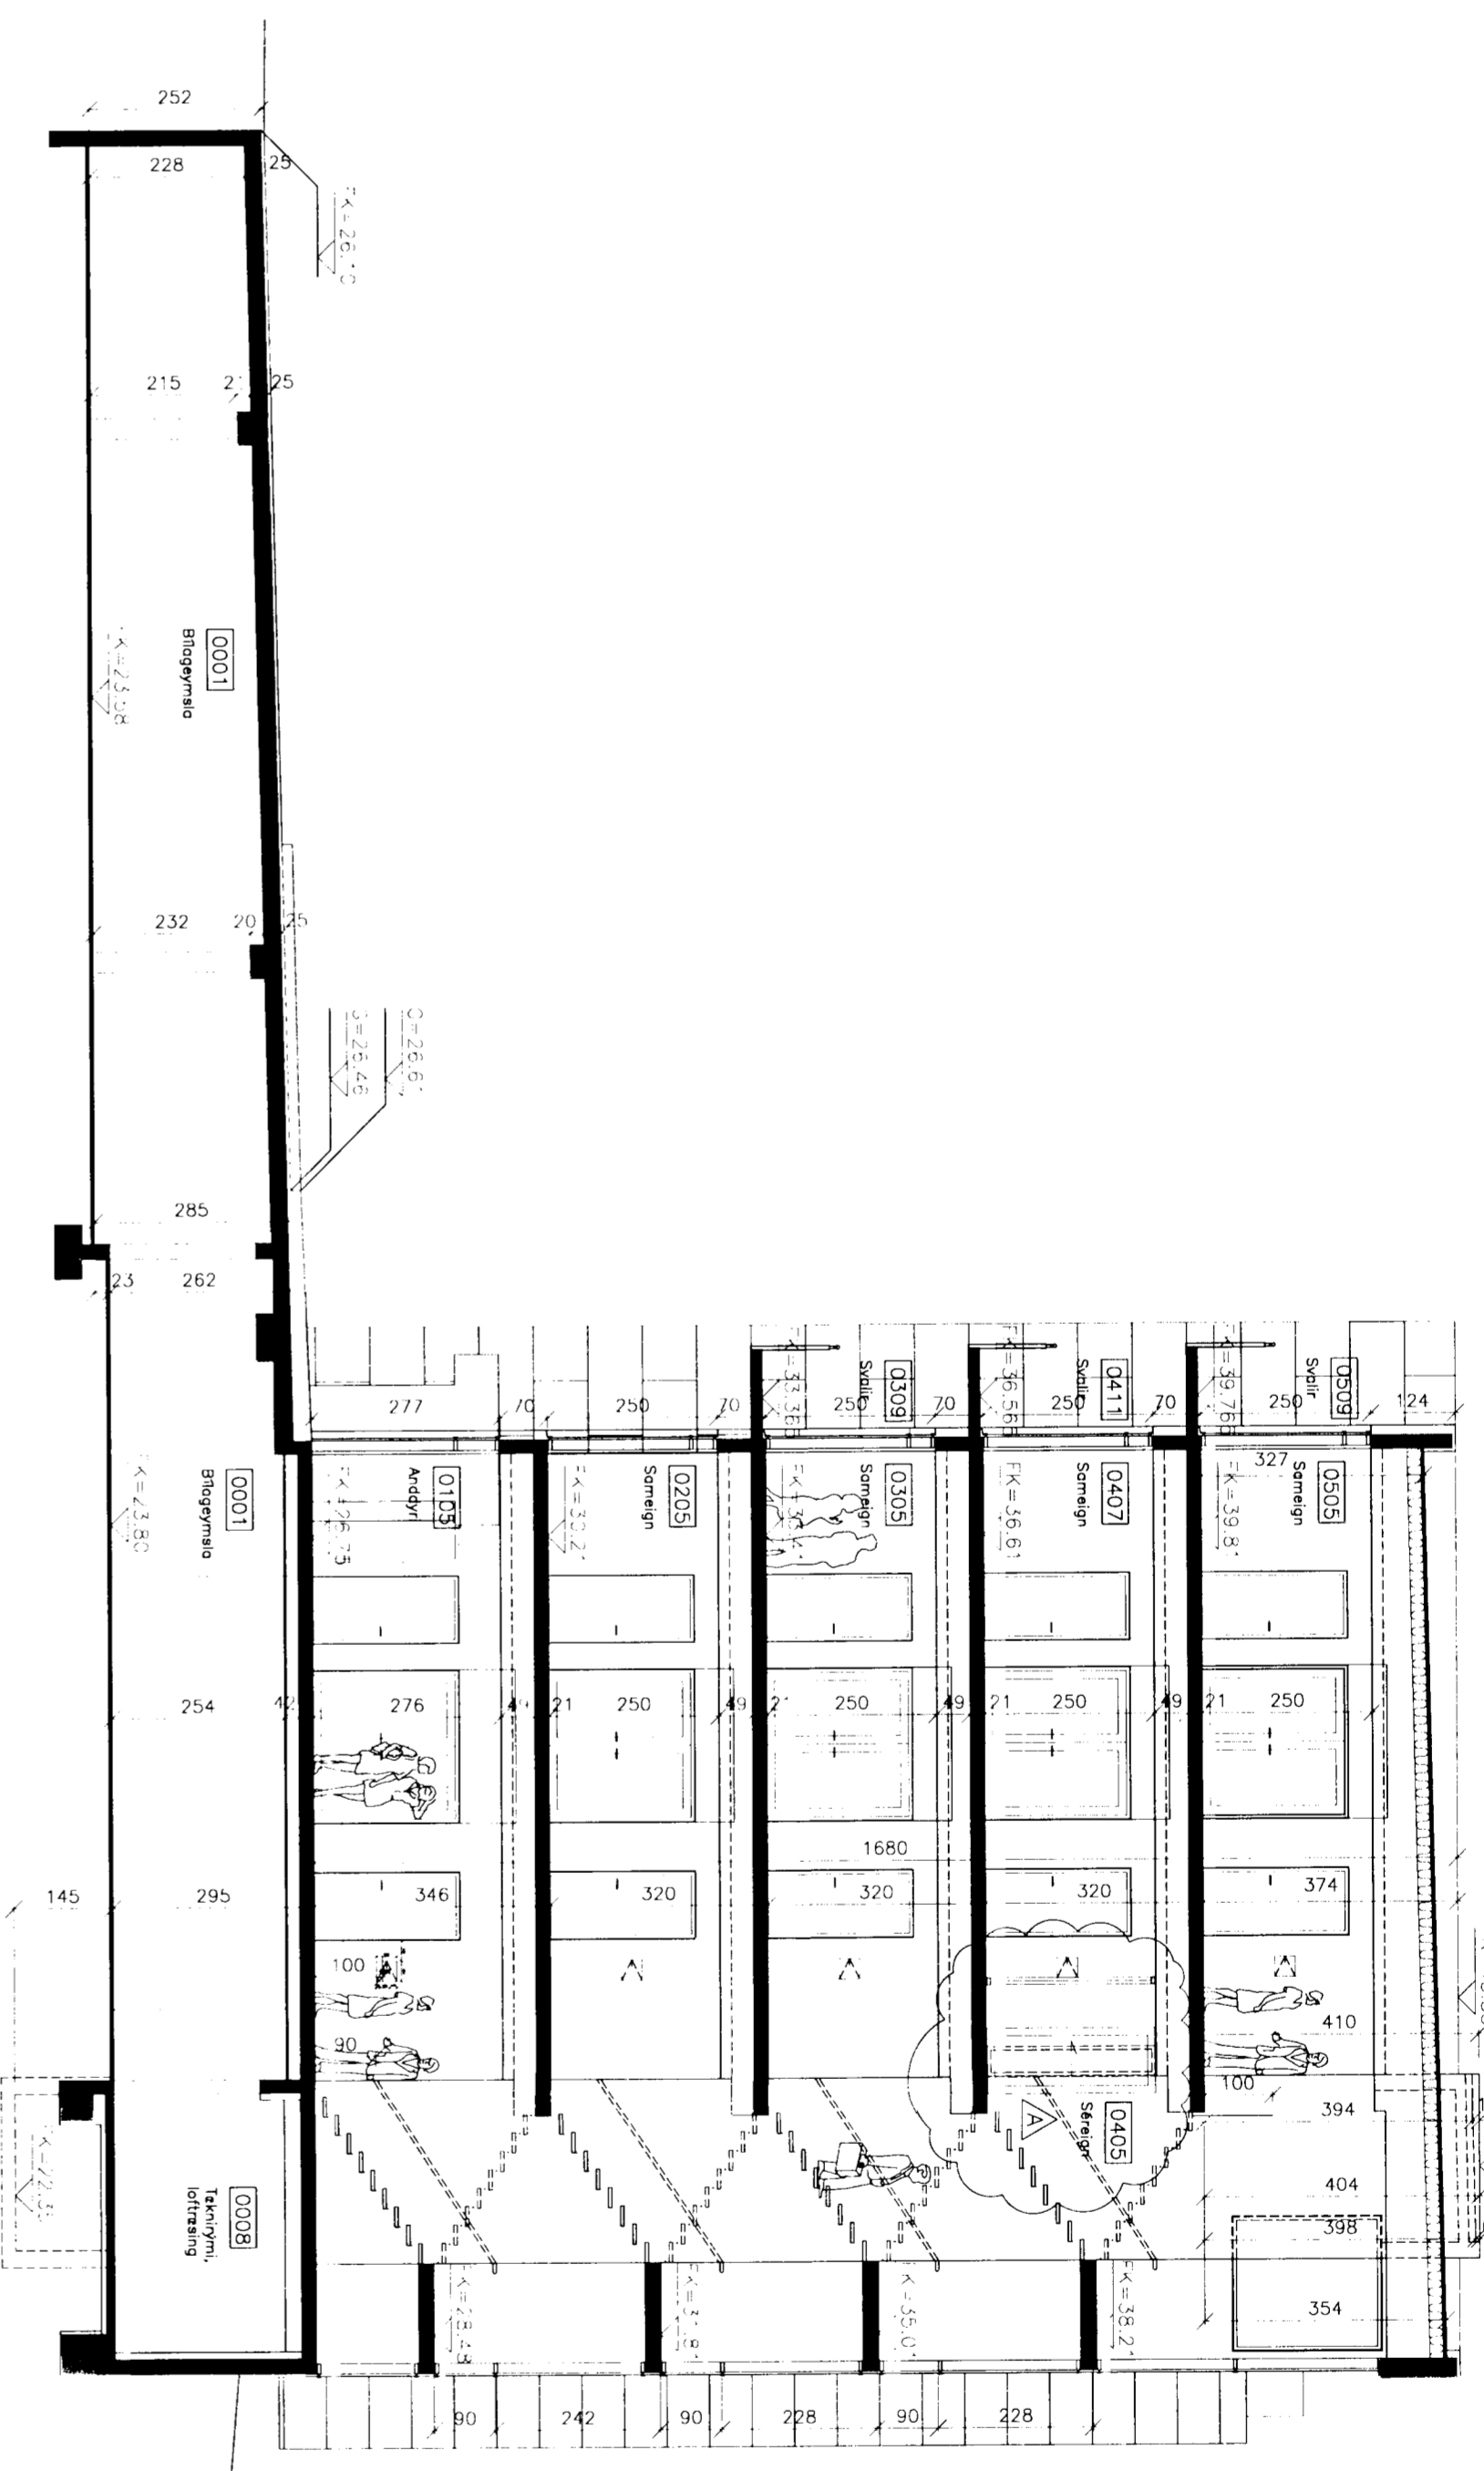


SNIG B-B

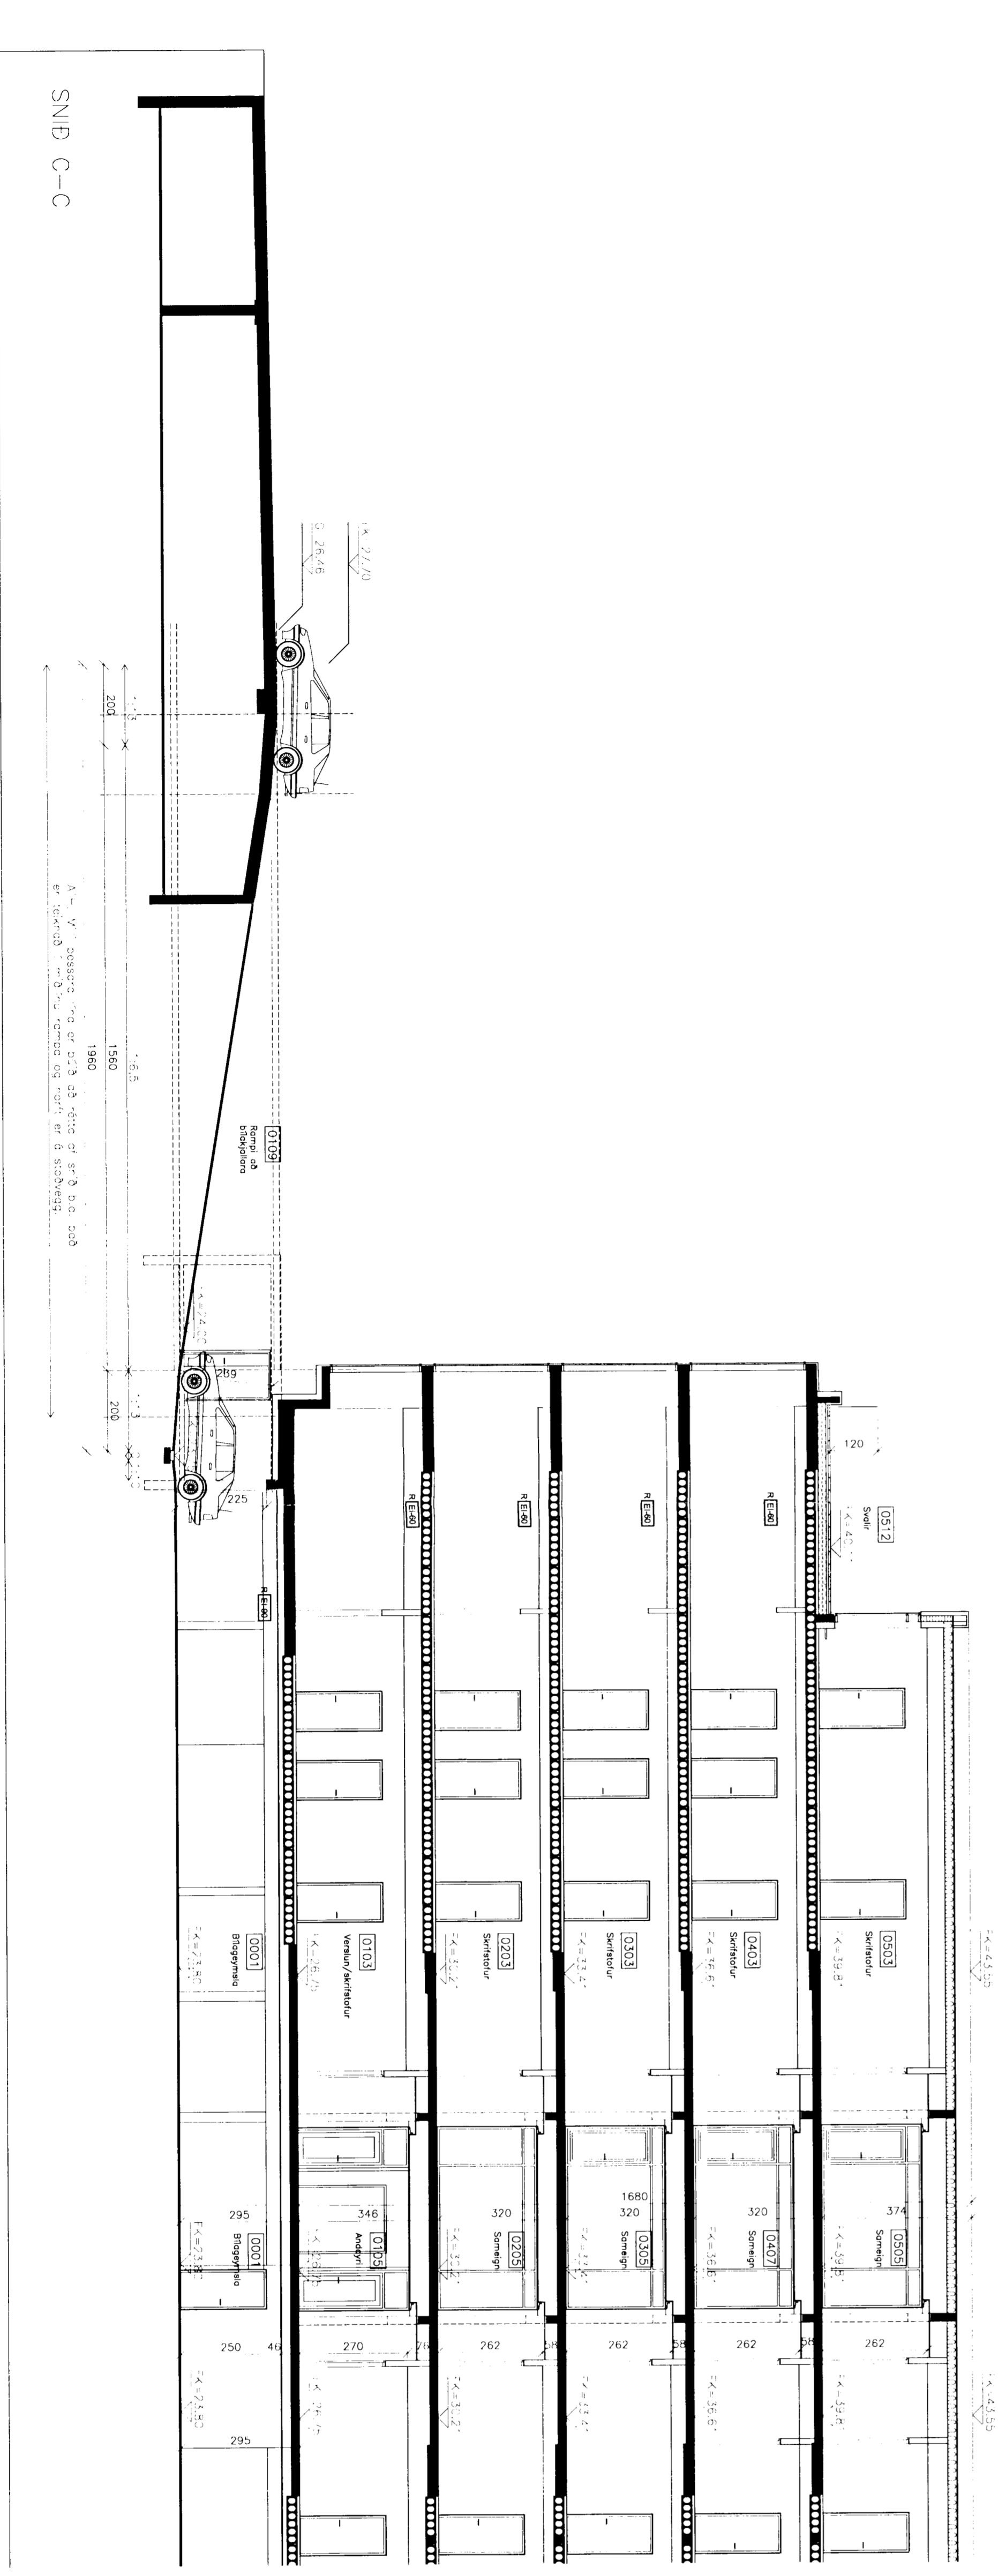

SNIG C-C

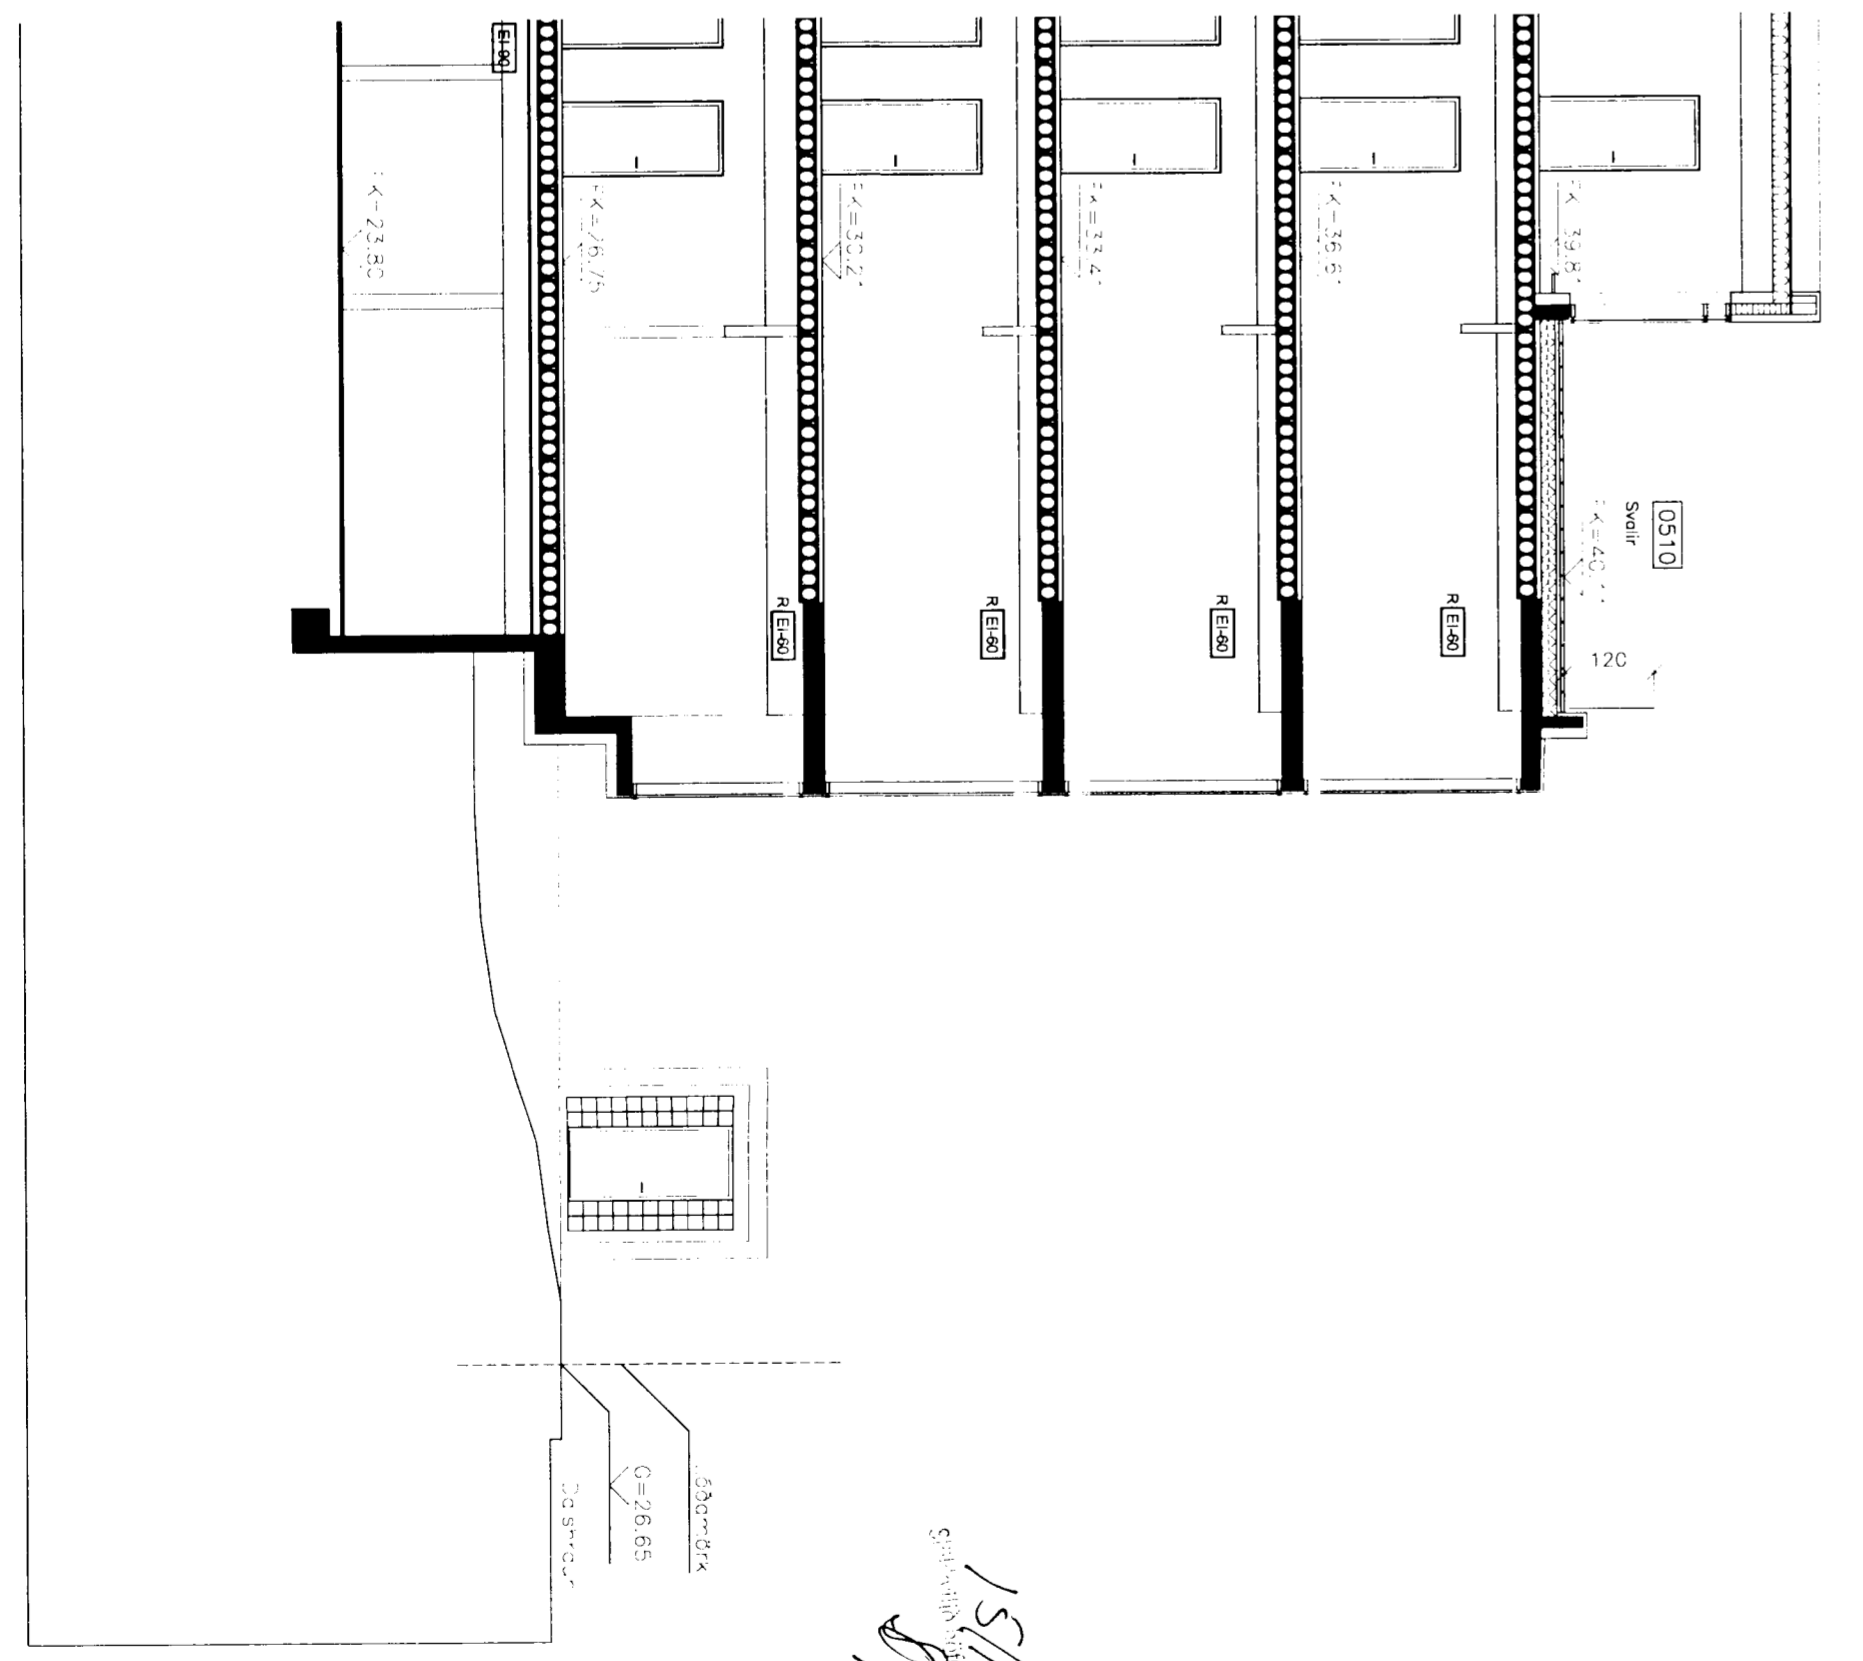

15/11/04
 S. Halldórsson
 Þýðing

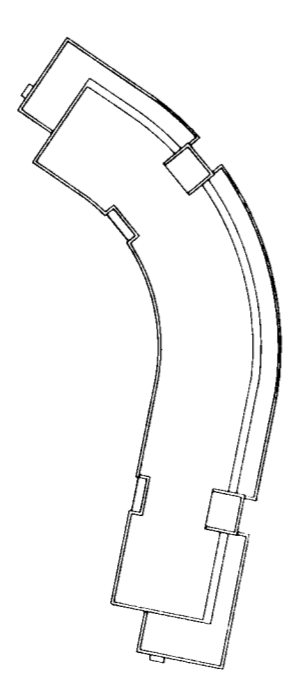

ADALUPPRÁTTUR

Dasraun 1. hæðing/ívið

Ris ehl

VERK: DAL S 04/06
 KWAB: 1:100
 DMS: 20.04.04
 TEKNI: QB

SNIG A-A, B-B OG C-C skilduá með 04.04.04

ÚTI **INNI**

ARKITEKTAR
 101 REYKDAL
 SINGULISTRETTI 27 780 780 FAX 522 800
 VEFNÁM
 RAÚÐUR O. SWARSSON ARKITEKTAR FKA
 12037-5149

JÓN ÞÓR ÞORVALDSSON ARKITEKTAR FKA
 021282-7979