


SKYRINGAR

Ath. Sér átti að hafa tekið fram á löngunni eru stærðir  
lýma uppálfir 1. hæð 22. Skv. stærðir lýma uppálfir  
1. hæð 22 stendur íR fyrir öðrum löngunum.

- C:  
B:  
A. Reinirhurðir í samneignir vöð stöð að 5. hæð. 11.11.04  
BÆTUNINGAR: DACS

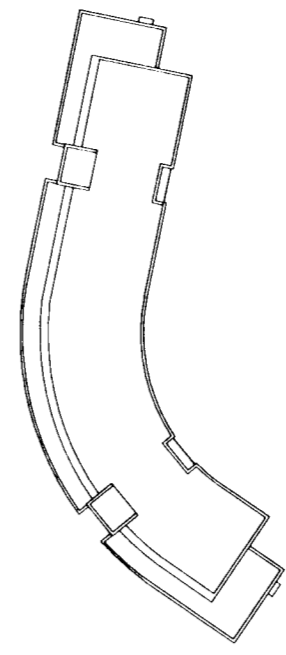

ADALUPPDRATTUR

Dalsbraun 1, Hafnarfirði

Ris ehf  
VERK: DAL5 0406  
KVAÐI: 1:100  
DACS: 20.04.04  
TEKNI: 018  
SKAÐAÐ: 2014-11-11

15/11/14  
S. Jónsson

ÚTI INNI

ARKITEKTAR

ÞINGHÖLUSTRETI 27 101 REYKJAVÍK  
SMAR 337 7600 & 362 7600 FAX 332 7601  
JÓHANNA  
VEITINGAR  
HALDUR O. SVARSSON  
120357-5149

ARKITEKTAR Fh  
JÓN ÞÓR HÖRVAÐSSON  
021252-7979

