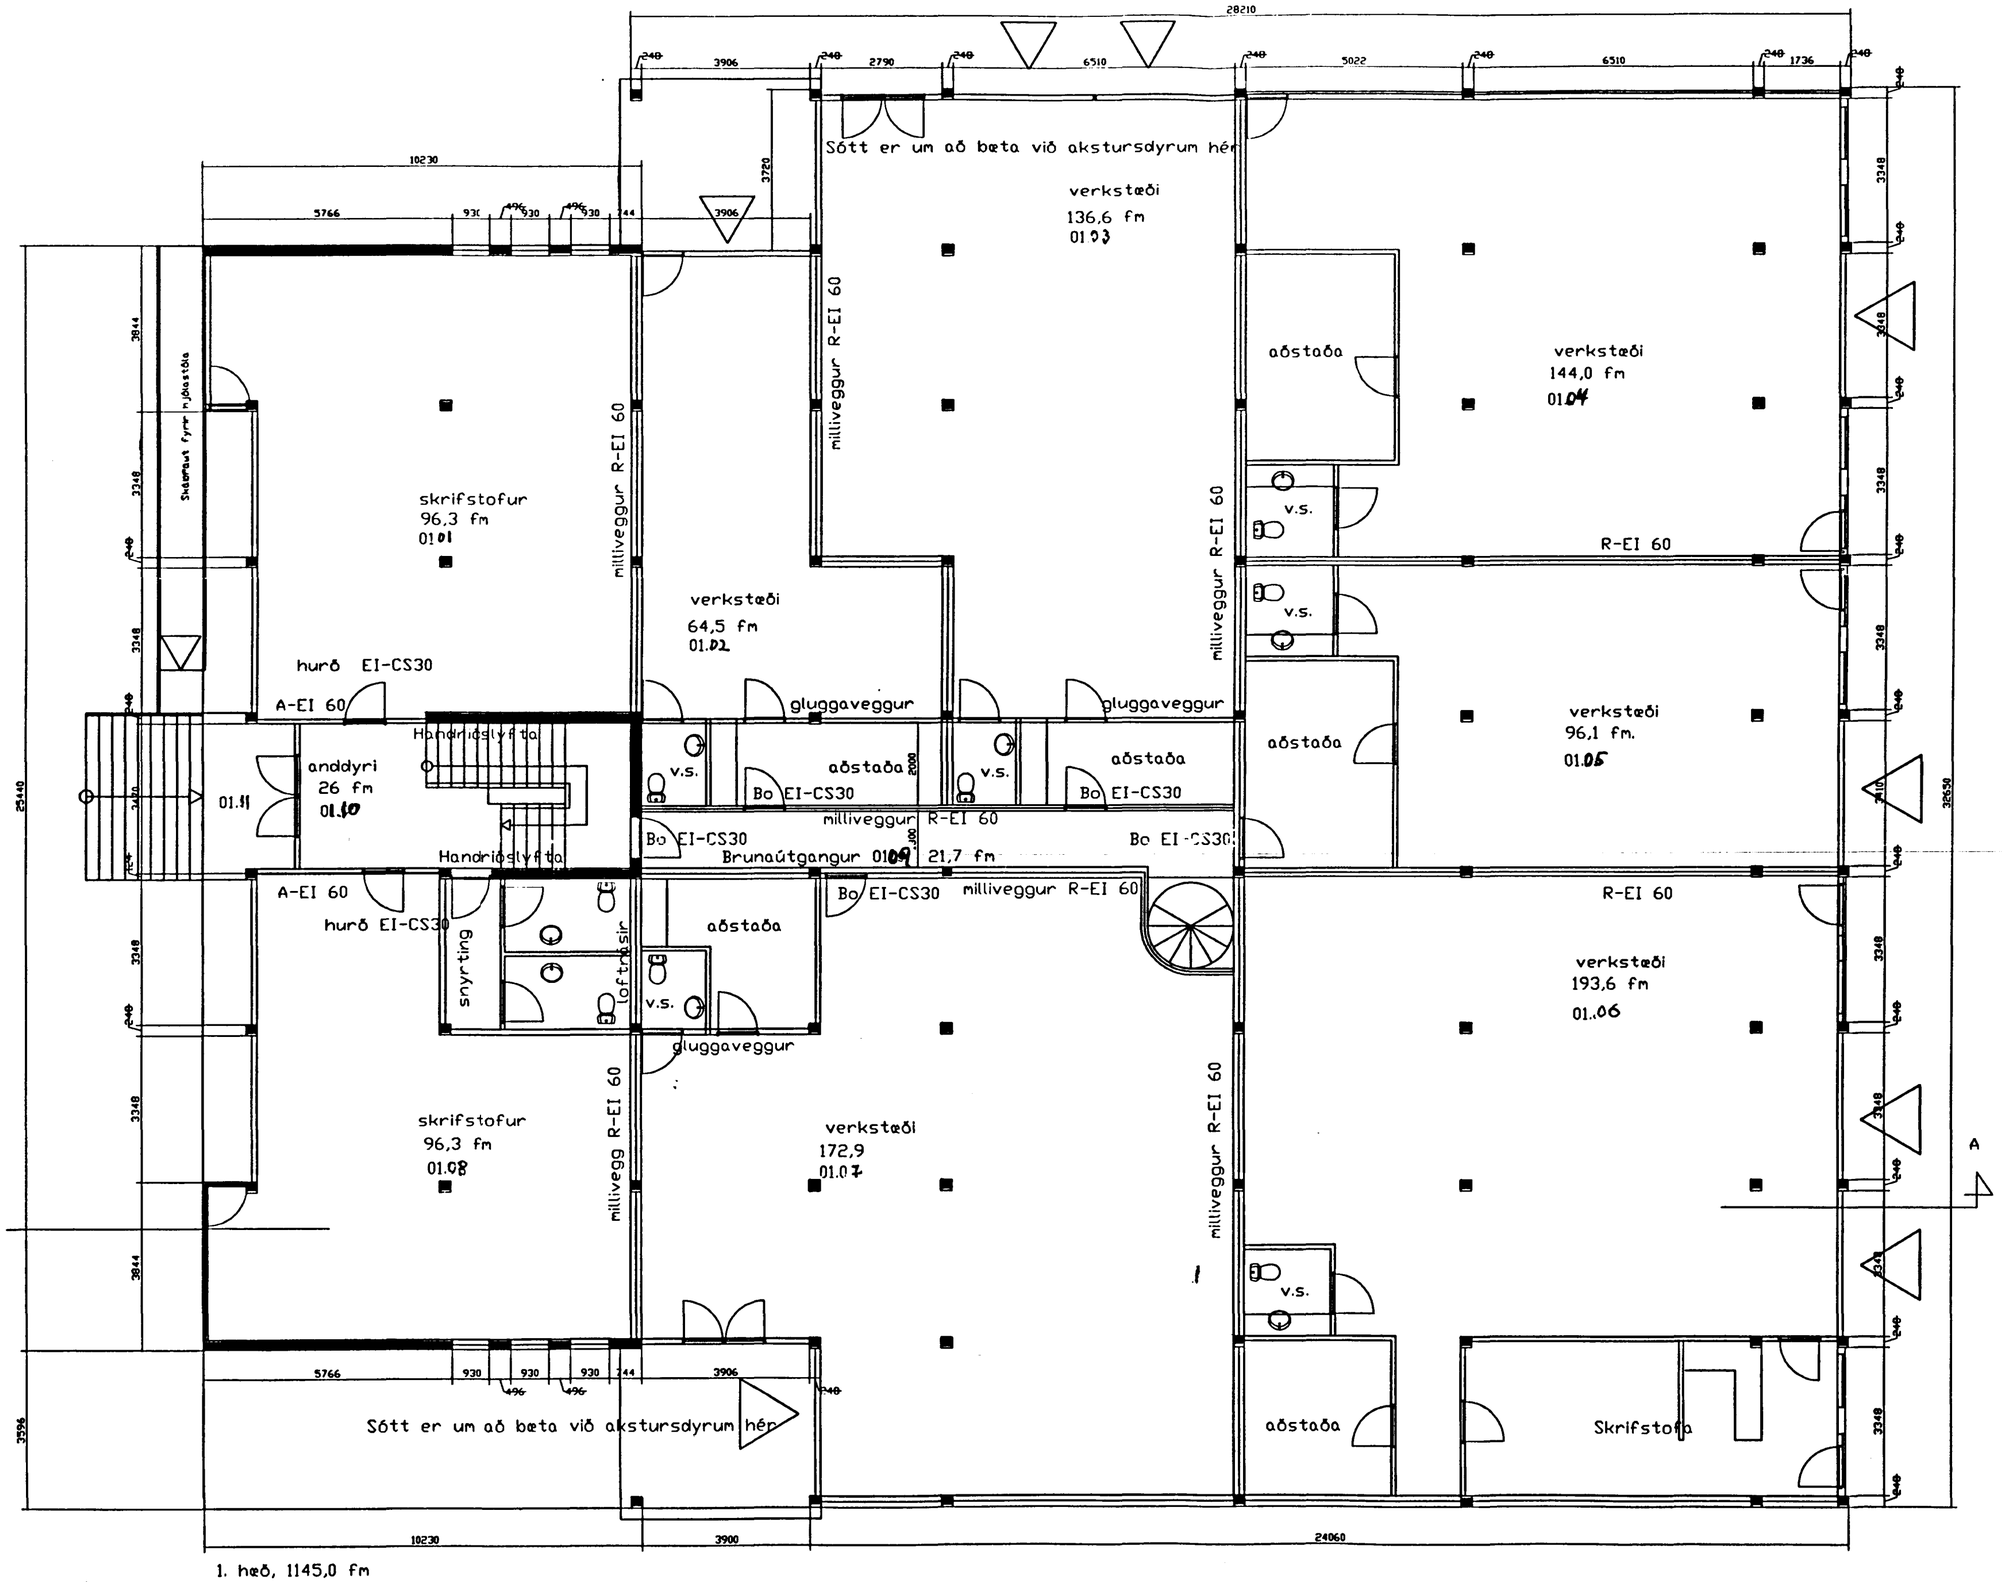

Samþykkt þann
22 SEPT. 1998
Byggingafulltrúinn í Hafnarfirði
Erlendur Hjalmarsson

Úr Gildi

verkheiti: Dalshraun nr.1 Hafnarfirði Iðnaðarhús		fangi:	yfitf
verkhluti: 1.hæð, 1:100		dags: nov98	verk
hannað: Sj teiknað: Sigurbjartur Jóhannesson, byggingafr. 0911292489		bl.nr: 2	af: 6