


Samþykkt á fundi bygginga-
nefndar þ. 26.11. 1994
BYGGINGAFULLTRÚINN
Í HAFNARFIRDI

Johanna Friðriksson
Johanna Friðriksson, Byggingateknifráningur

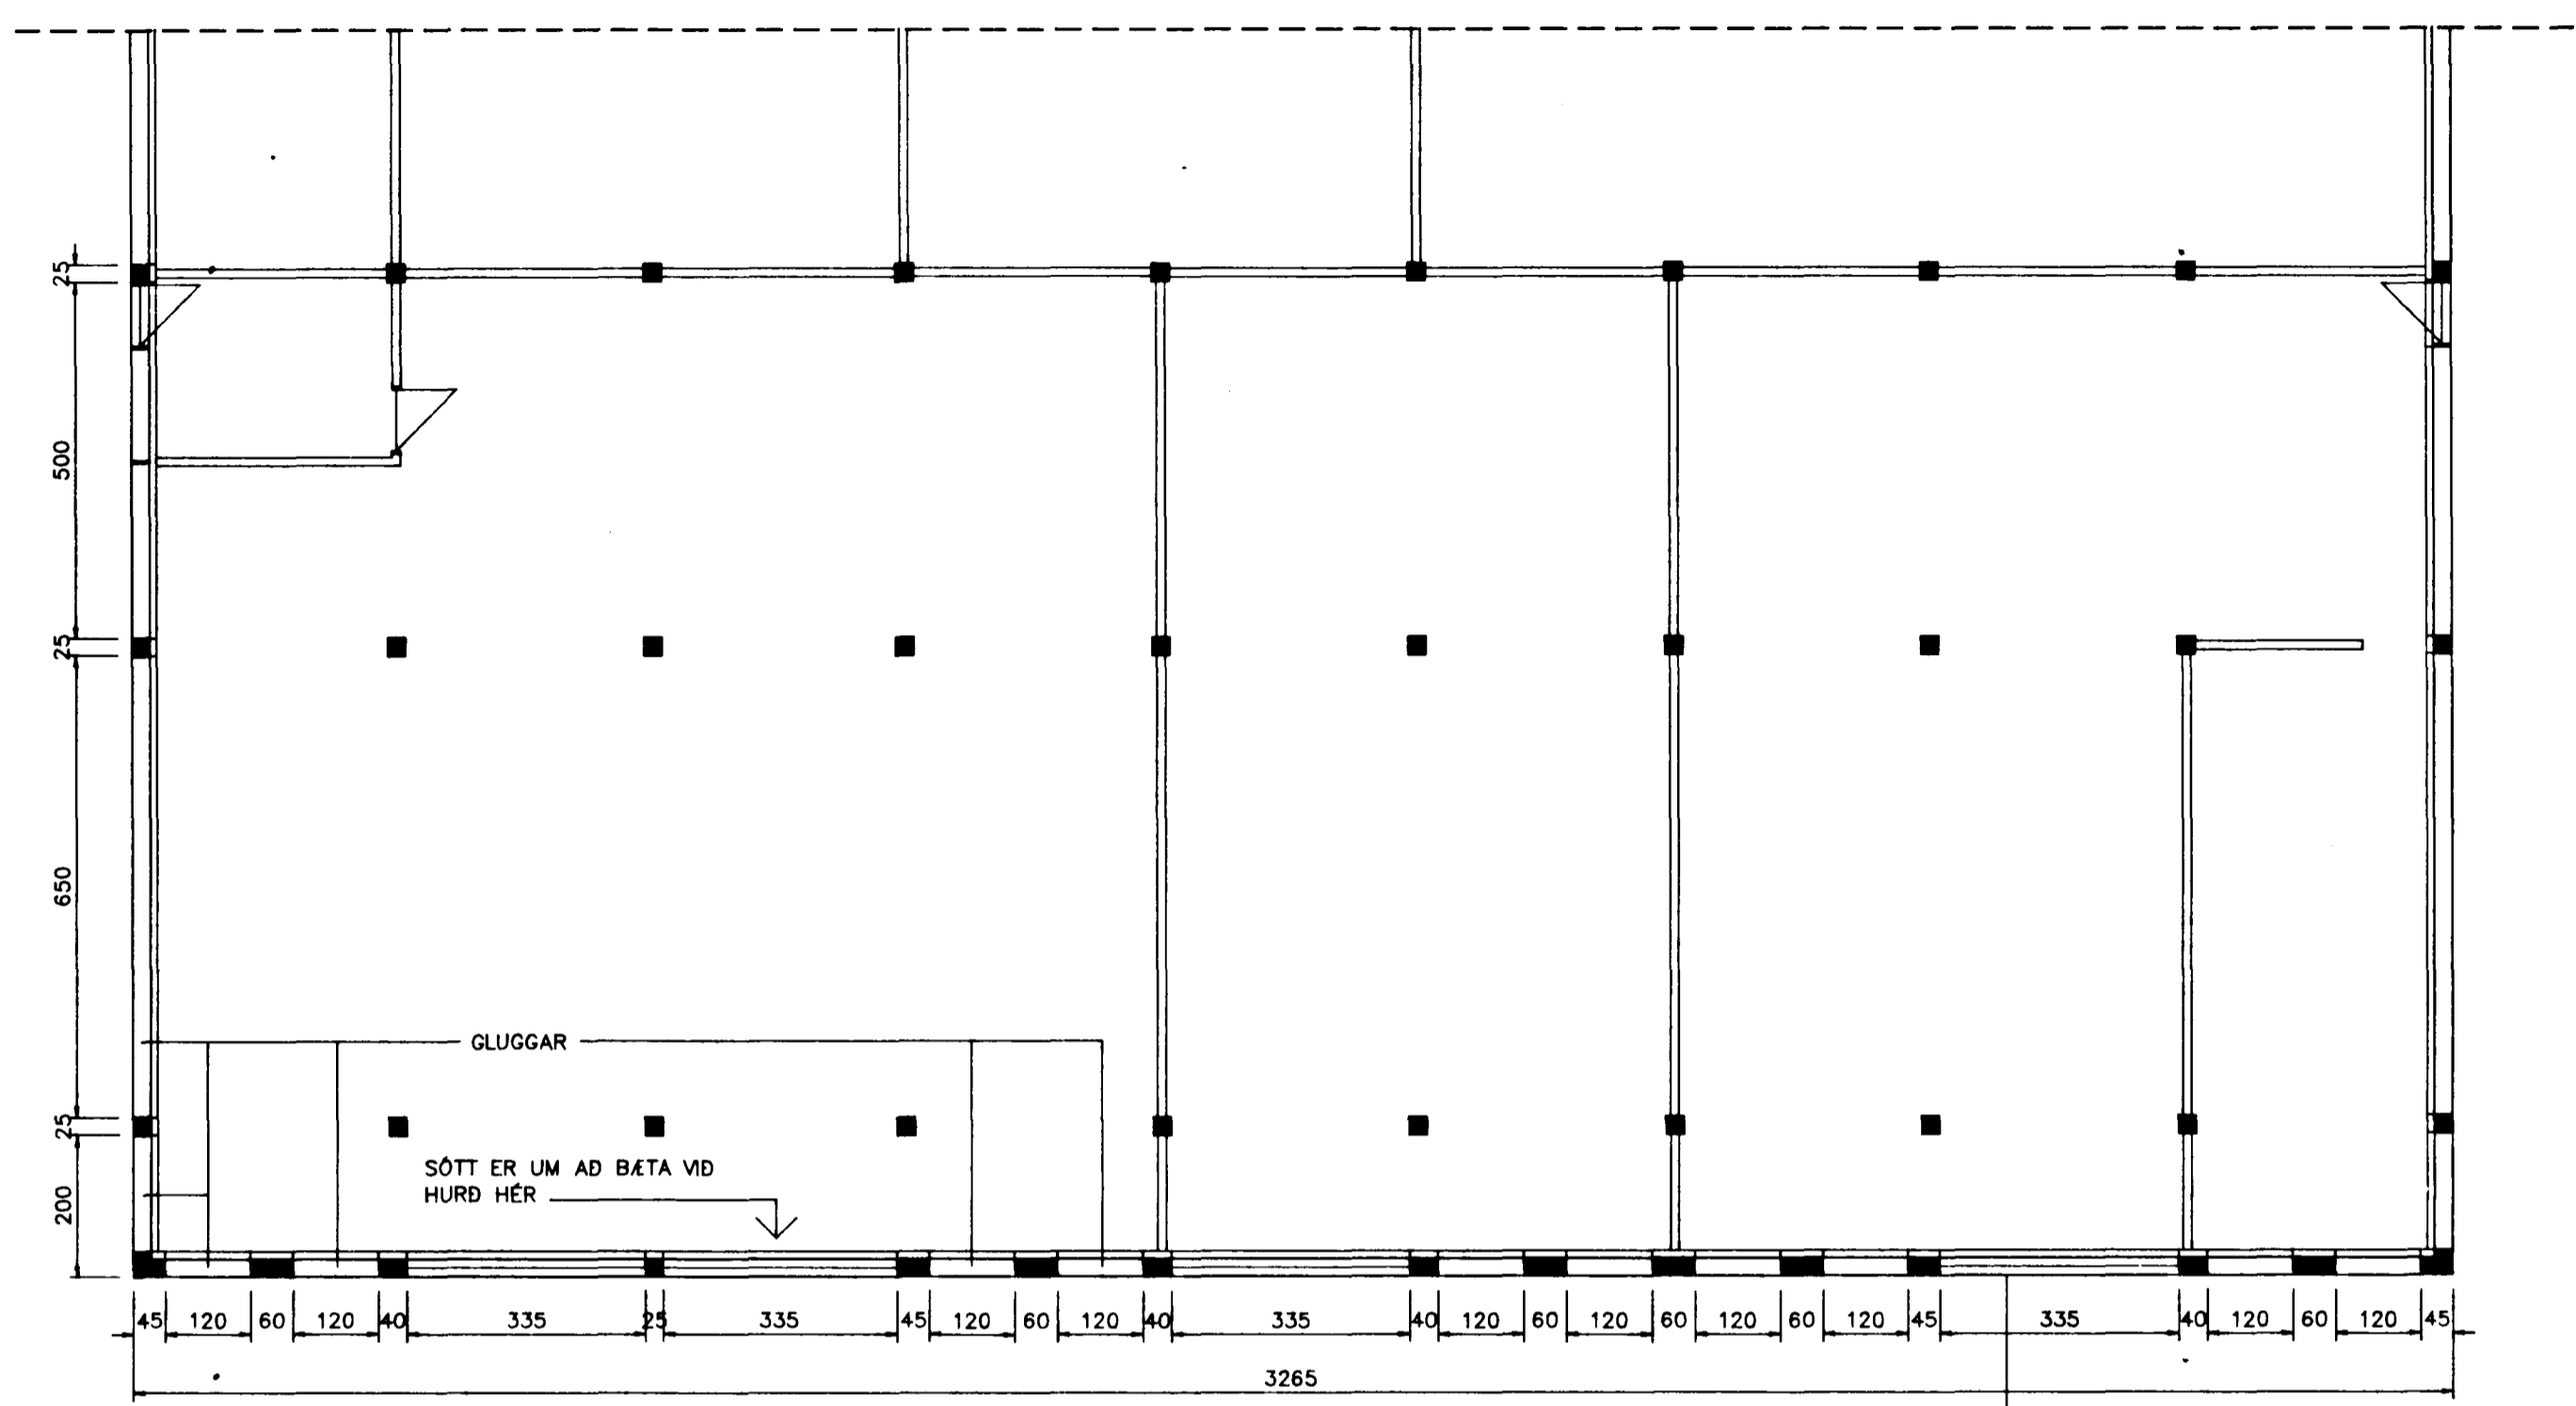


GRUNNMYND JARÐHÆÐAR SÚÐURHLÍÐ HÚSS, M=1:100

1250 AD DALSHRAUNI

LJÓSRIT AF ELDRI TEIKNINGUM (MAI 1962)
ERU VIÐLAGÐAR. VÆNTANLEGA SÍÐUST SAMÞ.
TEIKNINGAR AF HÚSINU.

SÓTT ER UM AD BÆTA VÍD EINA HURD Á
SÚÐURHLÍÐ HÚSSINS, SEM SNYR AD DALSHRAUNI.

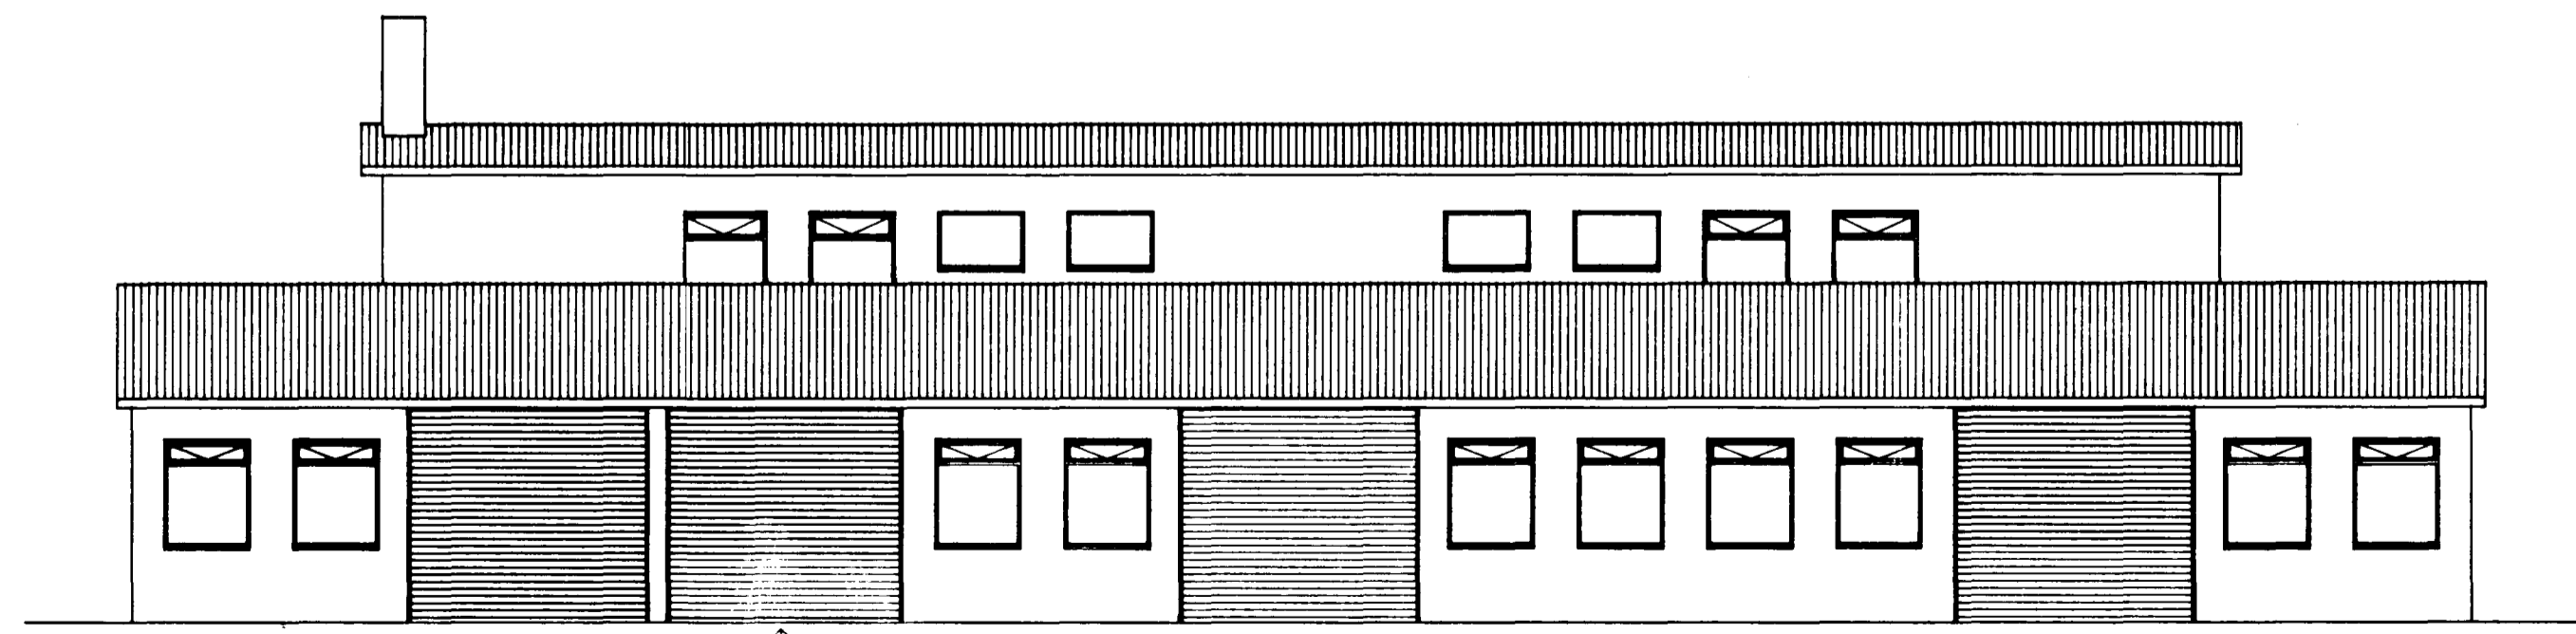

SÓTT ER UM AD BÆTA VÍD
HURD HÉR

SÚÐURHLÍÐ, M=1:100

TEIKNISTOFA AGNARS MAGNÚSSONAR
ARNARHRAUNI NR.47, HAFNARFIRDI. SÍMI: 91-651412

DALSHRAUN NR. 1		TEIKNING NR. A20-1-1
M=1:100	HAFNARFIRDI Í NÓVEMBER 1994	
BREYTING VIÐ TEIKNINGAR DAGS. MAI 1982	SÚÐURHLÍÐ OG GRUNNMYND AF SÚÐURHORNI	
BREYTING: HURD BÆTT VÍD Á SÚÐURHLÍÐ HÚSS. GLUGGAR Á SÚÐURHLÍÐ HÚSS FÆRÐAR TIL SAMRÆMIS VIÐ NÚVERANDI ÚTLIT Á GLUGGUM.		
BYGGINGAVERKFRÆÐINGUR FVFI OG BYGGINGATEKNIFRÆÐINGUR		

Agnar Magnússon
FVFI