

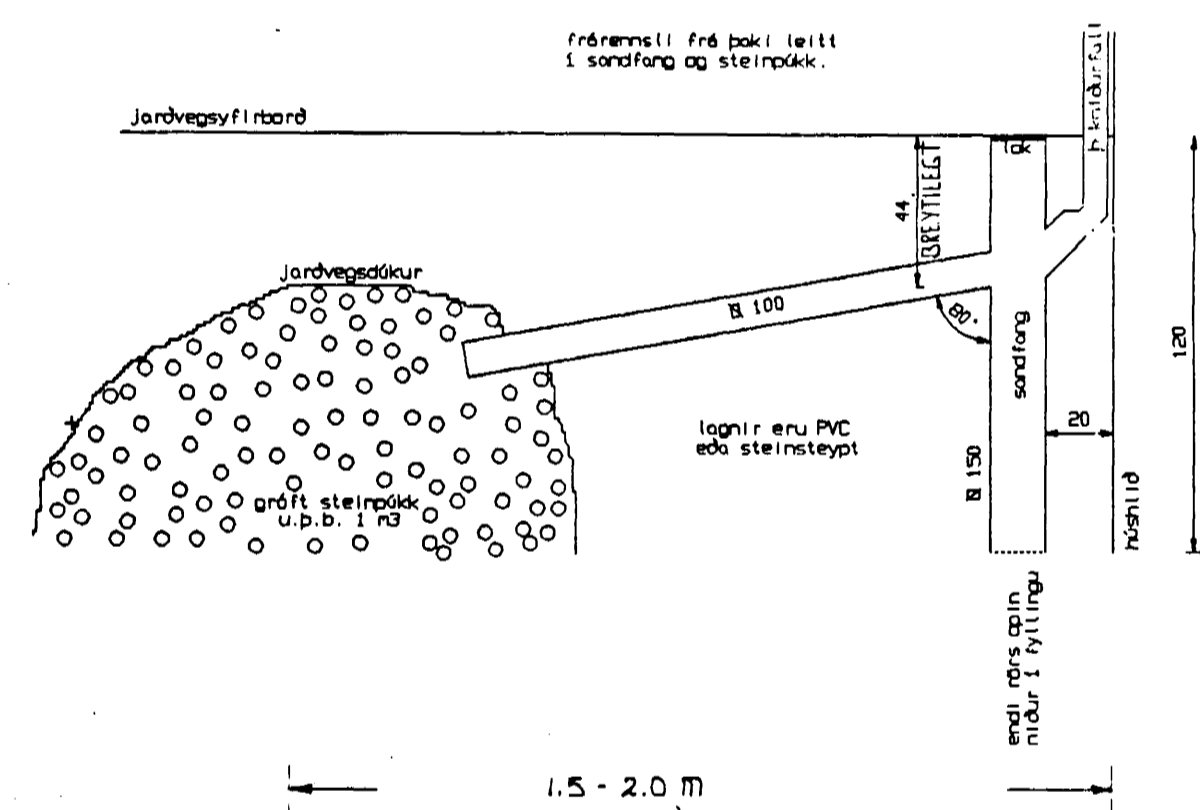


DALSHRAUN  
TENGIST  
GÖTULÖGN

HJALLHRAUN

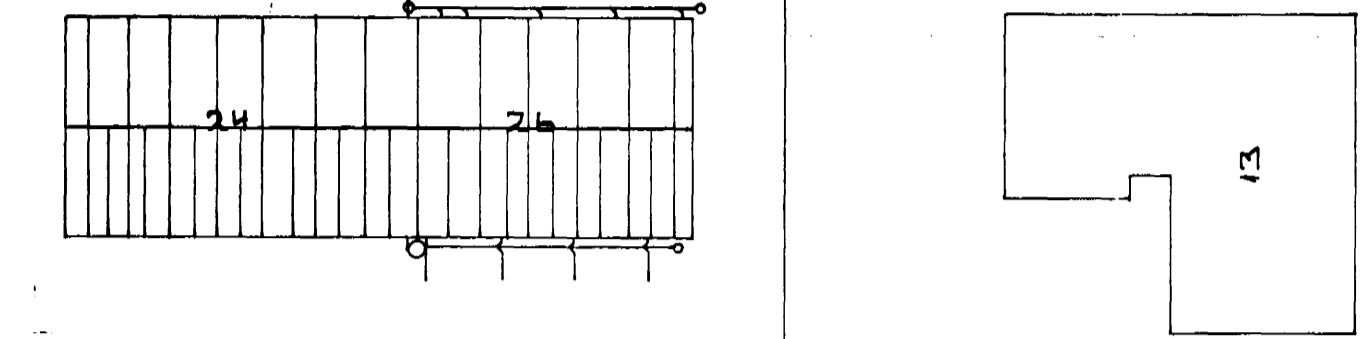

1.5 - 2.0 m

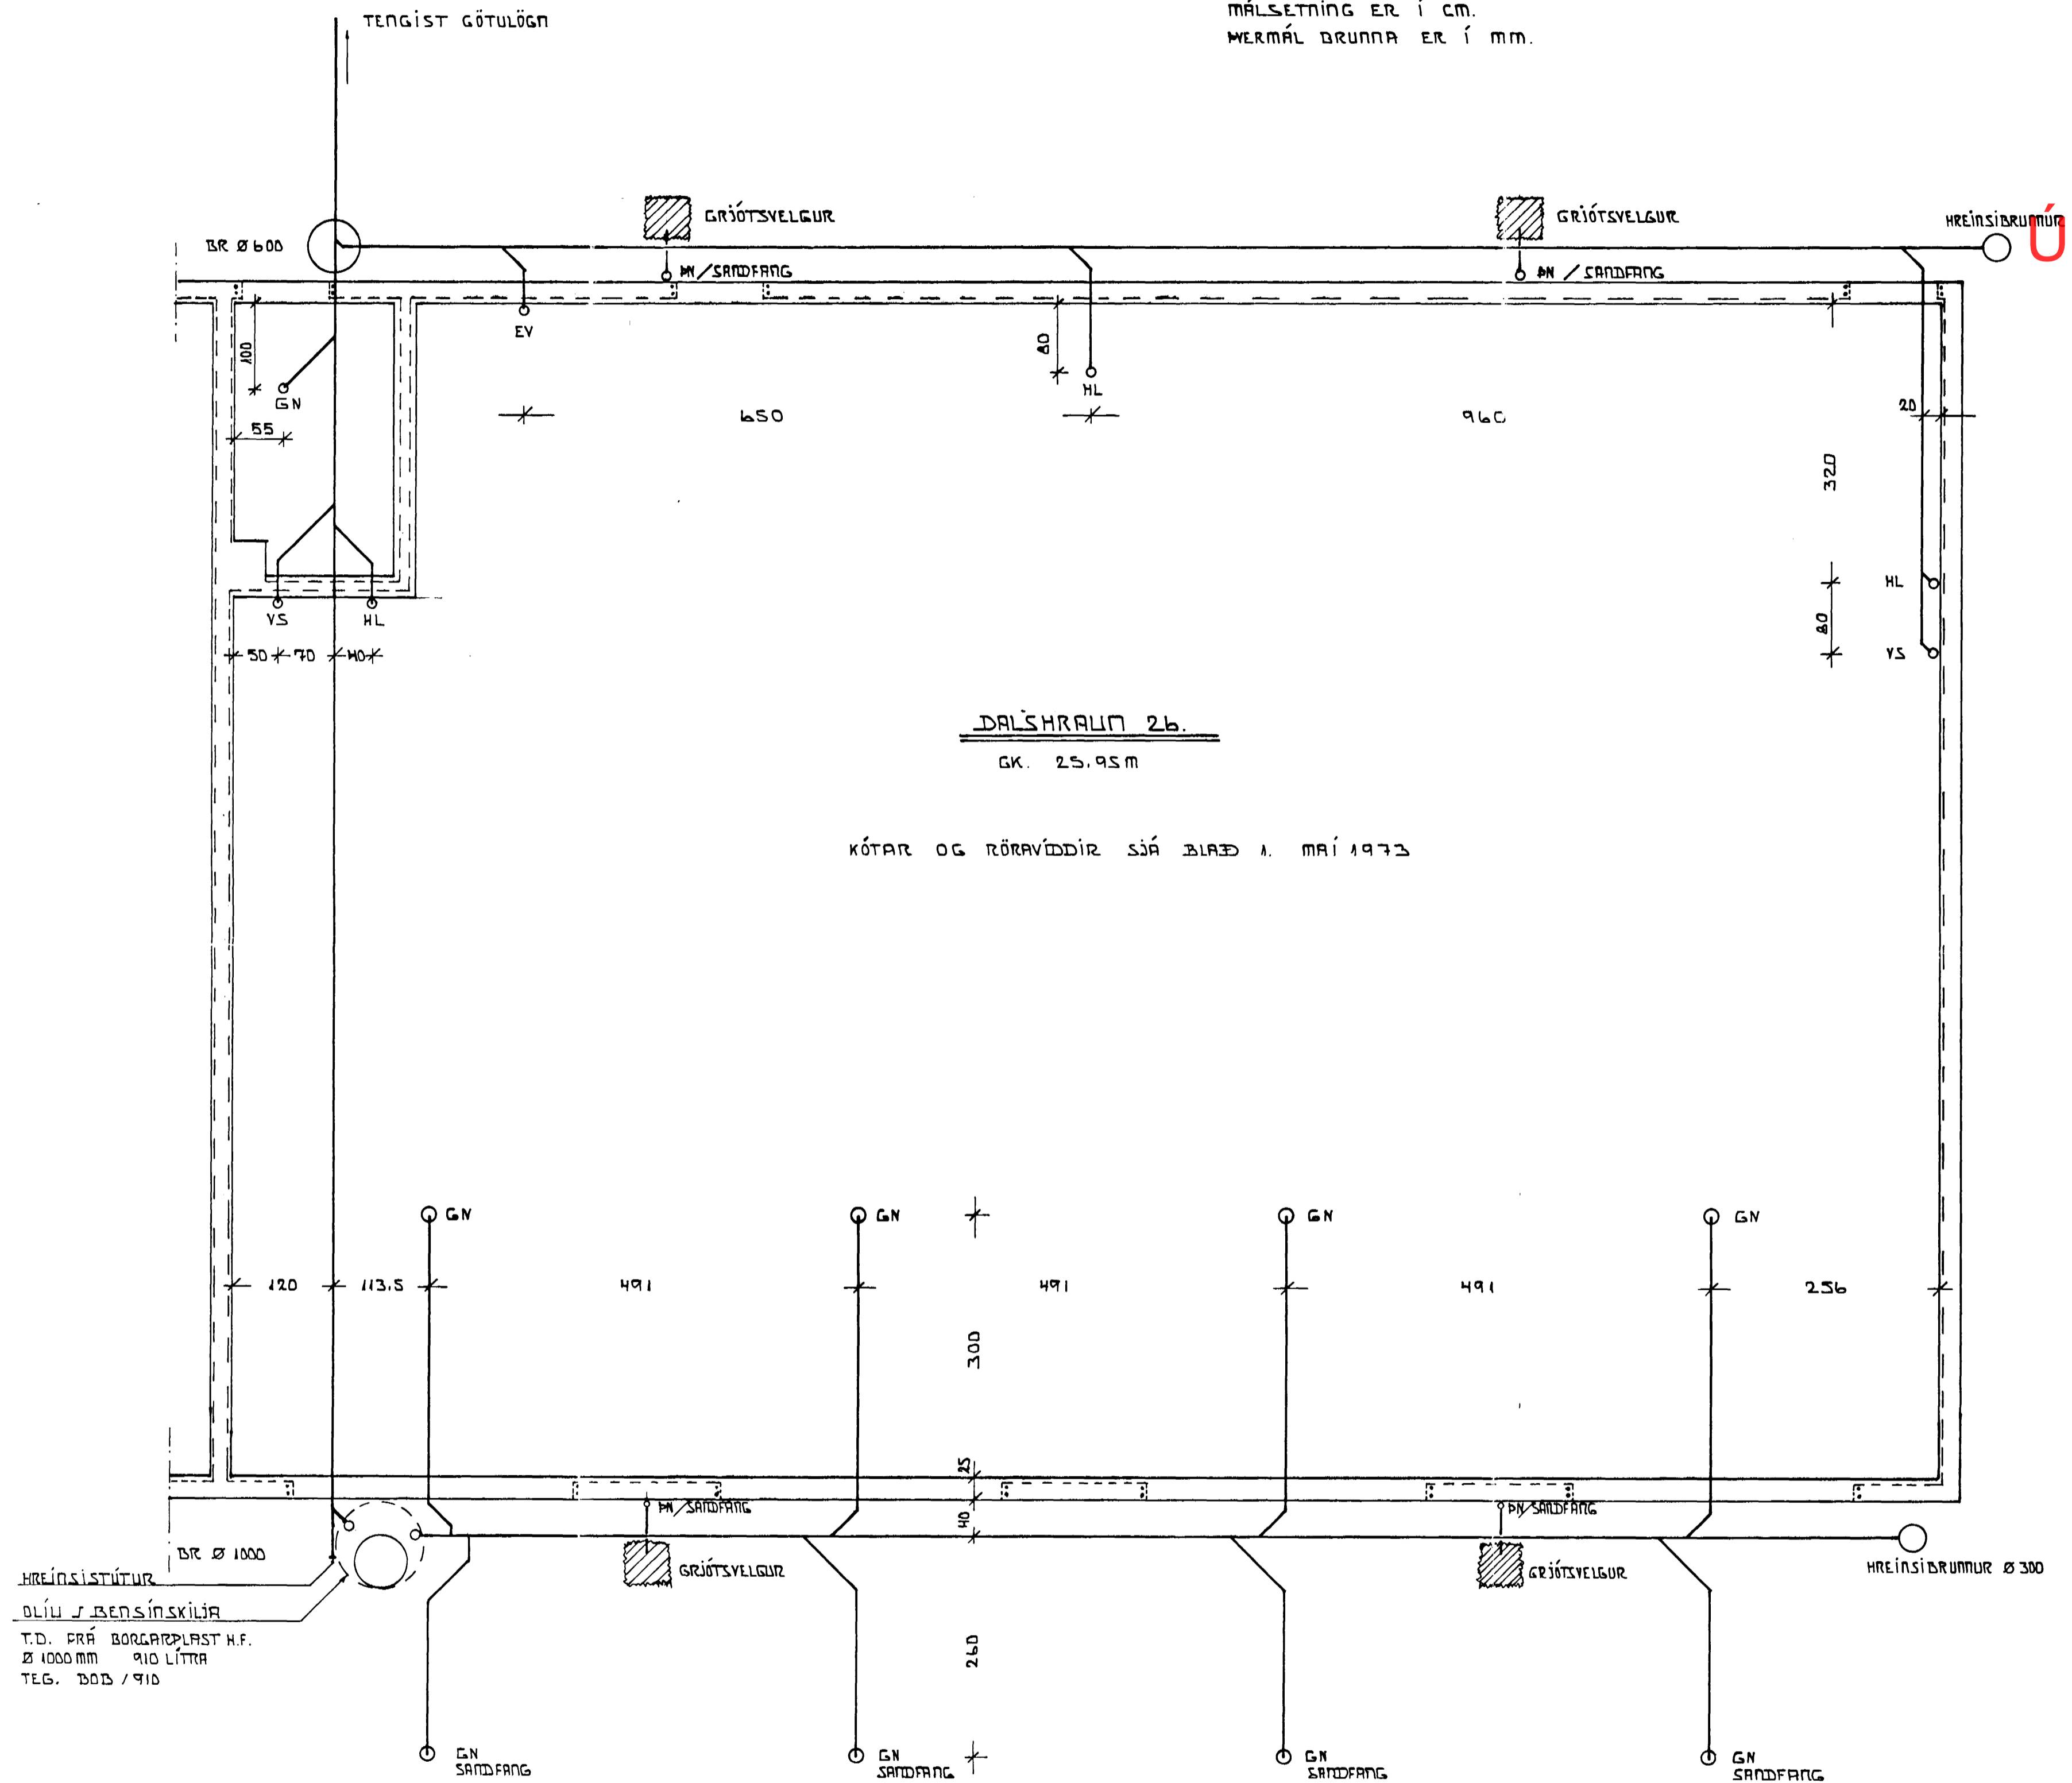


KÓTAR ERU Í M.  
MÁLSETNING ER Í CM.  
MERMÁL DRUNNA ER Í MM.

DALSHRAUN 26.  
GK. 25.95M

KÓTAR OG RÖRVAÐDIR SJÁ BLAÐ 1. MAÍ 1973

HREINSISTÚTUR  
ØR 1000  
OLÍU / BENSÍNSKILJA  
T.D. FRÁ BORGARPLAST H.F.  
Ø 1000MM 910 LÍTTA  
TEG. 1003 / 910

Úr Gildi

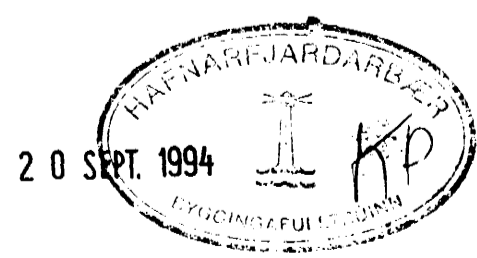

HÚSIÐ STENDUR Á KRANNFVLLINGU

LAGNIR TEIKNADAR Í MAÍ 1973. SJÁ BLAD MERKT BL.2.  
REIKNAD OG TEIKNAD B.B.

DALSHRAUN 26	HAFNARFIRDI	SEPTEMBER 1994
FRÆNNISLAGNIR, SANDFUNG, OLIU OG BENSÍNSKILJA, AFSTUÐUHYND.		MÆLIKVARDI 1:50 1:500
TEKNIÐJONUSTA SVEINS KARLSSONAR TFI BEJARHRAUN 2 220 HAFNARFJURDUR		TEIKNING L-2,1

HEILBRIGÐISEFTIRLIT  
HAFNARFJARDARSVÆÐIS

Samþykkt 20.9.94  
Páll Steinnsson

91-663045  
Sveinn Karlsson