



AFSTÖÐUMYND 1:500

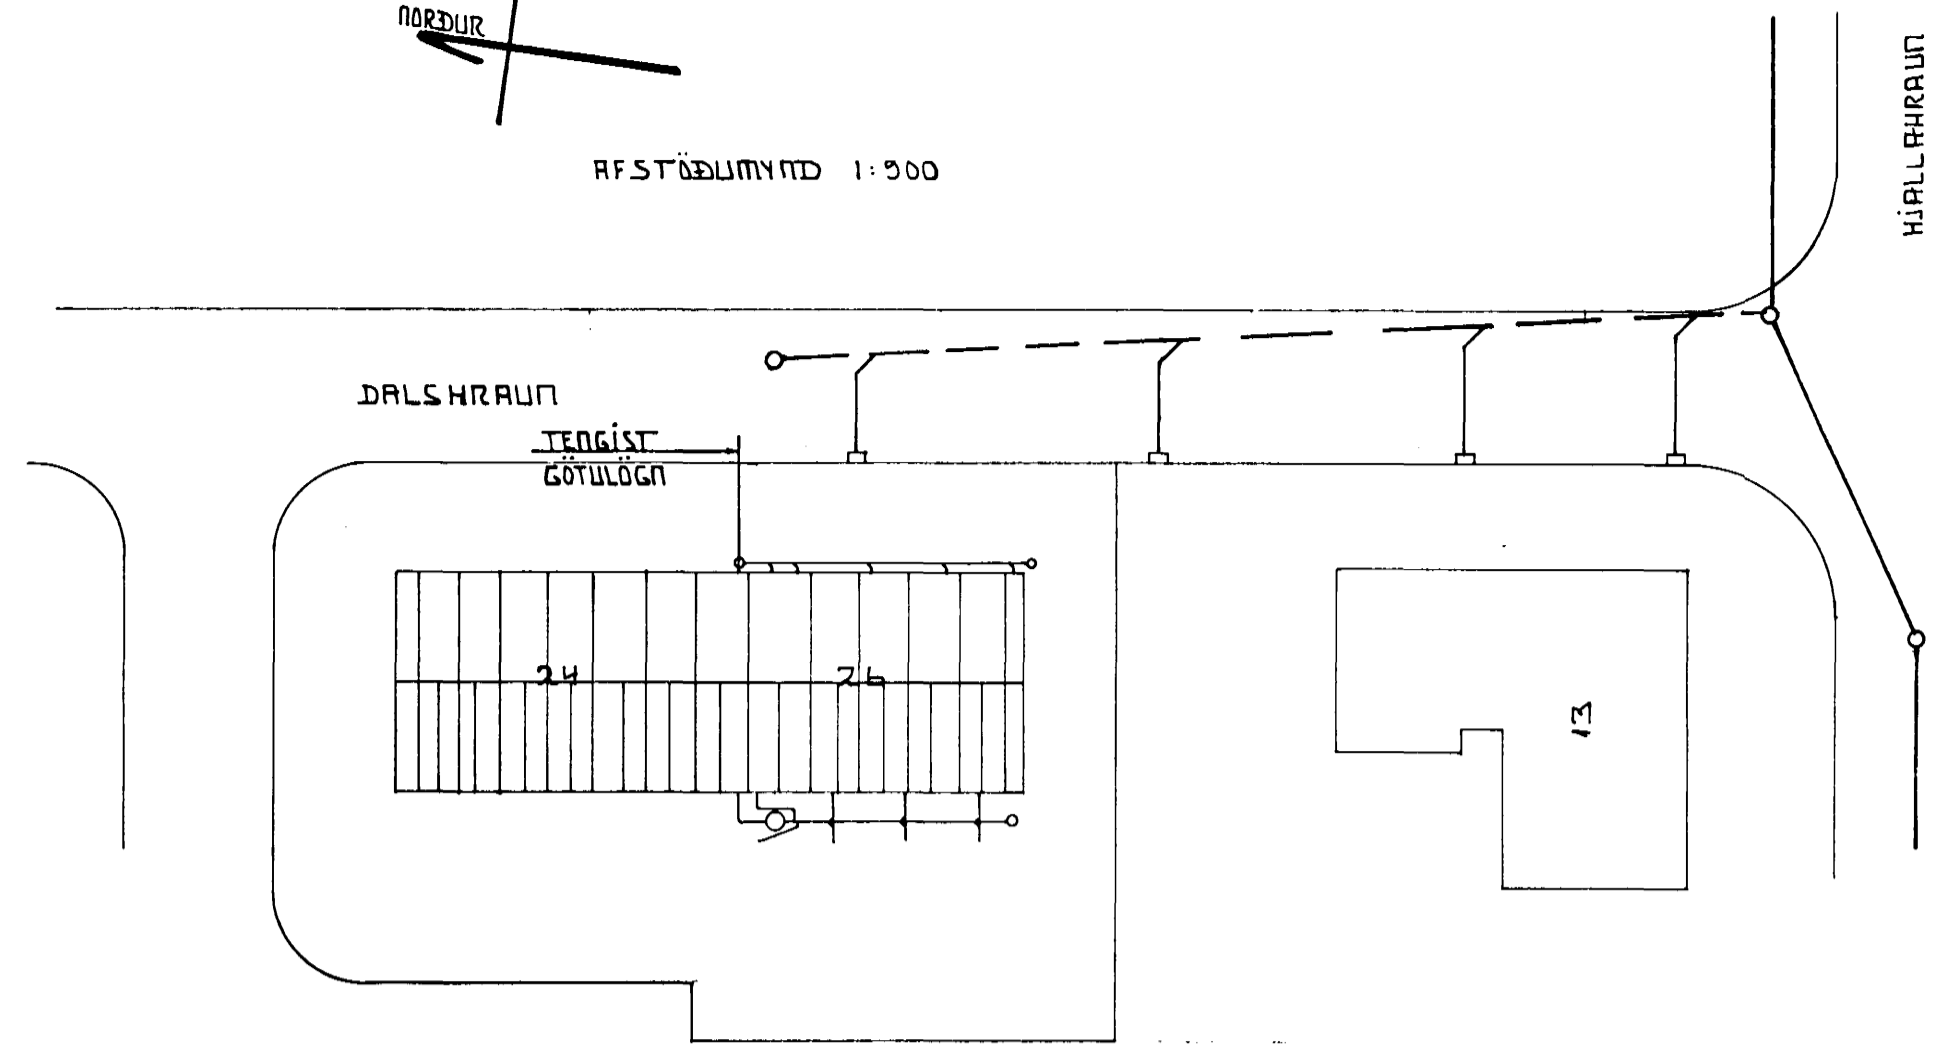


DALSHRAUN
TENGIST
GÖTULÖGN

HJALLHRAUN

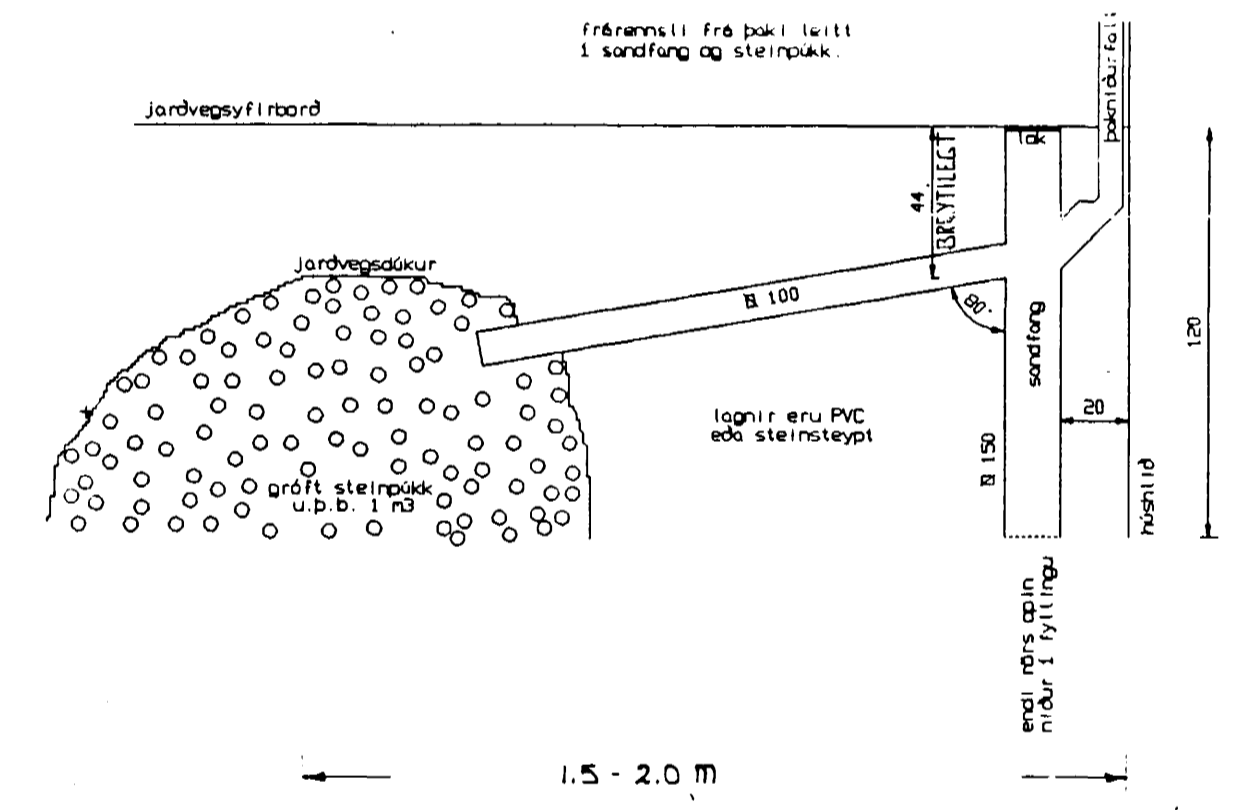


1.5 - 2.0 m

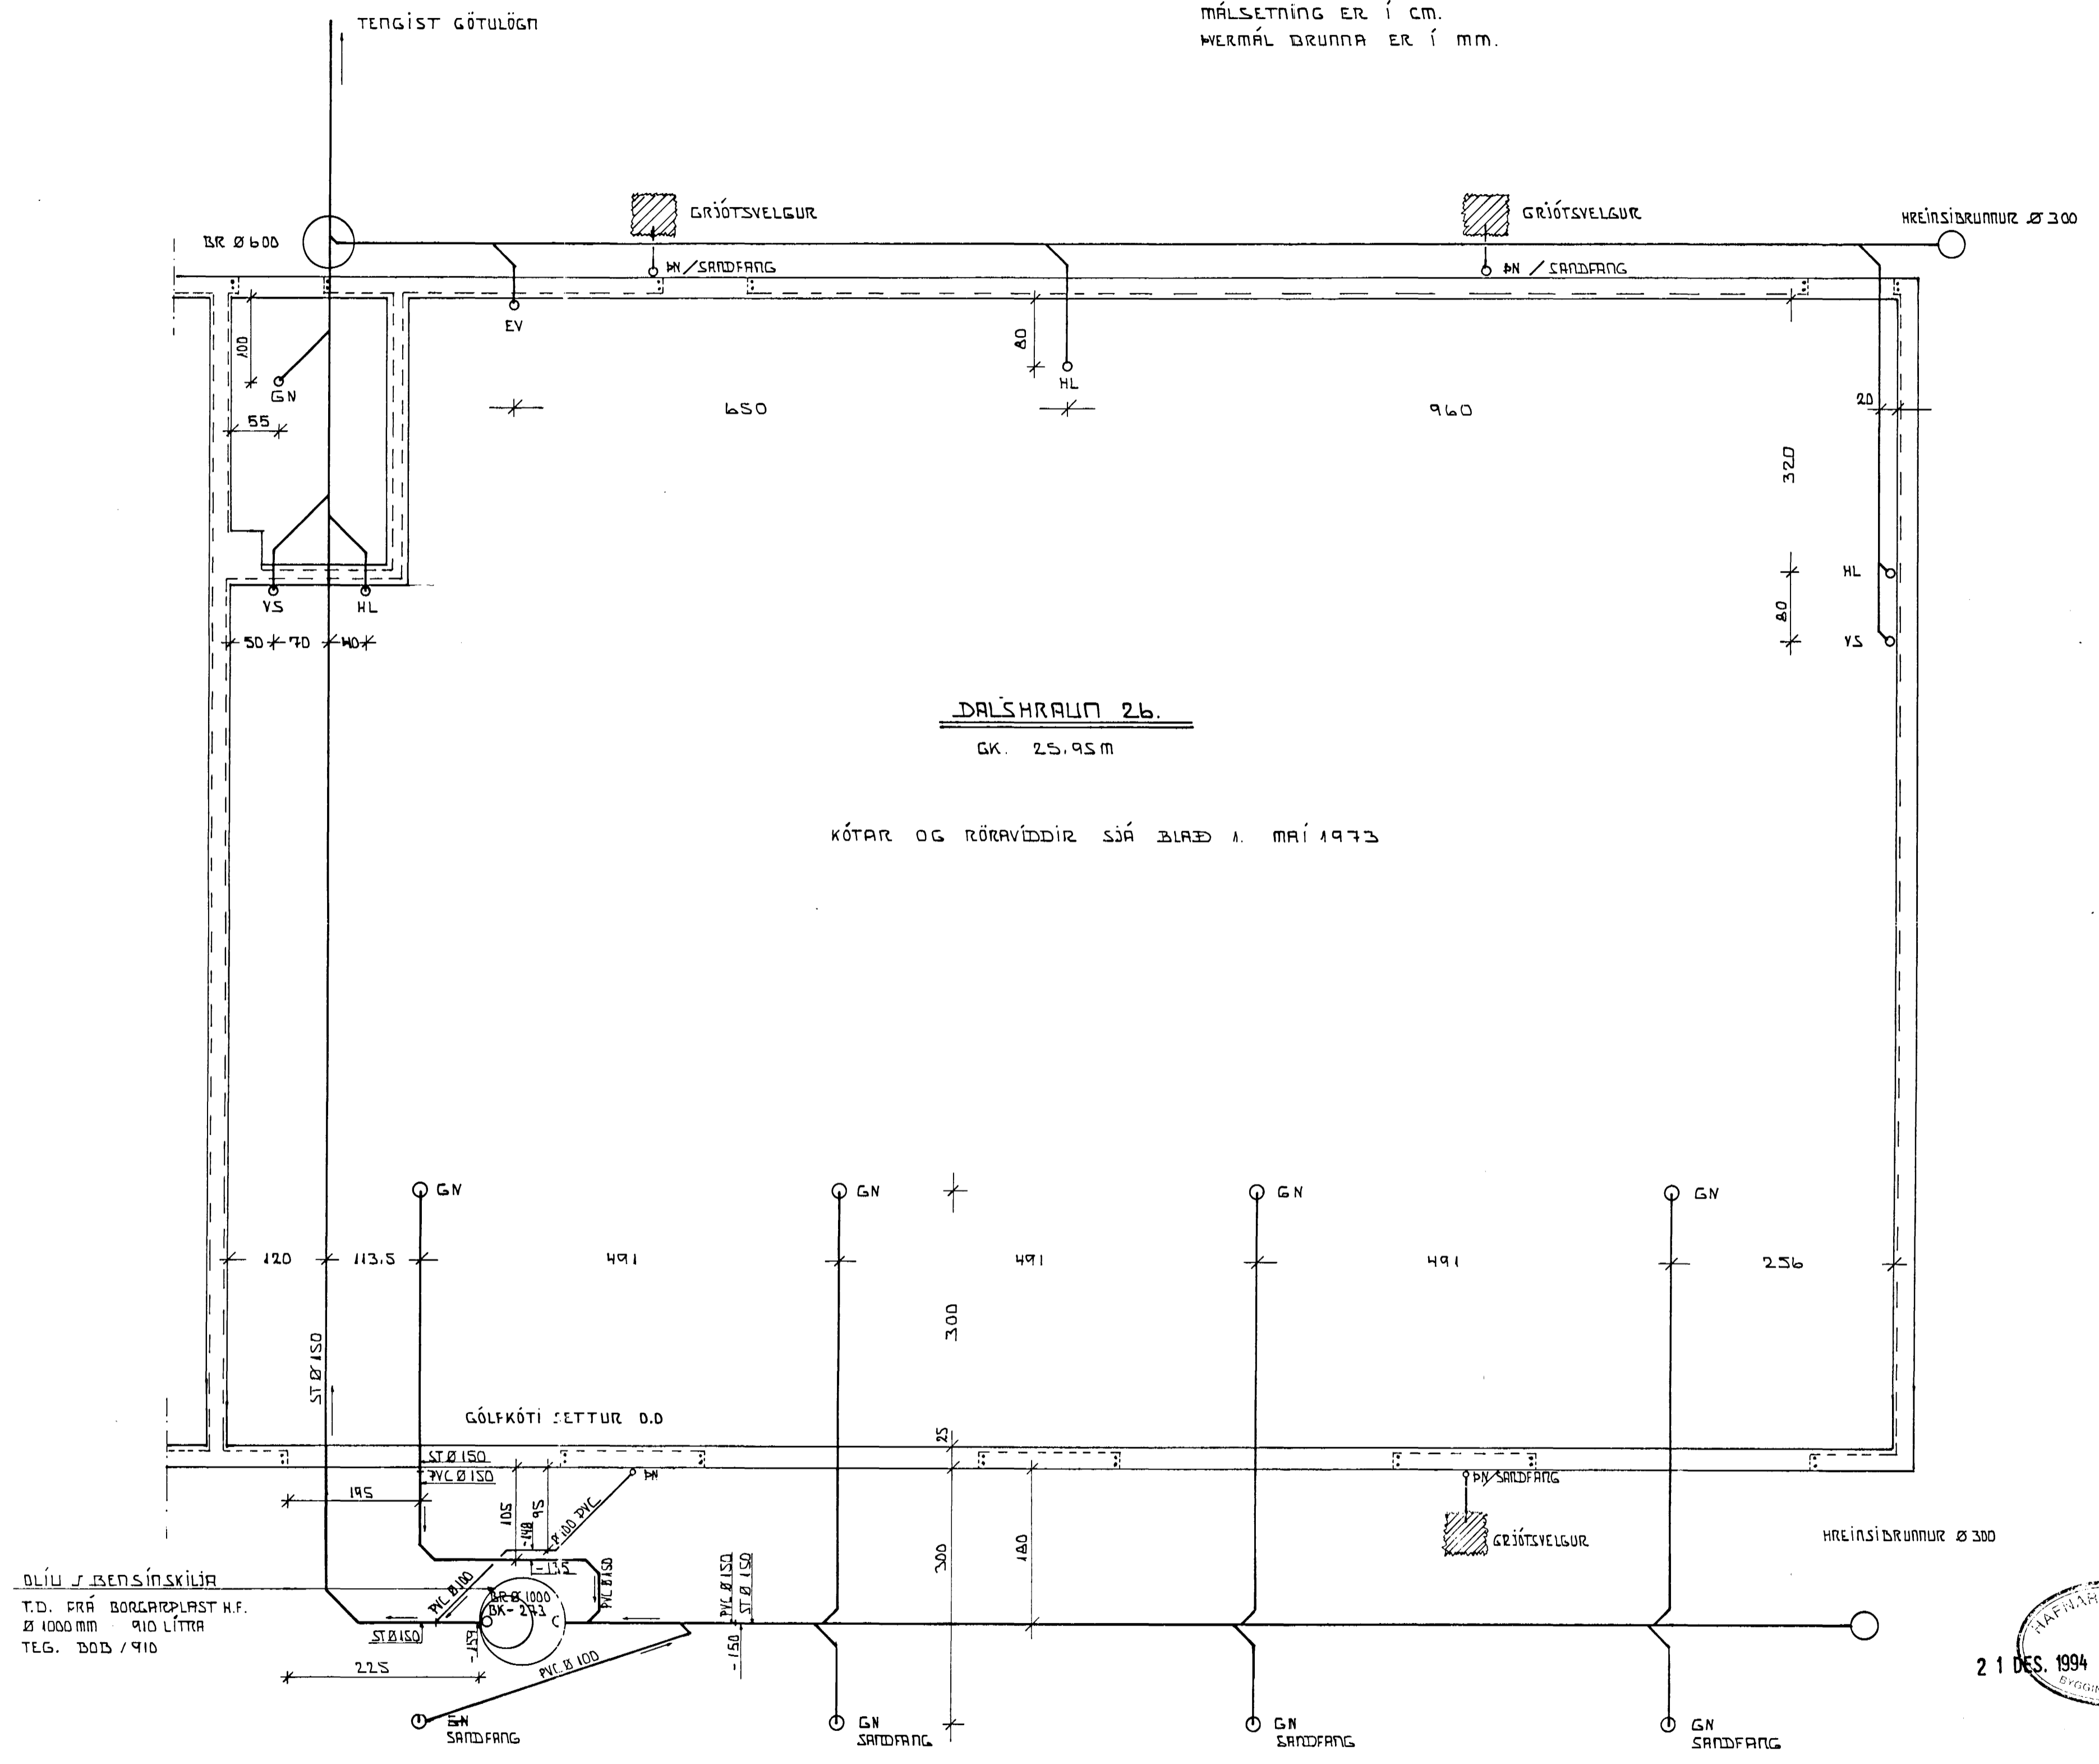


KÓTAR ERU Í M.
MÁLSETNING ER Í CM.
MERMÁL BRUNNA ER Í MM.

DALSHRAUN 26.

GK. 25.95 M

KÓTAR OG RÖRAVIDDIR SJÁ BLAÐ 1. MAÍ 1973

OLIU OG BENSINSKILJA
T.D. FRÁ BORGARPLAST H.F.
Ø 1000 MM 910 LITRA

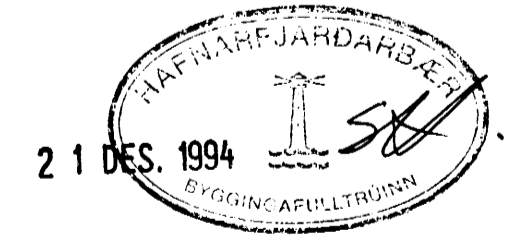

HÚSIÐ STENDUR Á HRAUNFYLINGU
TEIKNINGU BREYTT 13 DESEMBER 1994
LAGNIR TEIKNADAR Í MAÍ 1973. SJÁ BLAD MERKT BL.2.
REIKNAD OG TEIKNAD B.B.

HEILBRIGÐISEFTIRLIT
HAFNARFJARDARSVÆÐIS
Sambýkt 16.12.94
Kall Stefansson
DALSHRAUN 26 HAFNARFIRDI SEPTEMBER 1994
FRÆNNISLAGNIR, SANDFANG,
OLIU OG BENSINSKILJA, AFSTÖDUHYND.
TEKNIÐJONUSTA SVEINS KARLSSONAR TFI
BEJARHRAUNI 2 220 HAFNARFJORDUR
91-663045
Minnu Dalbra
MÆLIKVARDI
1:50 1:500
TEIKNING
L-2,1