
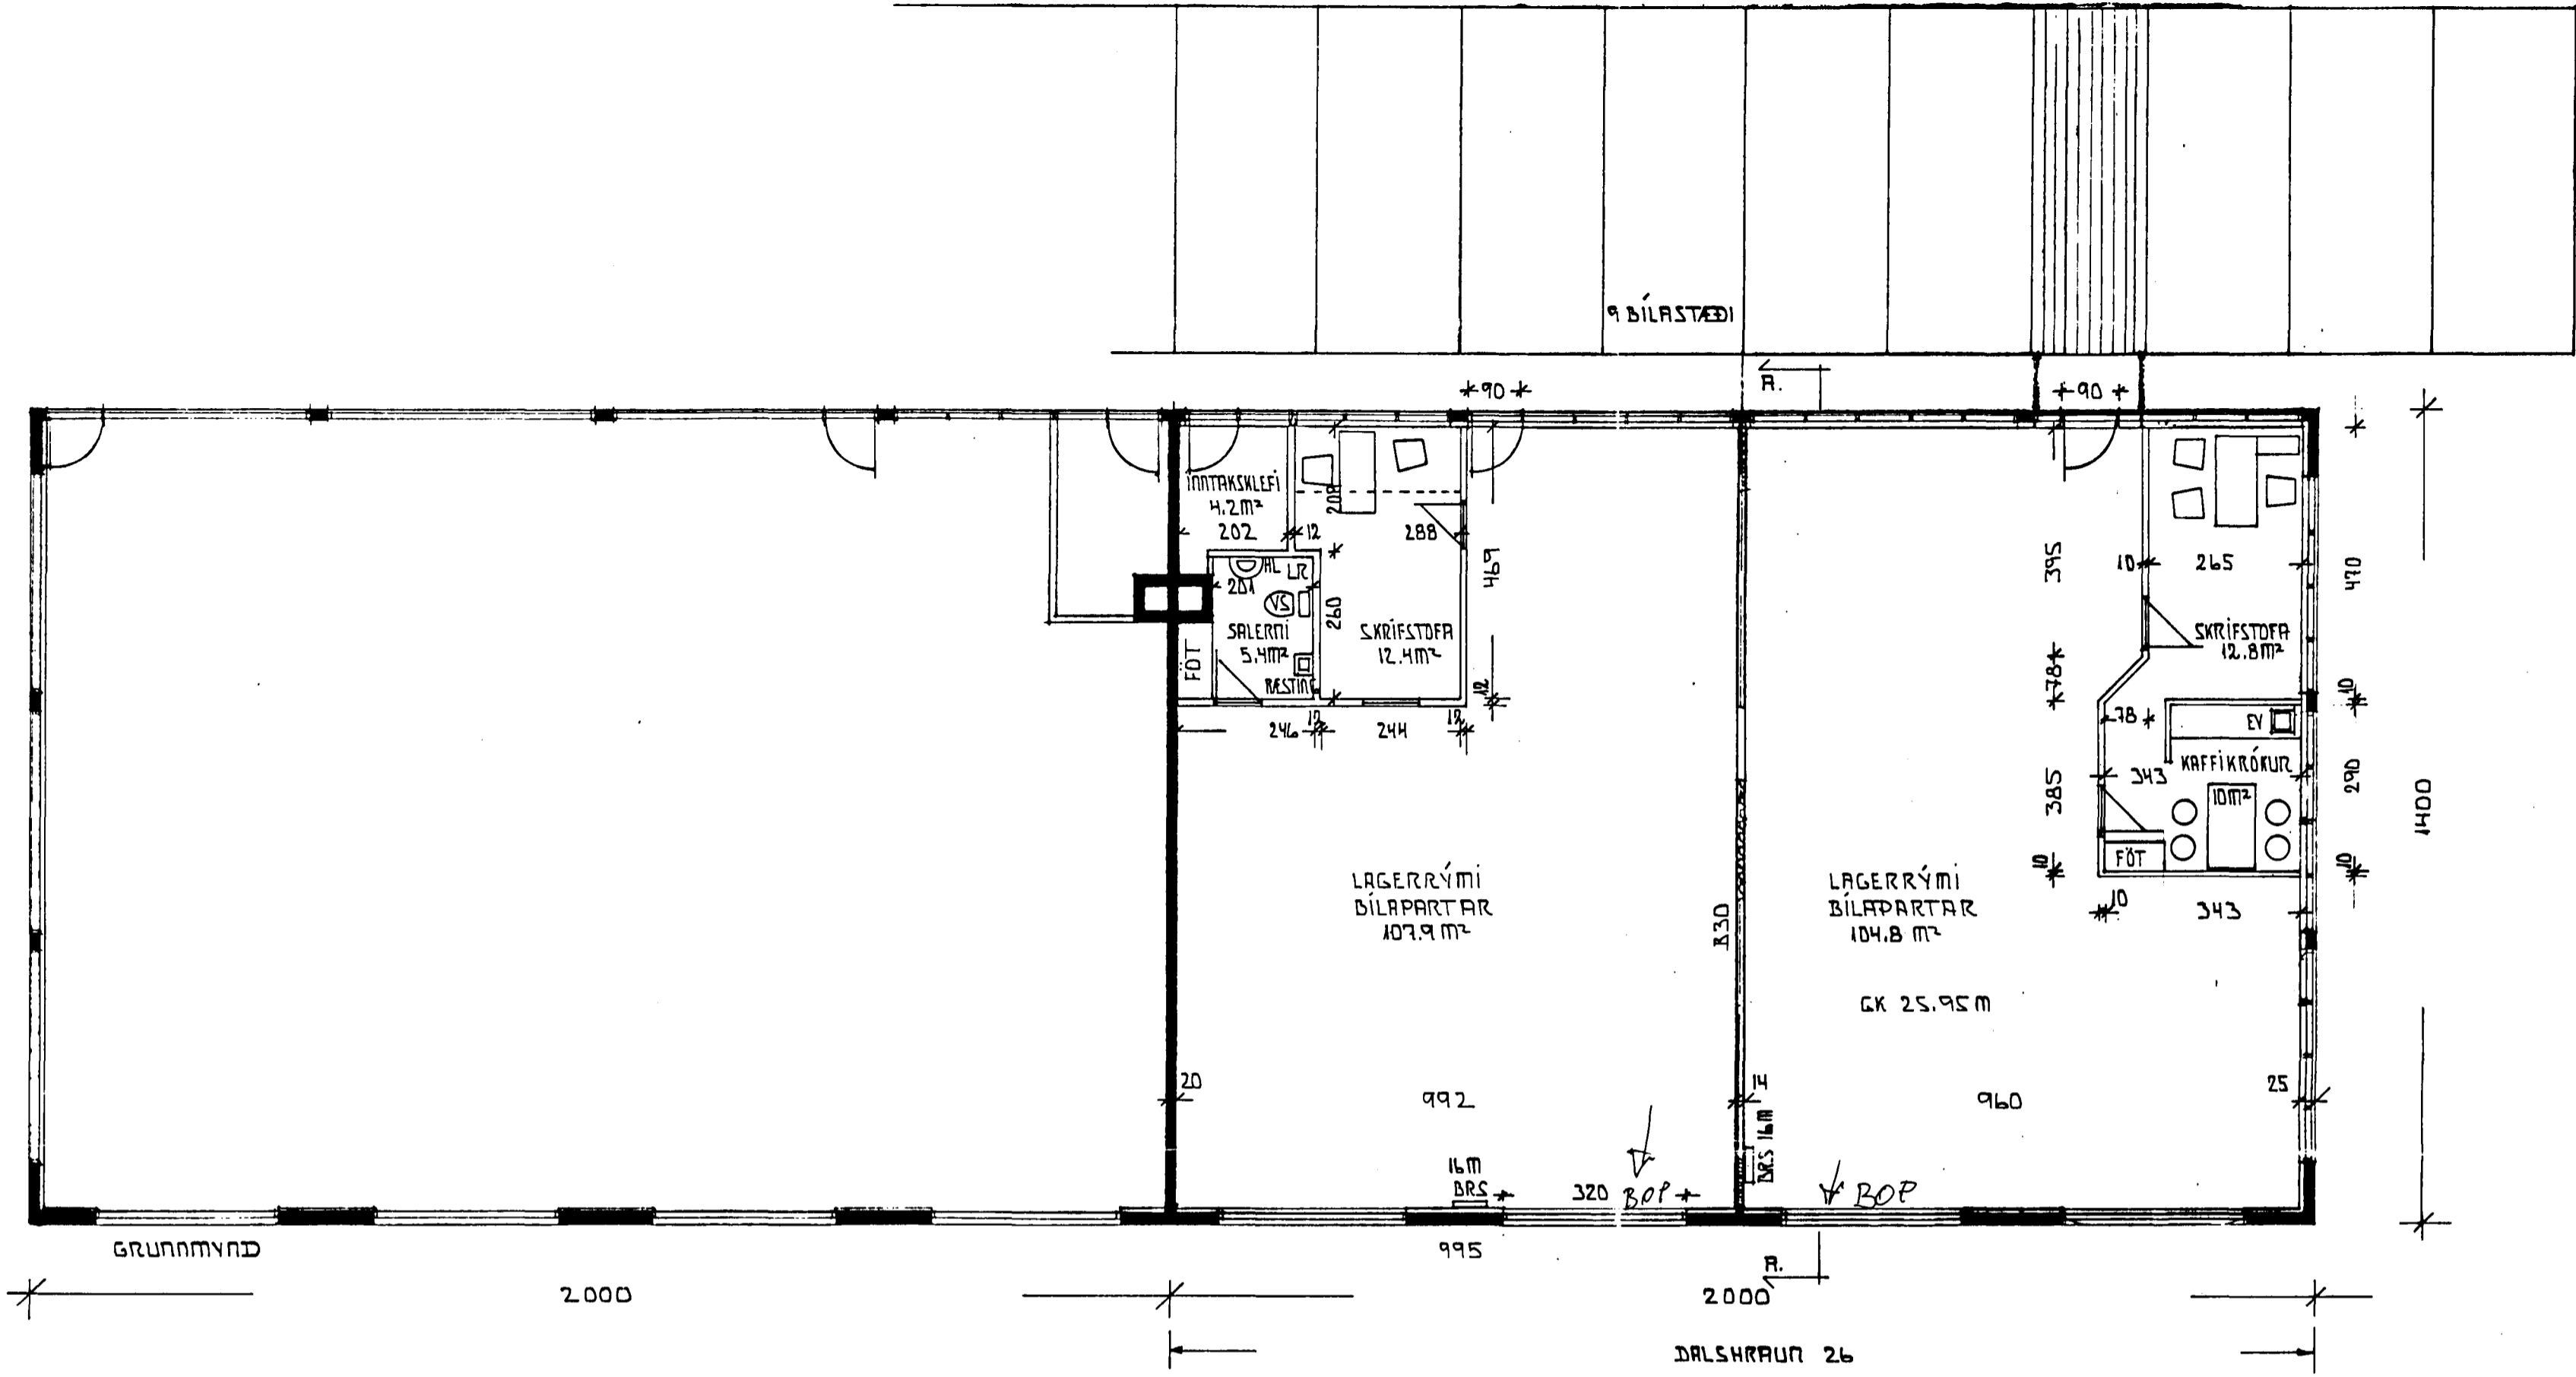


Samþykkt á fundi bygginga-
nefndar þ. 7/10 1994

BYGGINGAFULLTRÚINN
Í HAFNARFIRÐI


DALSHRAUN 26

FLATARMÁL HÚSS: 280.0 m² BRÚTTÓ.
RÚMMÁL HÚSS: 1.309.0 m³ BRÚTTÓ.
FLATARMÁL LODAR: 1.064.0 m²

NYTINGARHLUTFALL: 0.26

Í HÖSNÆÐINU ER BILAPARTASALA.

STADSETNING REYKSKYNJARA OG SLÜKKVITEKJA
Í SAMRÁÐI VÍÐ SLÜKKVILIDSSTJÓRA.

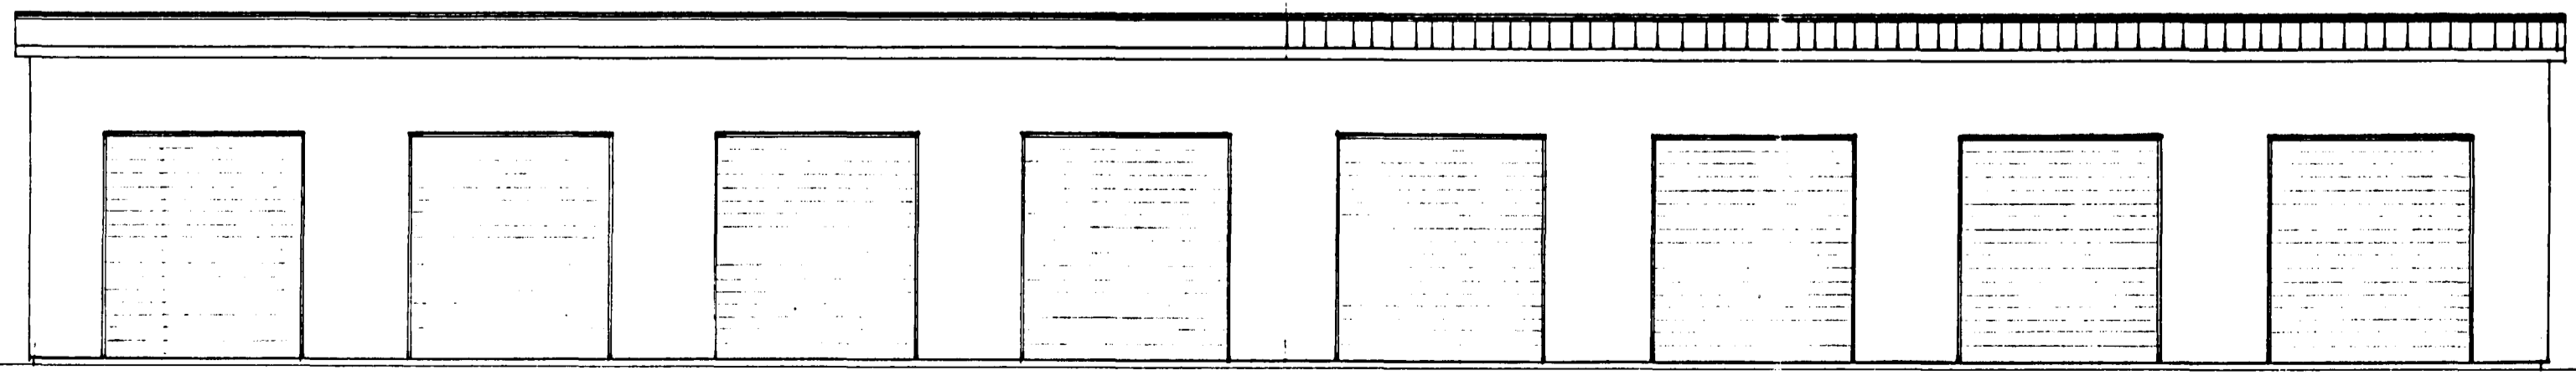

BREYTING A INNRA SKIPULAGI.

DALSHRAUN 26 HAFNARFIRÐI SEPTEMBER 1994
GRUNNMYND, OTLITSMYND, STERDIR. MÆLIKVARÐI 1:100

TEKNIÞJONUSTA SVEINS KARLSSONAR TFI
BEJARHRAUNI 2 220 HAFNARFJÓRDUR
91-653045

TEIKNING A-1

