


I. AFAANGI


Lambeykt & fundi bygginga-
ráðs nr. 22/ 8 1978

BYGGINGARLÍN
I HAFNARARÐI
F. Sigurðsson


Áskilið er að fjall nægt vörð Kristinn
heildbyggsráðs Hafnararþinginn.
Að svo stöðluð er skilið tekið
afgjafi til skipulags á lötinni,
þ.e. útfirðis og bústæði.
II. áfangi verður fúsi hafið
F. Sig.

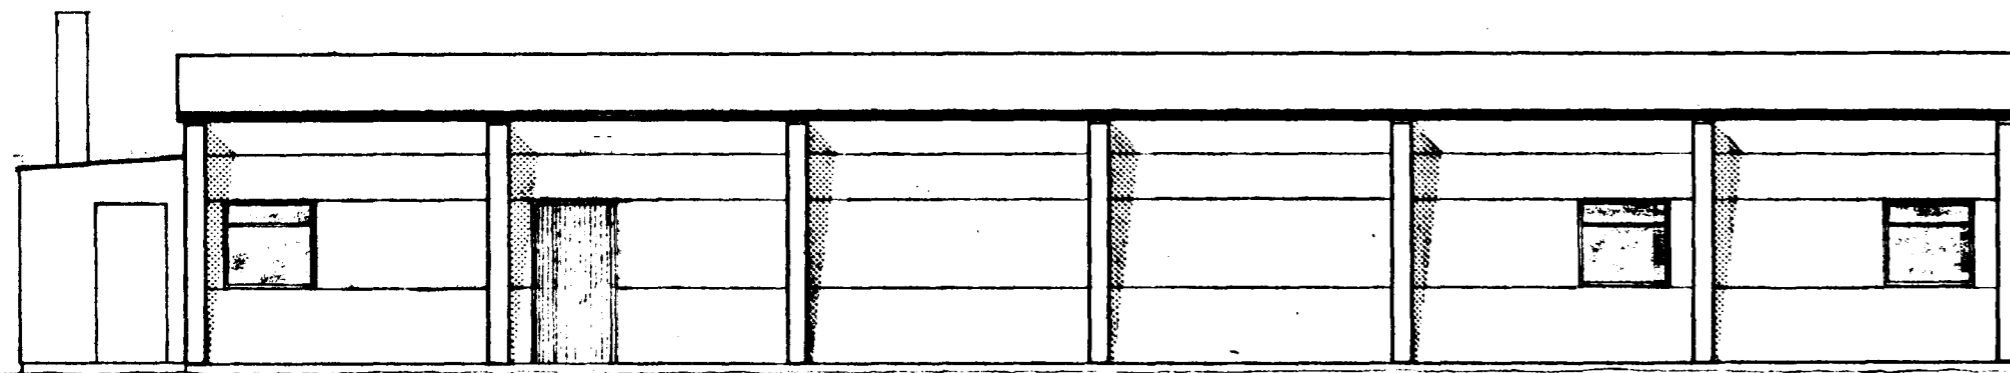


SÚÐURHLIÐ

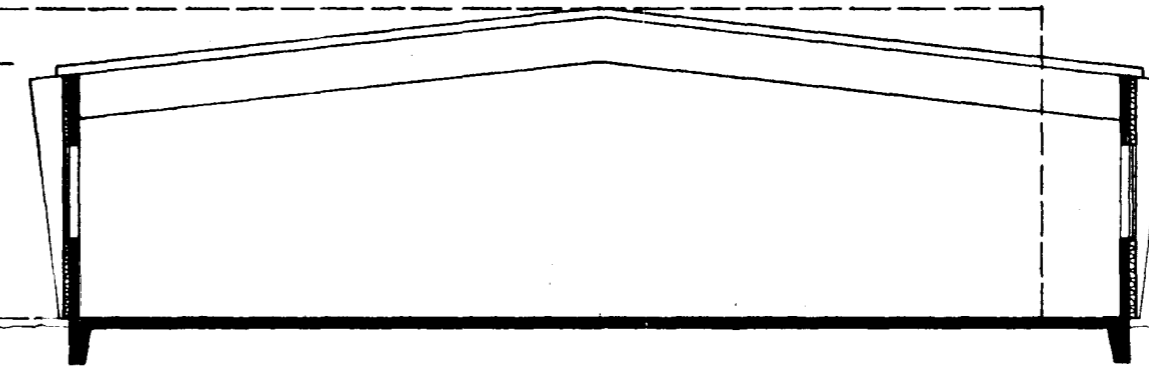

ÞVERSNIÐ

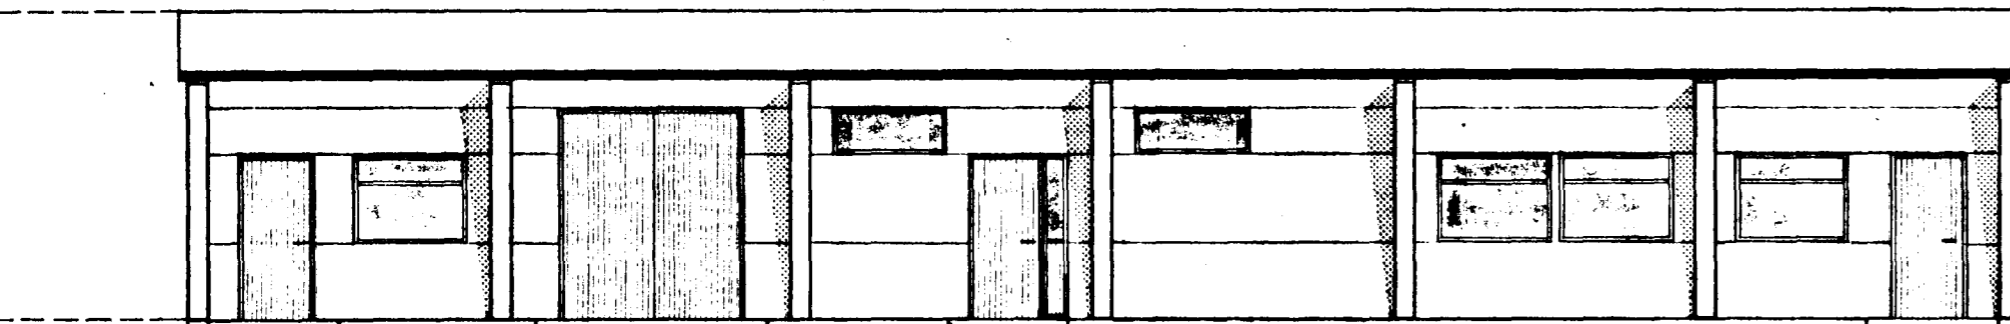

NORÐURHLIÐ

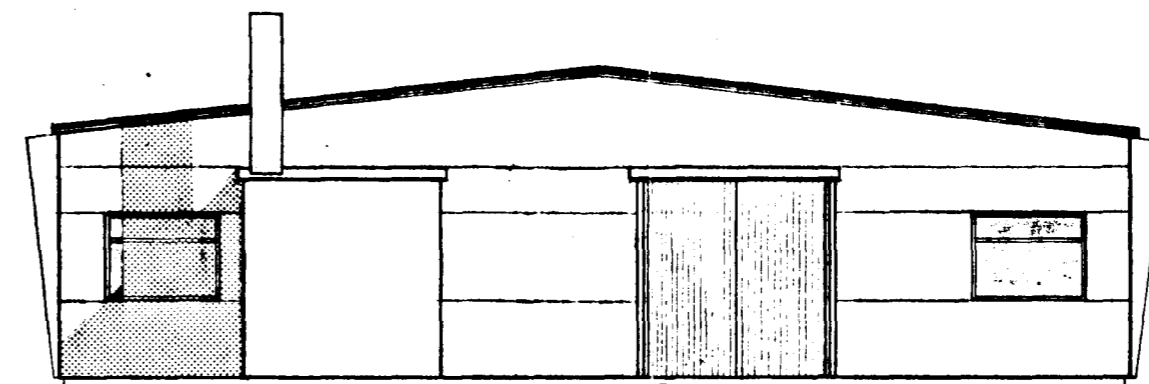

VESTURGAFL

$$24.2 \times 14.2 = 345 \text{ m}^2$$

$$\times 3.8$$

$$\hline 1311.0 \text{ m}^2$$

$$@ 61/138 = 8.364,-$$

$$90\% = 117.990,-$$

$$\hline 126.354,-$$

$$\text{í m} 0 13/6 77 \quad 108.000,-$$



$$\text{af fjárf.} \quad 18.354,-$$

$$+ 1/2 \text{ áttá gálagætt} \quad 70.875,-$$

$$\text{af II. áfangi} \quad 89.779,-$$

$$\text{epl. aðl.} \quad 89.779,-$$

AFSTÖÐUMYND 1:1000

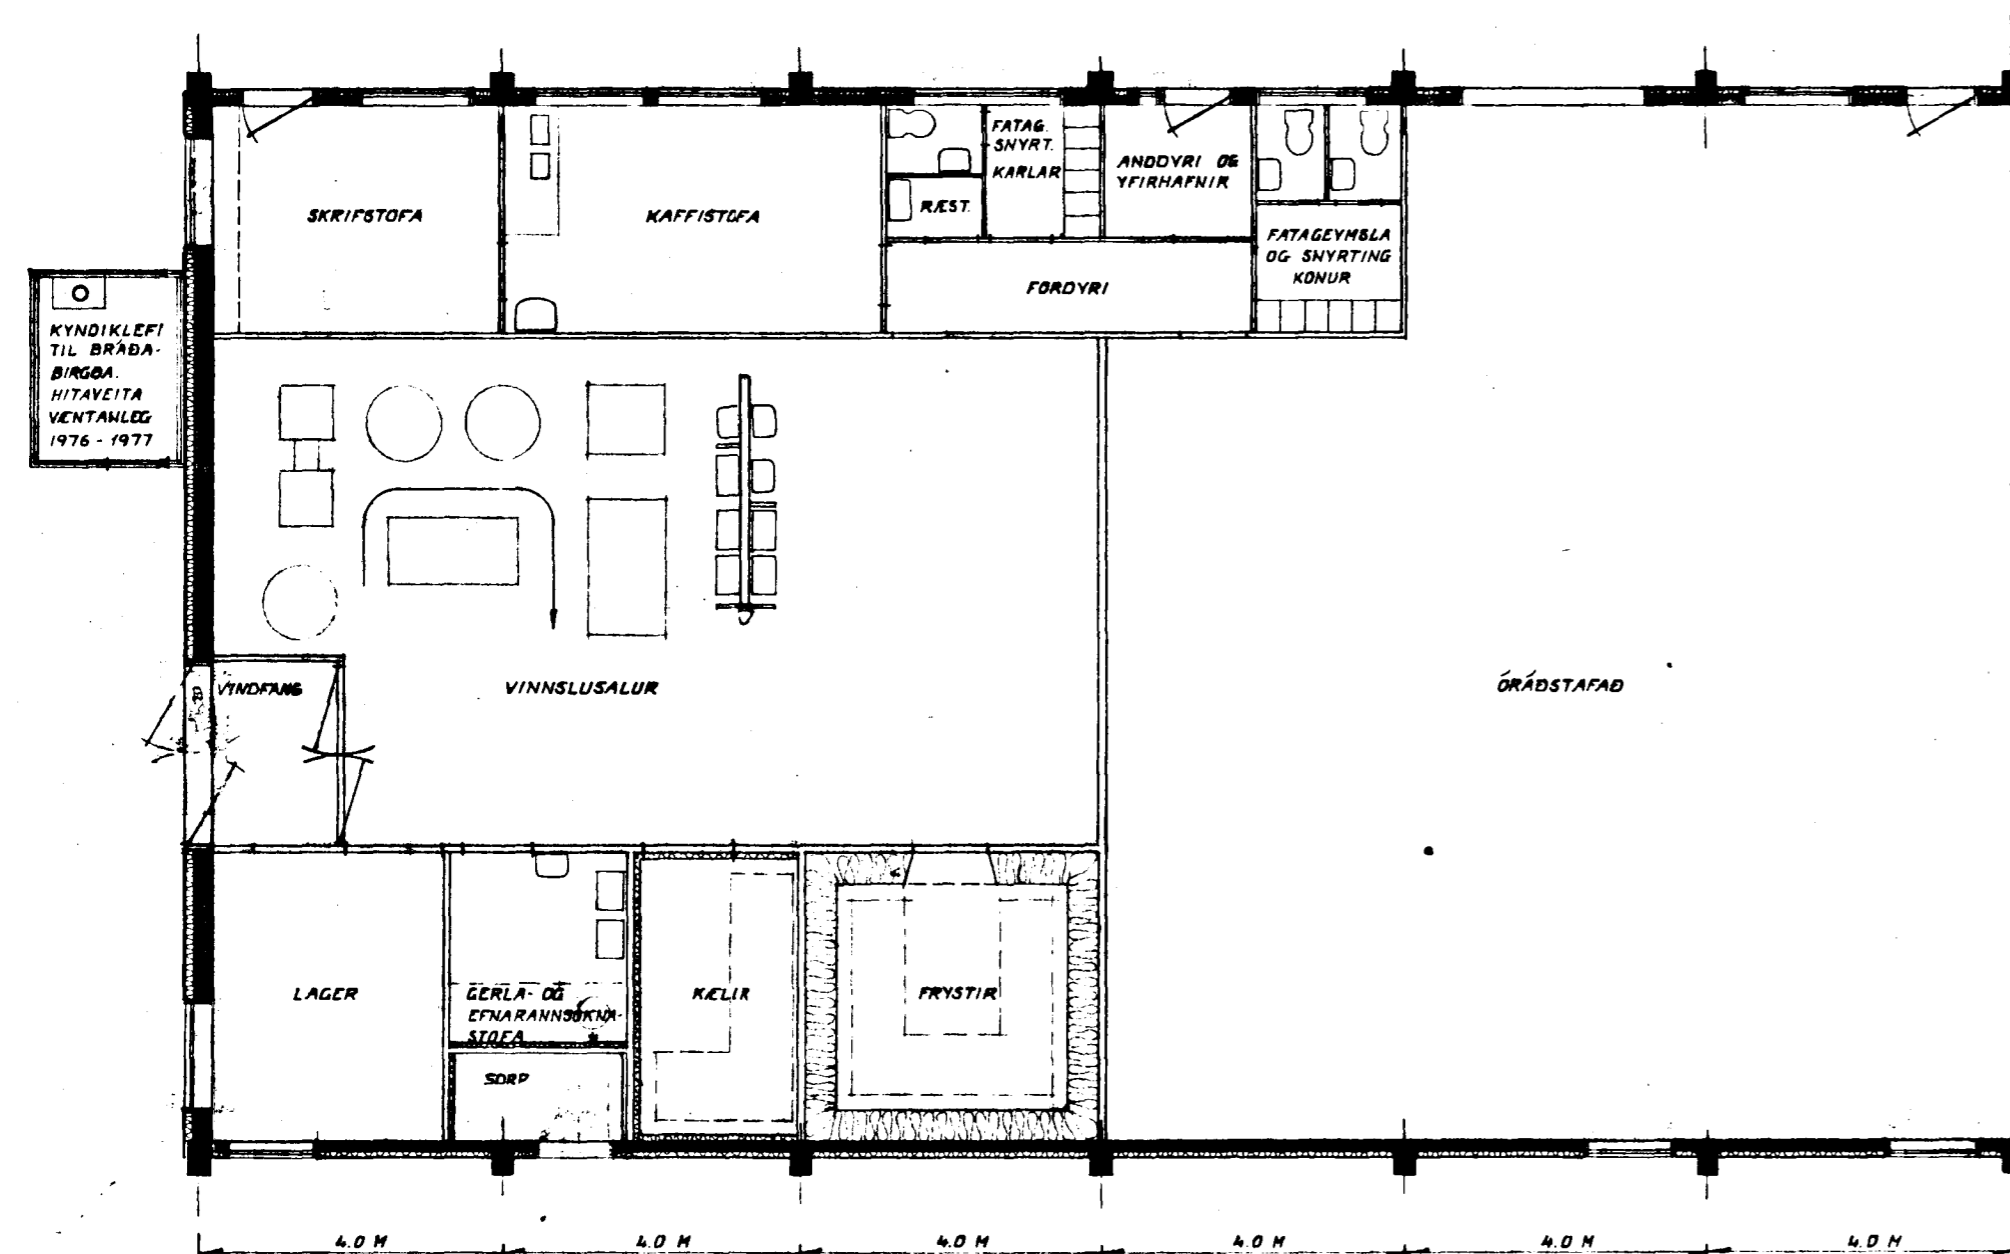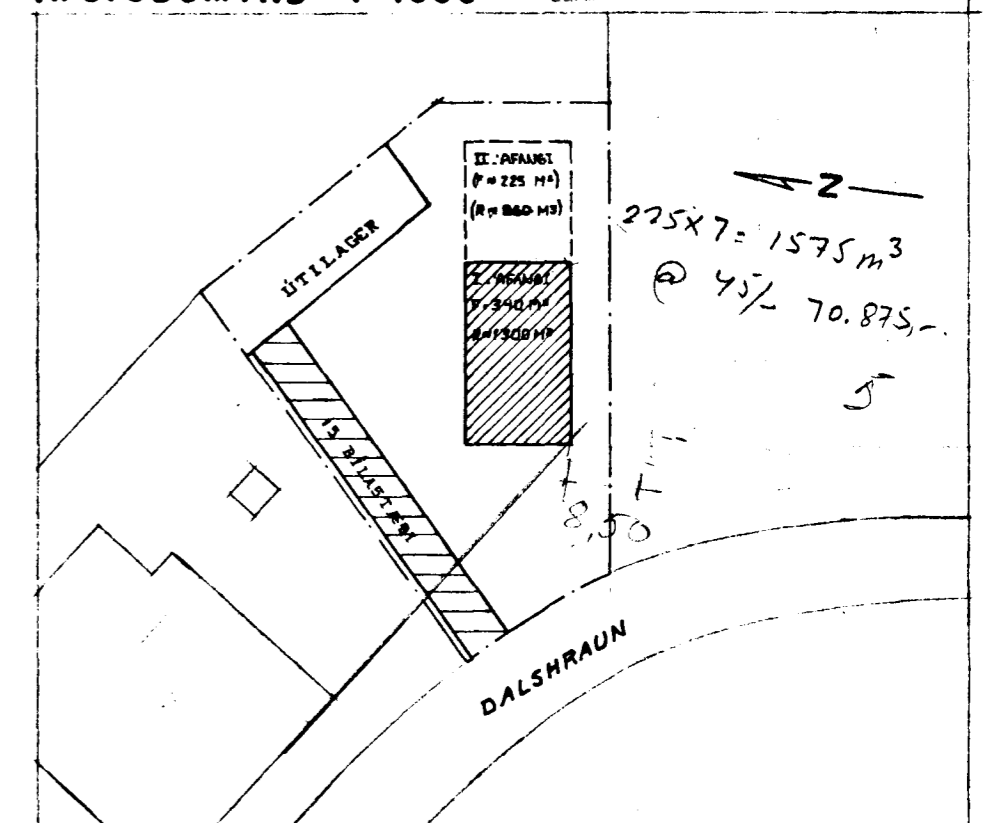

GRUNNMYND

2420
1

○
KYNDIKLEPI
TIL BRÁÐA-
BIRGOA.
HITAVEITA
VANTANLEG
1976 - 1977

Br. nr.	Dags.	Breyting			
DALSHRAUN 3, HAFN.F.			Hannað	JÚNÍ '73	IAG/PSI
ÚTLIT, SNID OG AFSTÖÐUMYND.			Teiknað	~	K.P.
HÖNNUN			Yfirfarib		
Verkfræðistofa			Mkv.	73 314	001
Höfðabakka 9, símar 84440 & 84830			1:100 / 1:1000		