



**I. AFANGI**  
 Samþykkt á fundi bygginga-  
 neisla 24. 8. 73  
 BYGGINGA-  
 Í HAFNARFÉÐI  
 F. Sigurðsson


Askillt er sambætt  
 höfðingisráðs Hafnarfjarðar  
 Ad svo stöðlu er ekki tekið  
 álit á til skipulaga á loftum,  
 þ.e. útlagers og kúluhluta.  
 II. afangsi verði tvað hæð.  
 F. Sig.

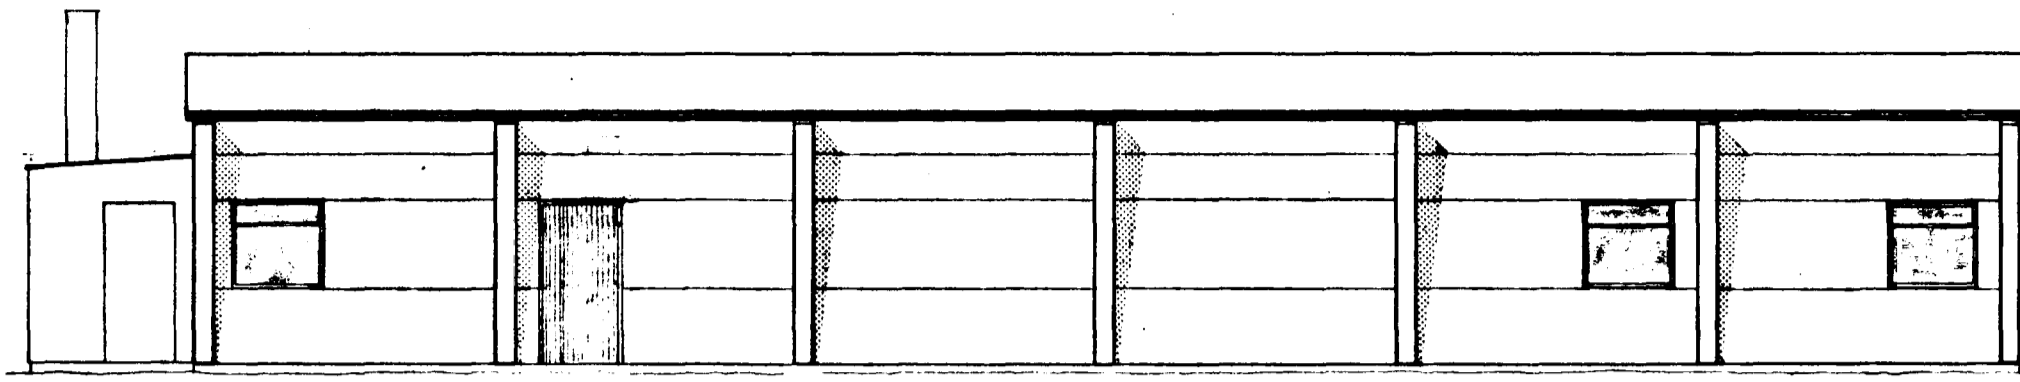


**SÚÐURHLIÐ**

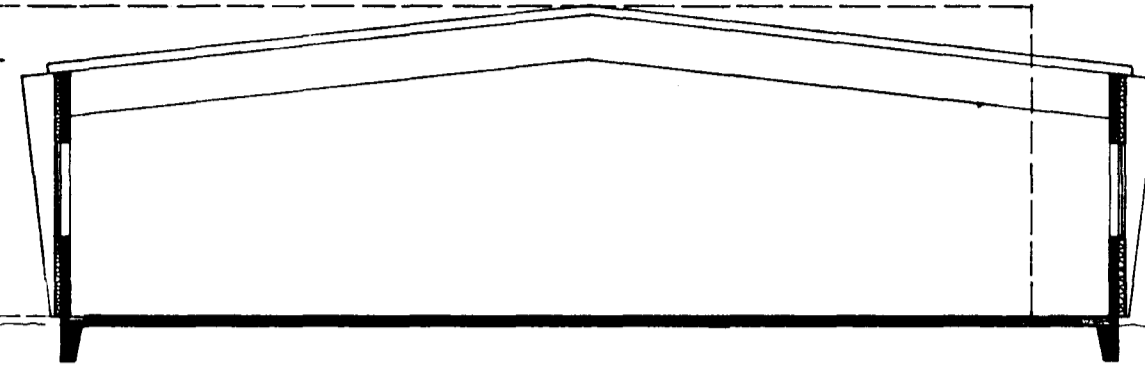


**ÞVERSNIÐ**

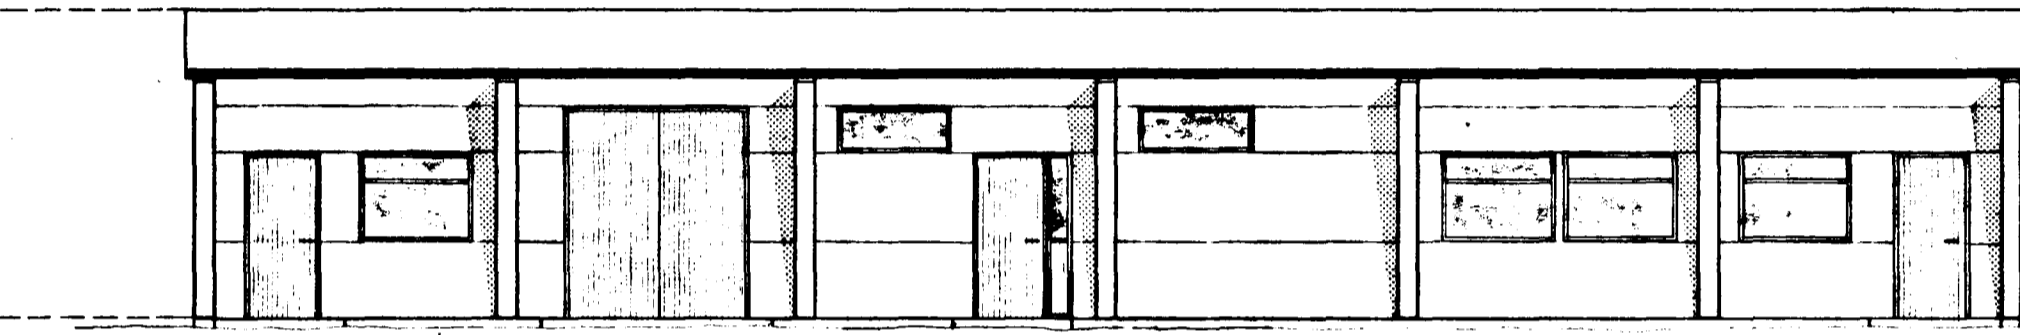

**NORÐURHLIÐ**

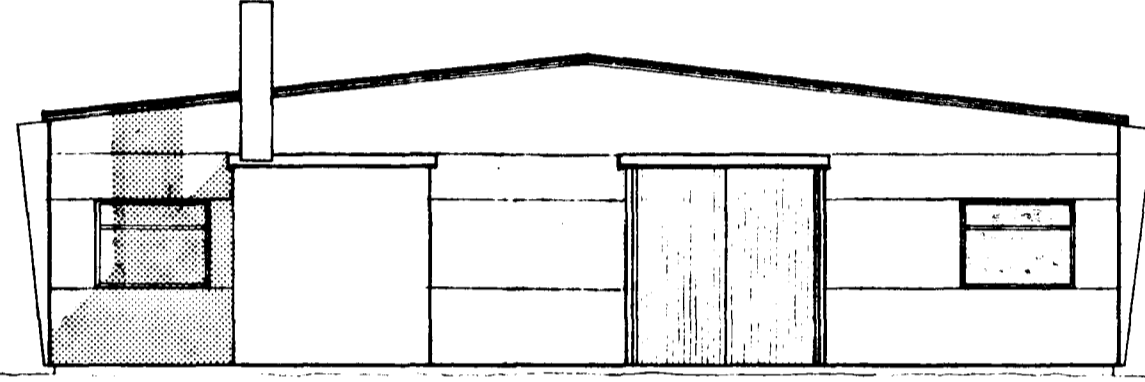


**VESTURGAFL**

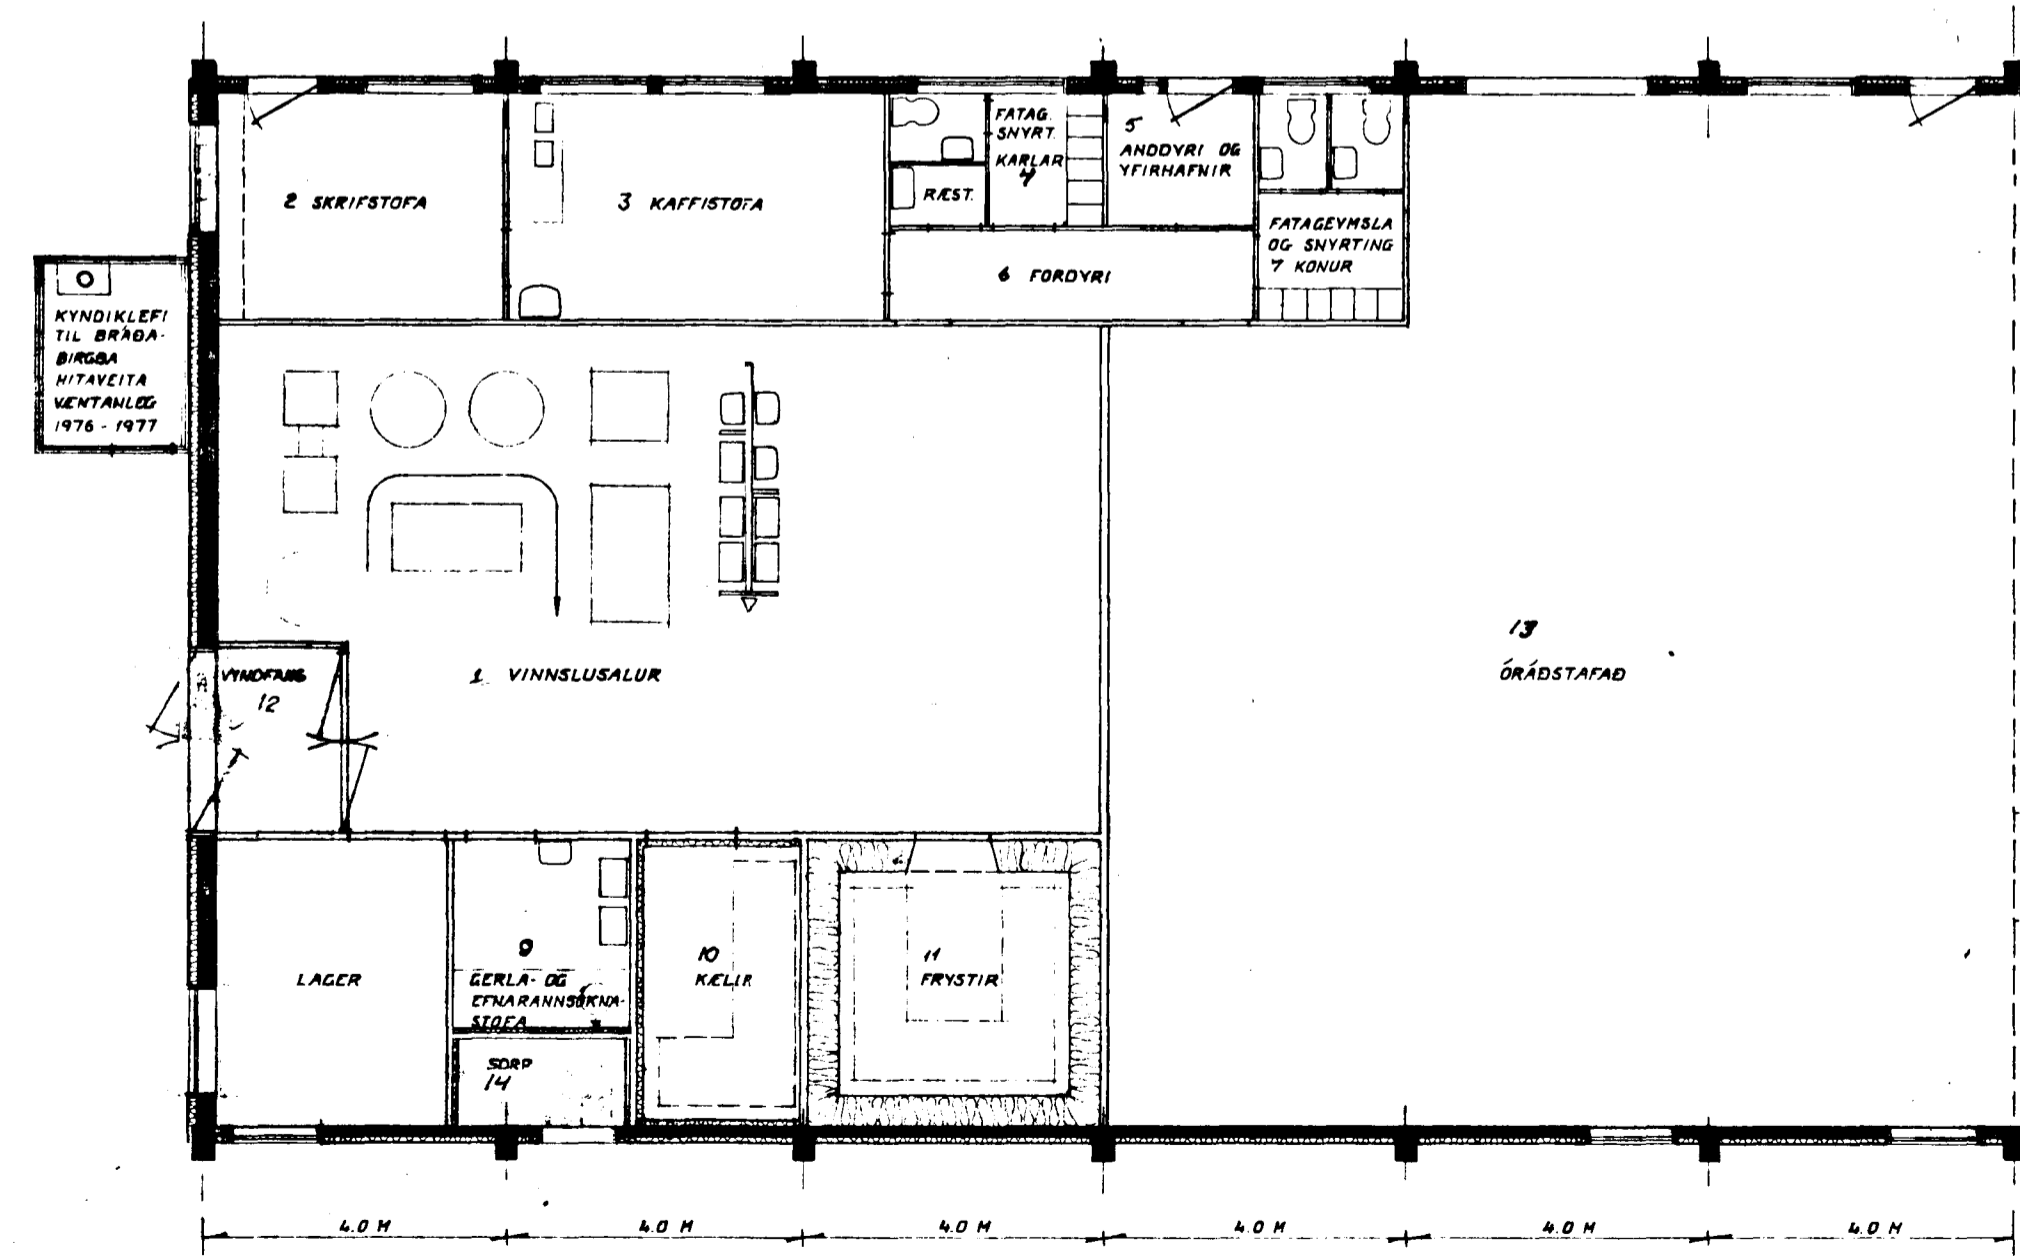

**GRUNNMYND**

○  
 KYNDIKLEFI  
 TIL BRÁÐA-  
 BIRGOA  
 HITAVEITA  
 VENTANLÖG  
 1976 - 1977

**AFSTÖÐUMYND 1:1000**

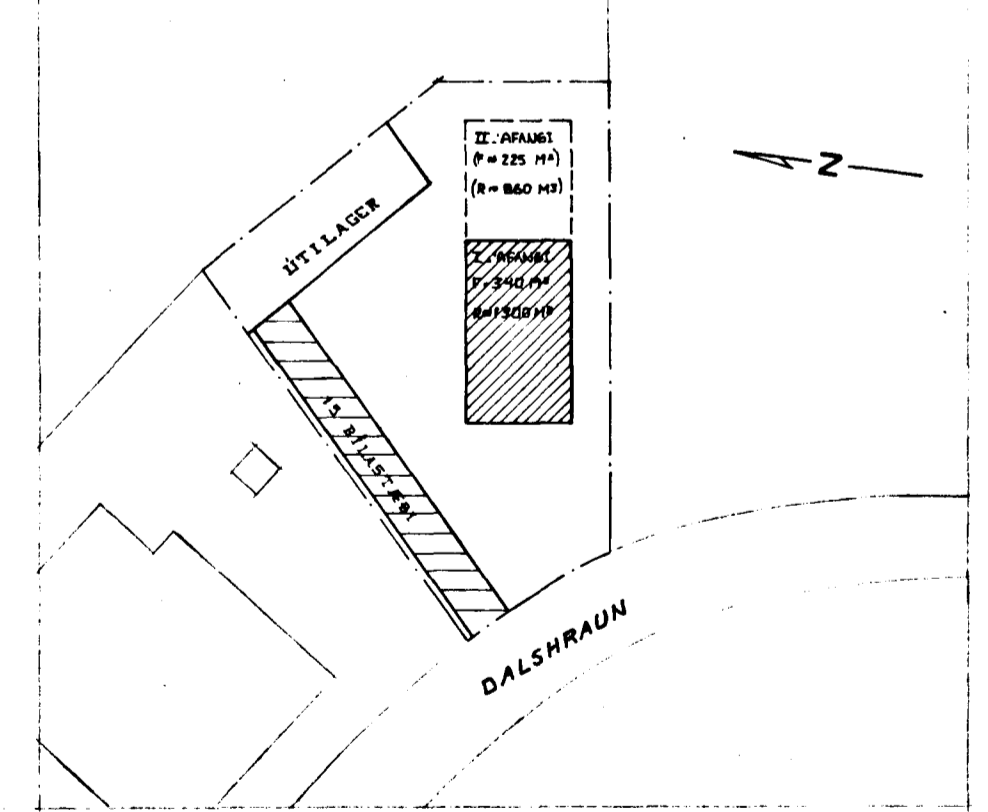

Br. nr.	Dags.	Breyting		
<b>DALSHRAUN 3, HAFN.F.</b>				
ÚTLIT, SNID OG AFSTÖÐUMYND.		Hannað	JÚNÍ '73	TAG/ÞS/B
		Teiknað	~	K.P.
		Yfirfarið		
<b>HÖNNUN</b>	Verkfræðistofa	Mkv.	73 314	001
Höfðabakka 9, símar 84440 & 84830		1:100/1:1000		