
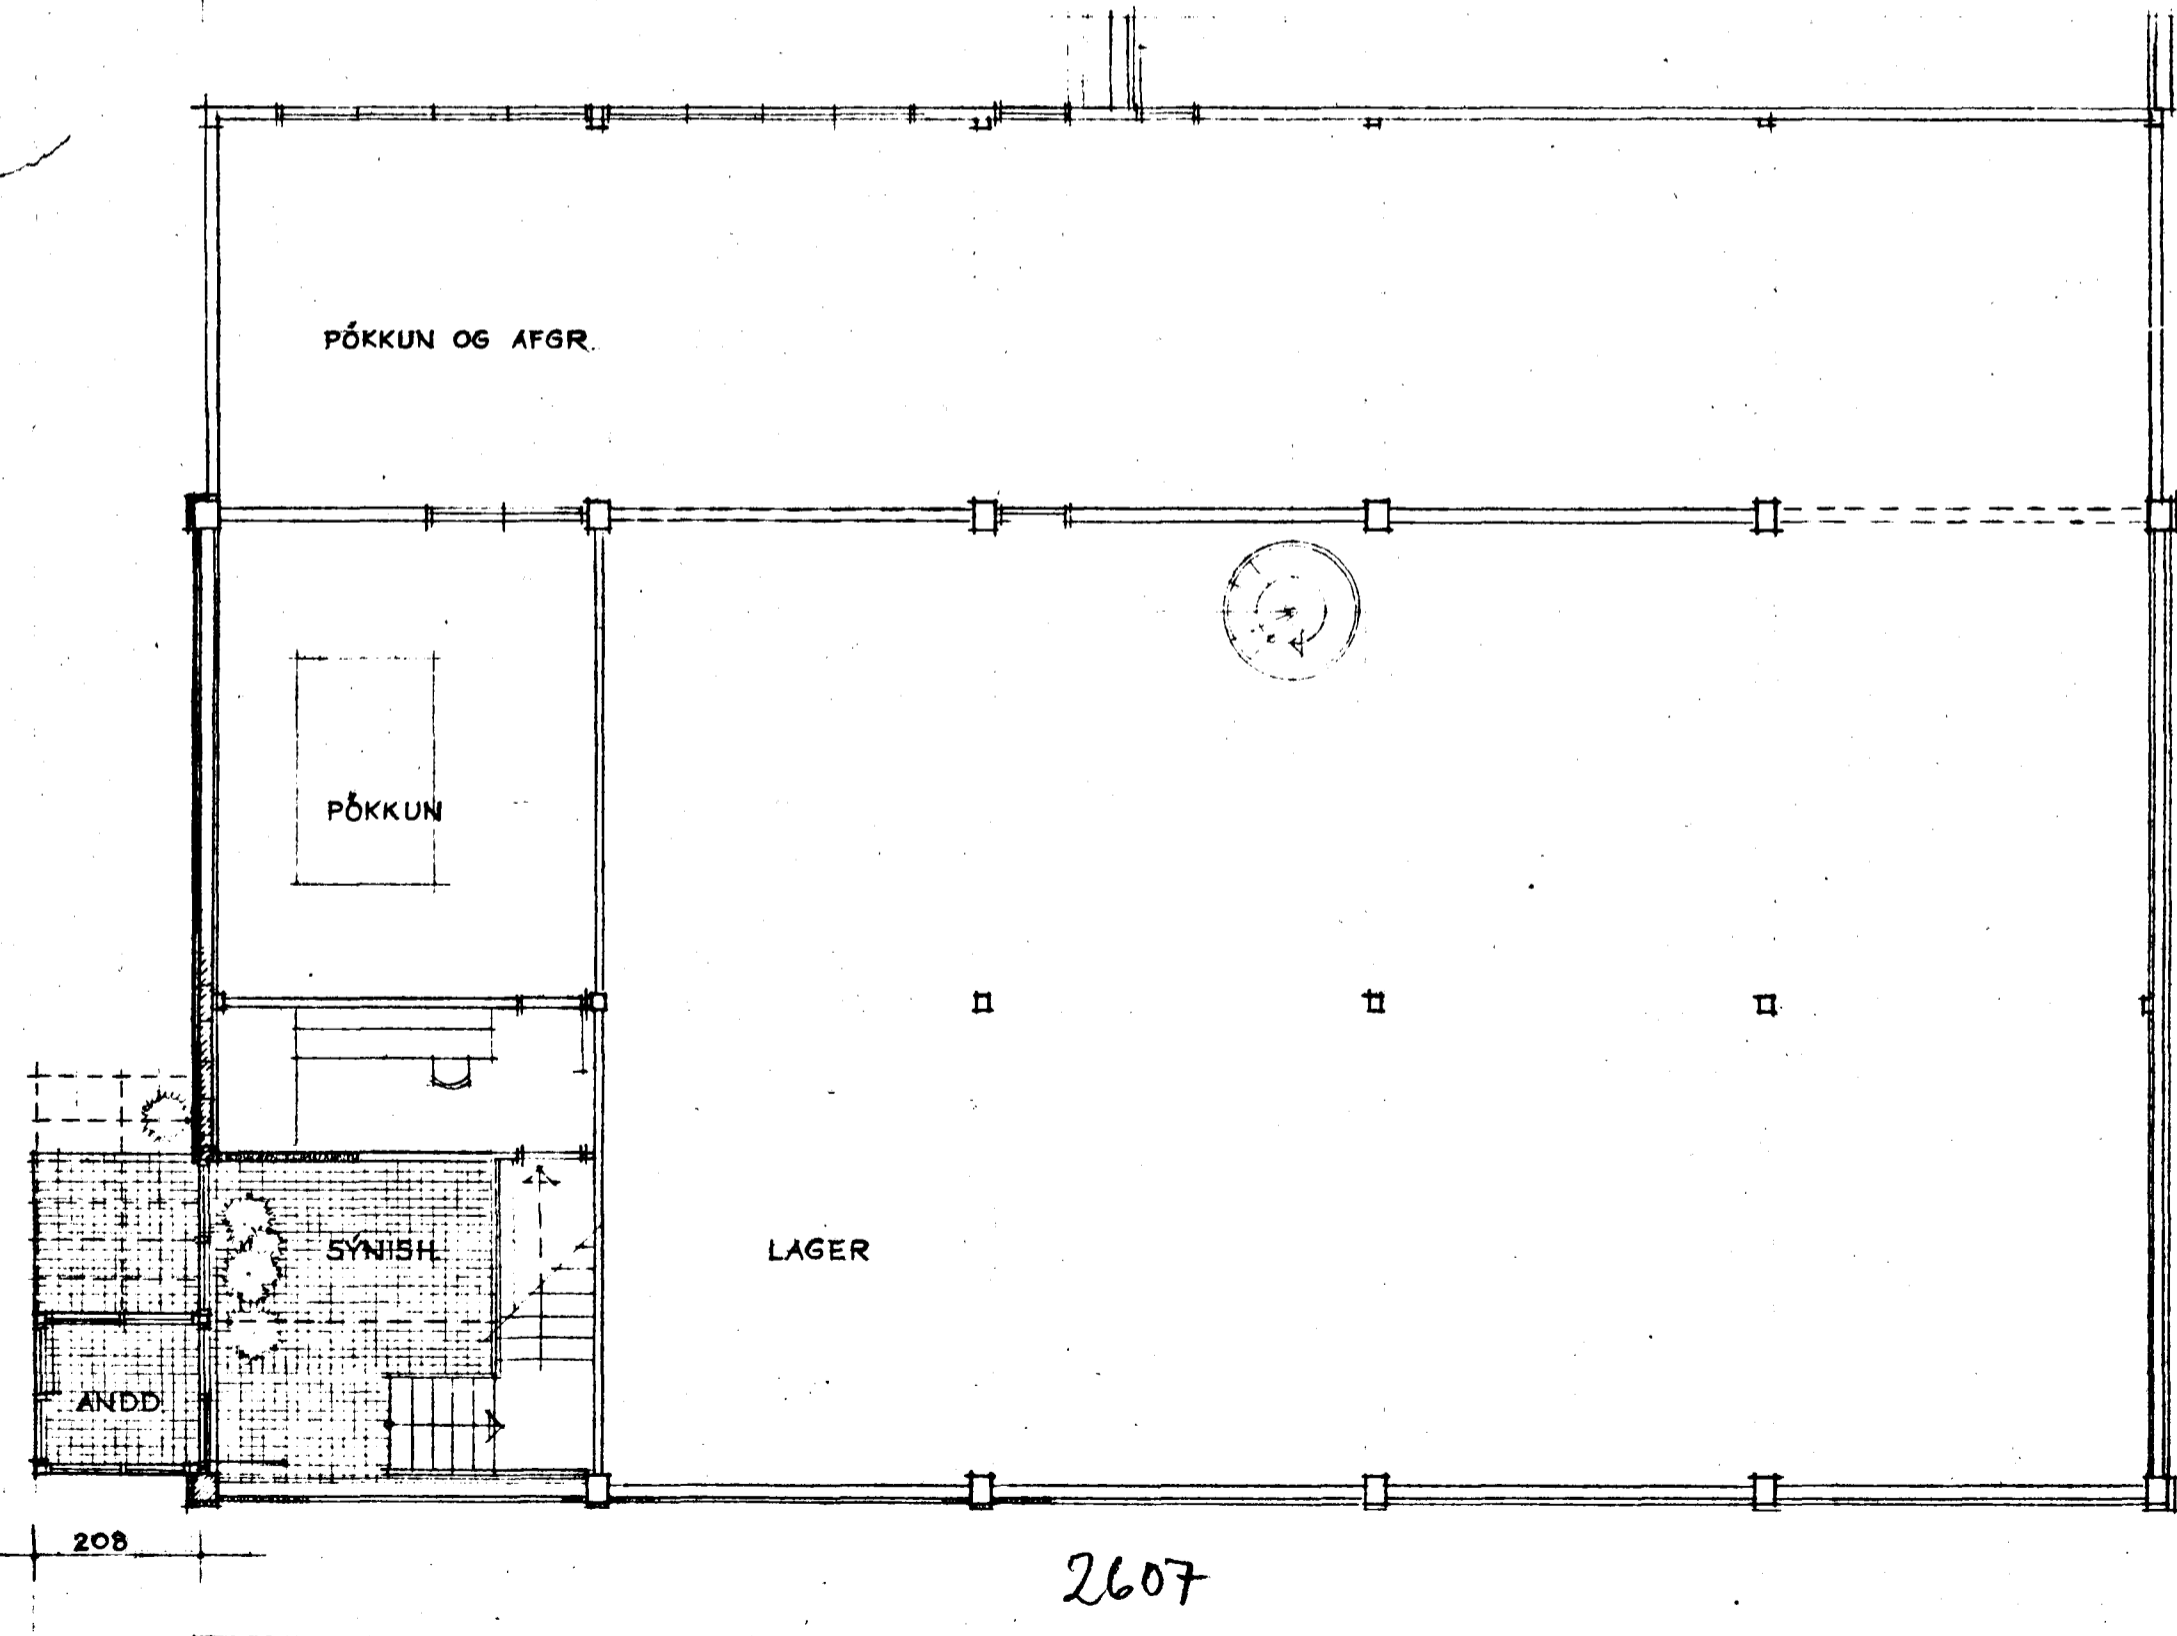


Samþykkt á fundi bygginga-
nefndar þ. 8/7 1981
BYGGINGAFULLTRÚNN
Í HAFNARFIRÐI
Alklefning og andlegg

Ákvæðum um skipulega breytingu
innanhris þrestar þar til fjölfra skipulegningu
vege Juni: 5/81.

14/682 Sp. skipulegningu innanhris
Fullnægja þess krókum Brunoníklesstofnuna
Semkv. Annasta kemna des 29/3 82
F. S.

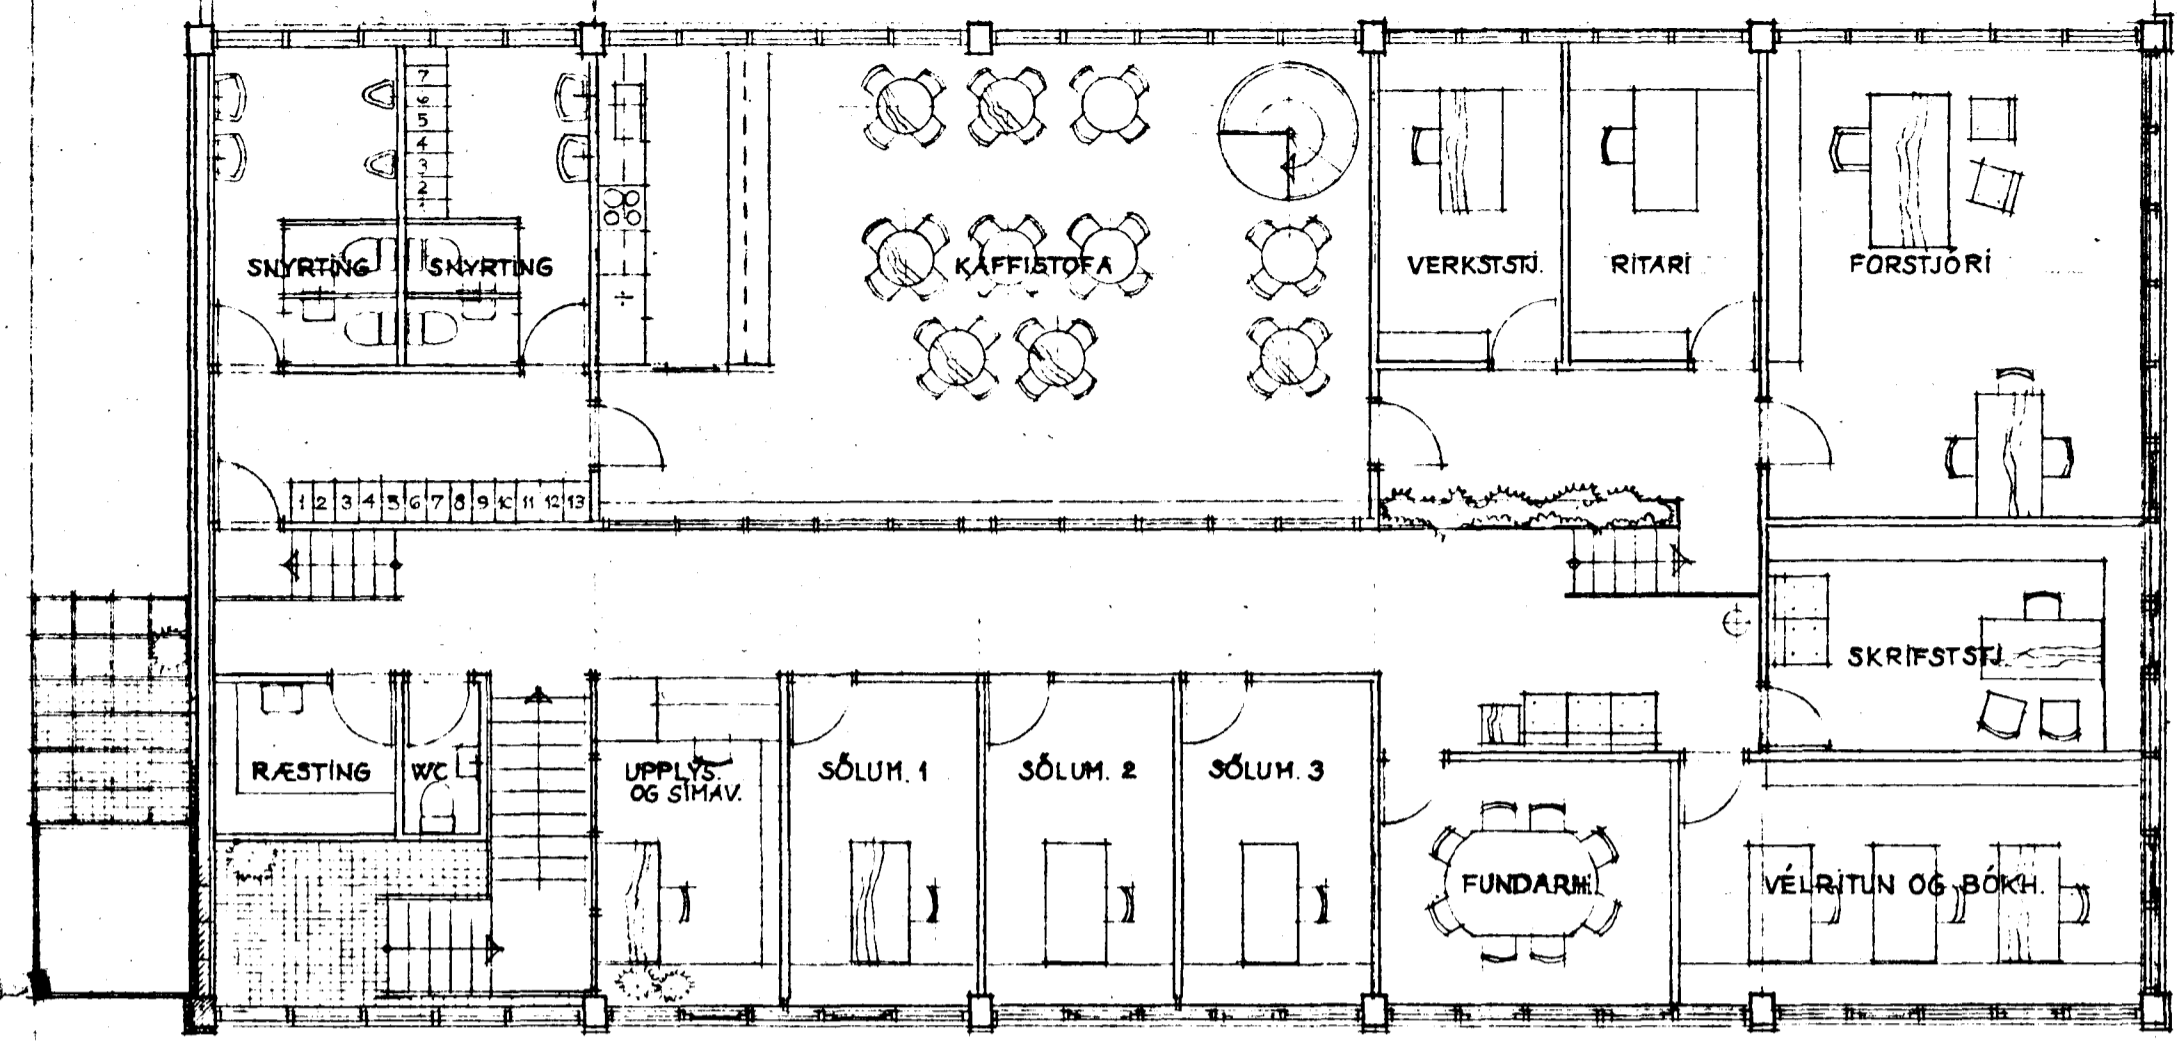


220
220

208


2607

1242

STÆKKUN, ANDD. 4.57 m²
11.44 m²

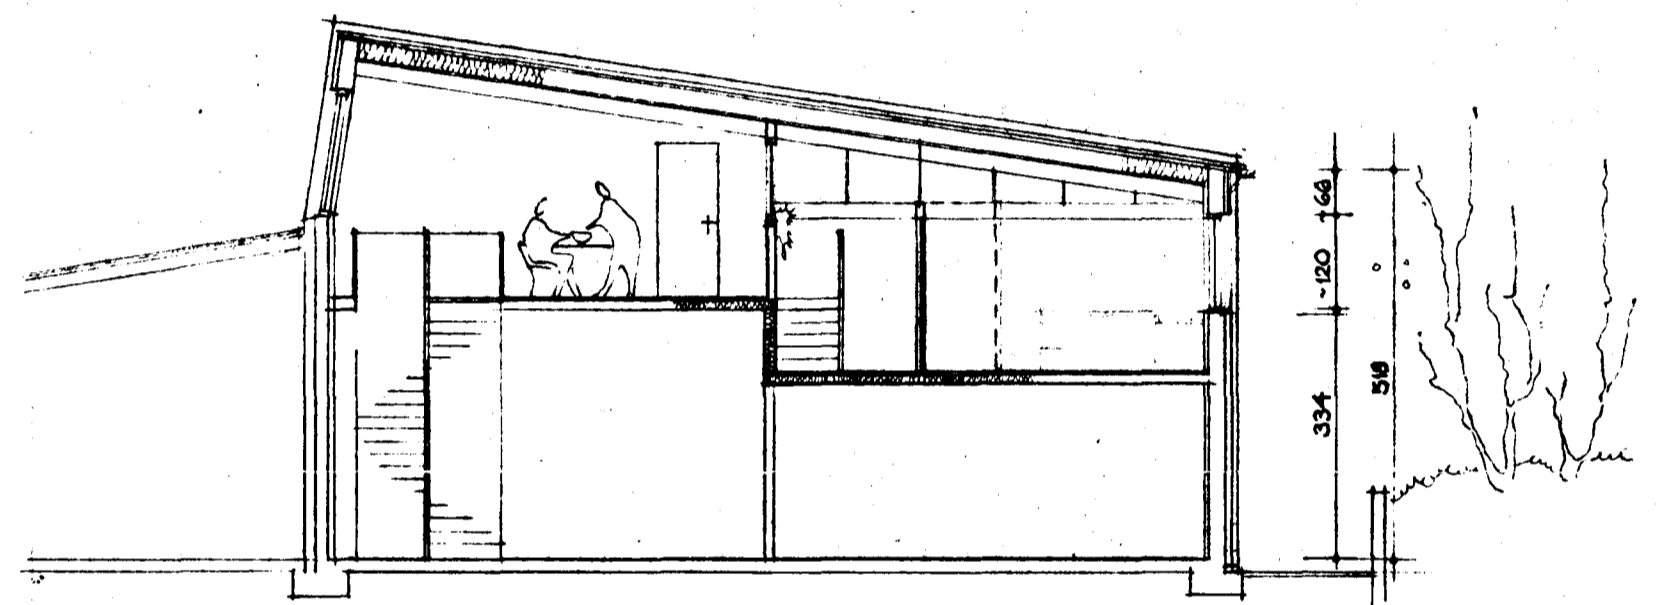

SKURÐUR A-A

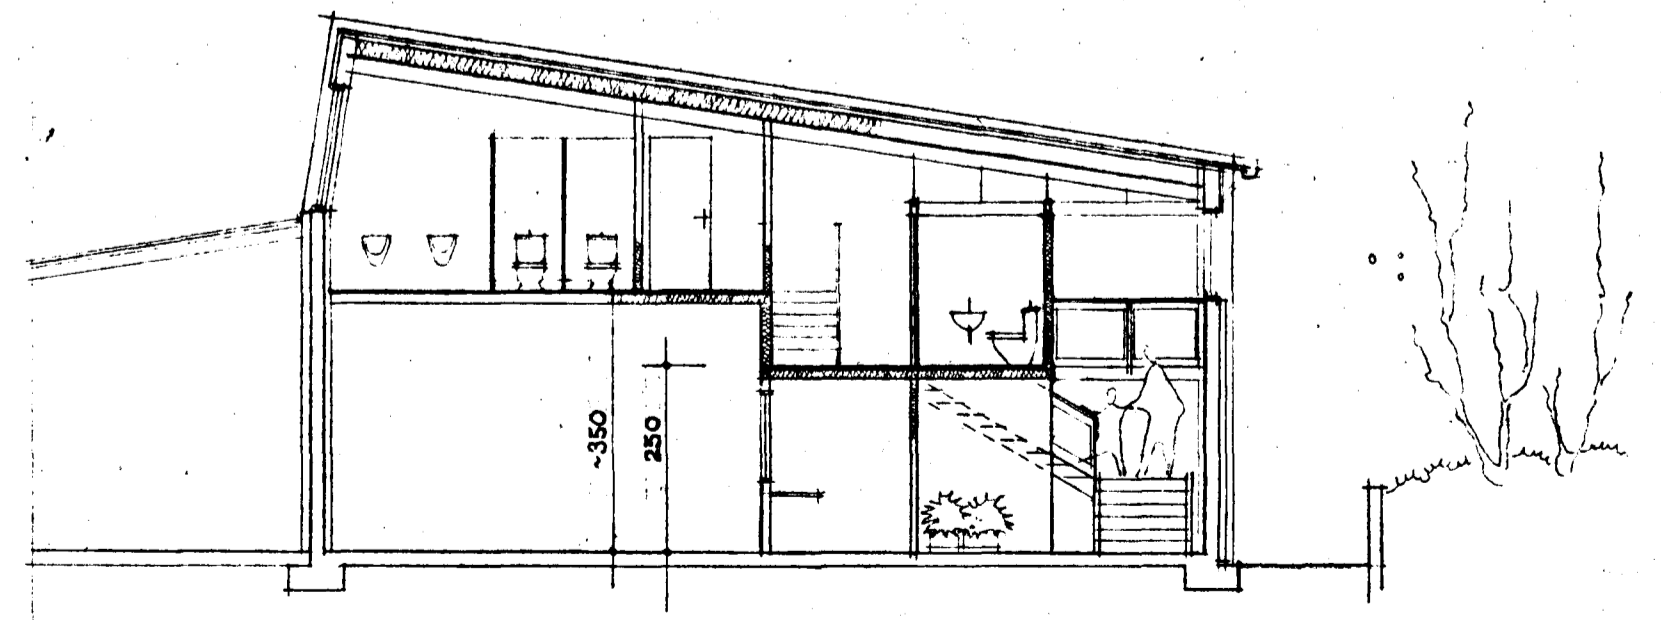

SKURÐUR B-B

1710-0050 01

II. 4 3238 1993 m²
4.6 m² 12 m³
I. h 228.4 m² 1955 m³