


Samþykkt á fundi bygginga-
nefndar þ. 8. 7. 1981
BYGGINGAFULLTRÚINN
Í HAFNARFIRÐI
E. Gunnarsson
Áklæðning og ánddyrit

Ákvarðun um skipulagsbreytingum
innantúls frestað þar til fullri upplýsingar
liggja fyrir. E. Sig.

14/4/82 sp. skipulagsbreyting innantúls
Fullnægja þarf kröfum Búnaðarstjórnunar
samkv. umsögn hennar dags 3/3 82
E/S

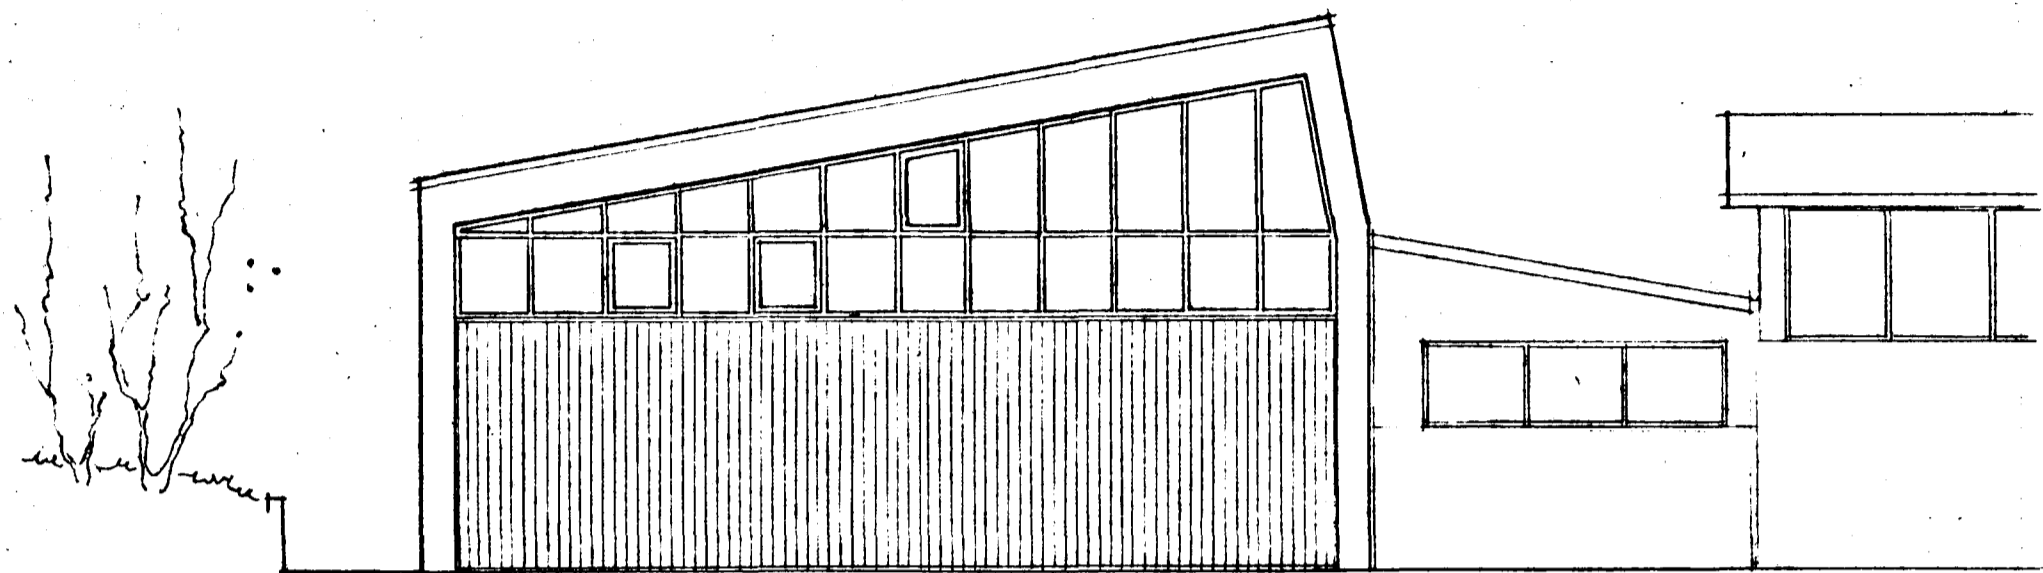


NORÐURGAFL M. 1/100



SUÐURGAFL M. 1/100

STÆKKUN

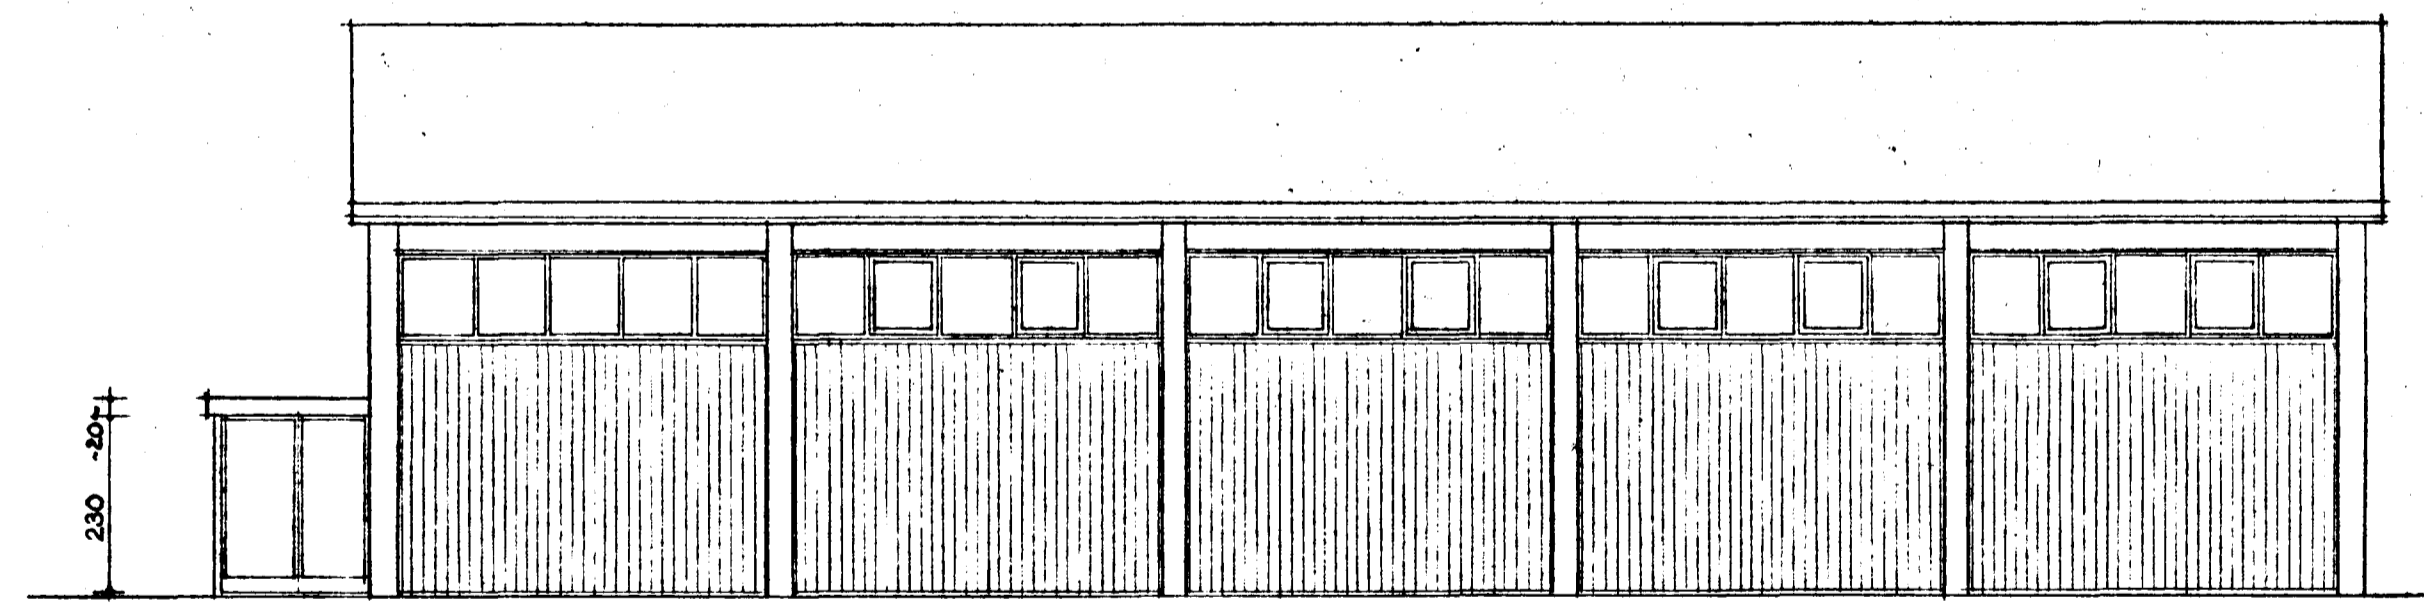

AUSTURHLIÐ M. 1/100

STÆKKUN

1710-0050-01