







Sampykkt á fundi bygginga-
nefndar p. 3 / 8 19 89

DYGGI GAFULLTRÚINN
Í KAUFARFIRÐI
Egjiólf Valgeir

Áskilið er samþykki
annara löðarkrafa
A-60 veggur í löðar-
mörkuðum og Samp.
BRUNNMAÁLSTOFNUNAR.
Ríkisins.
Ur Gildi

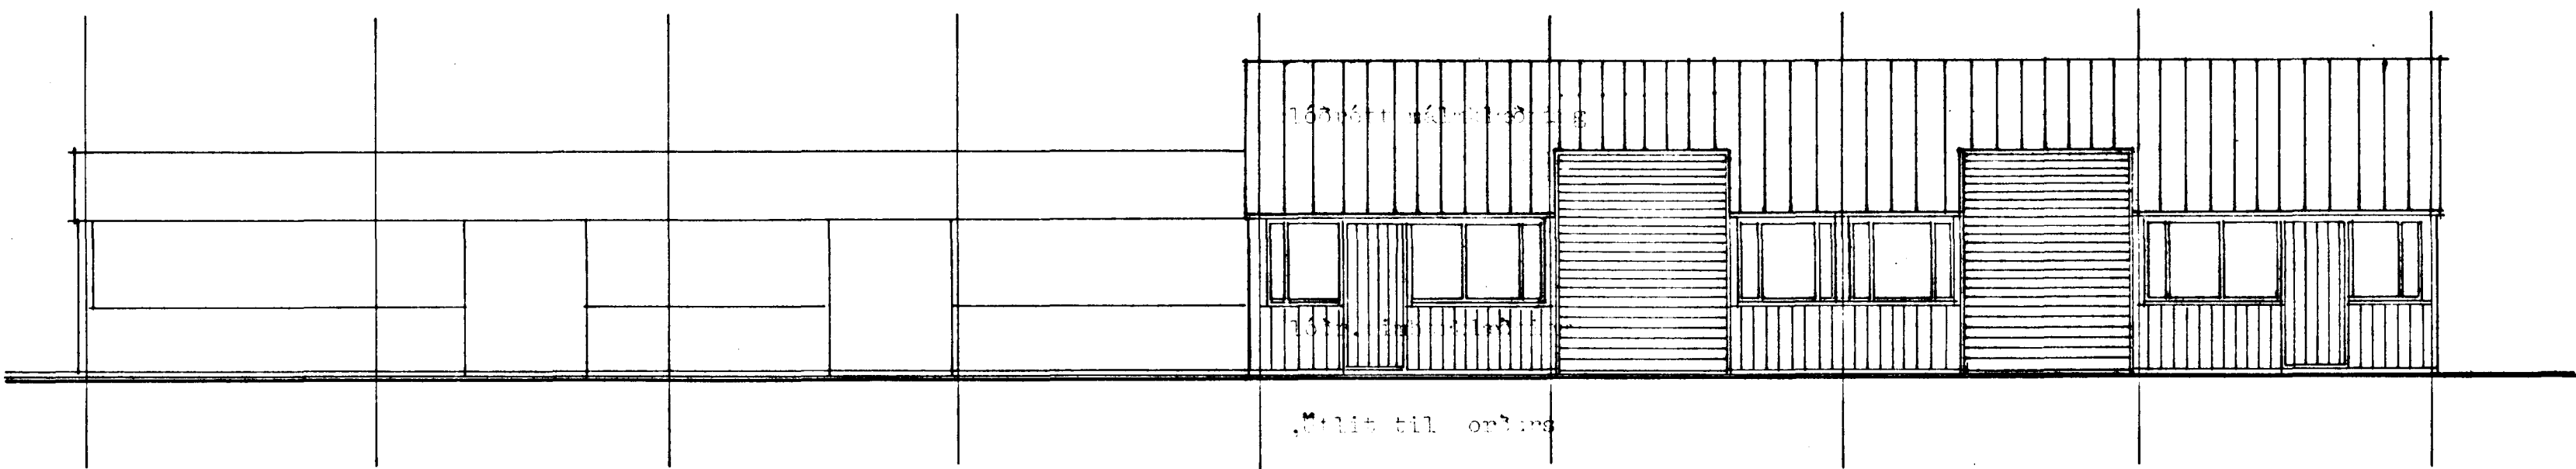

GRÖNNI TÍMIL:
Platanmál : FÖRMAÁL:
151,6 m² 763,6 m³

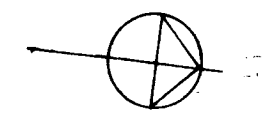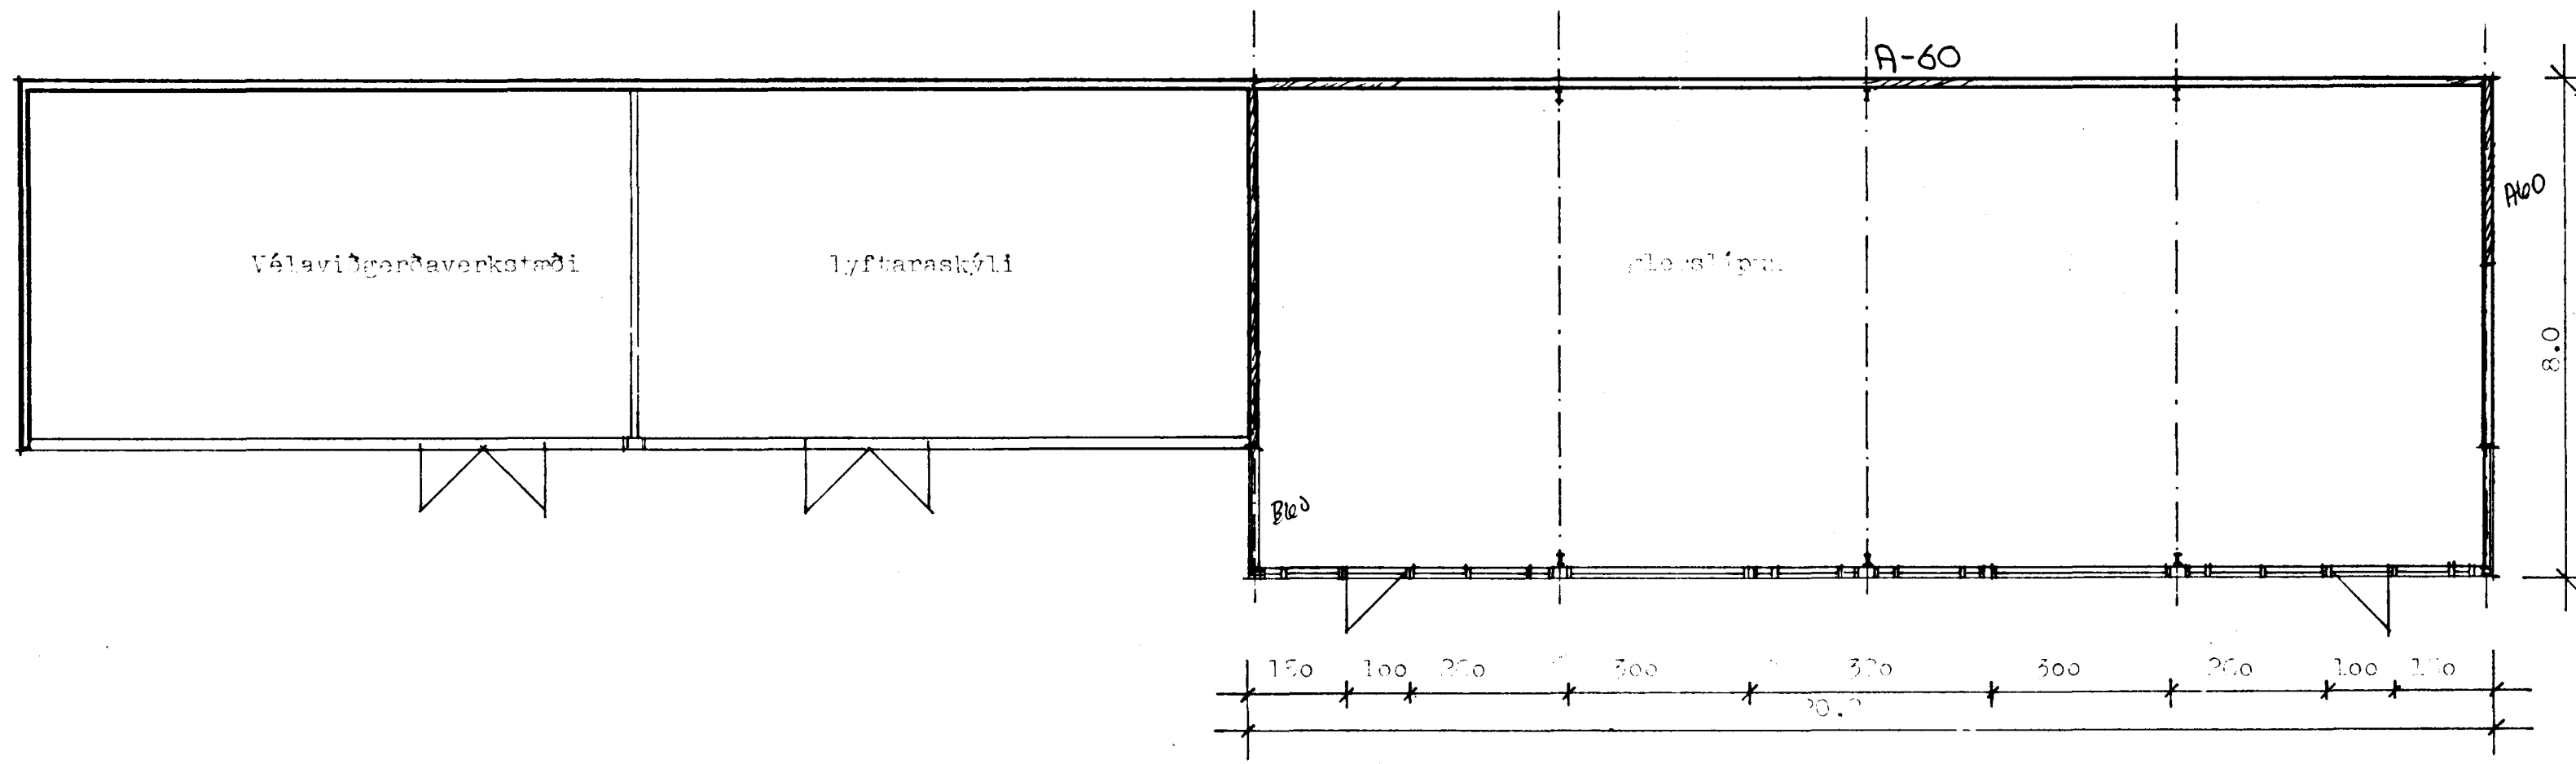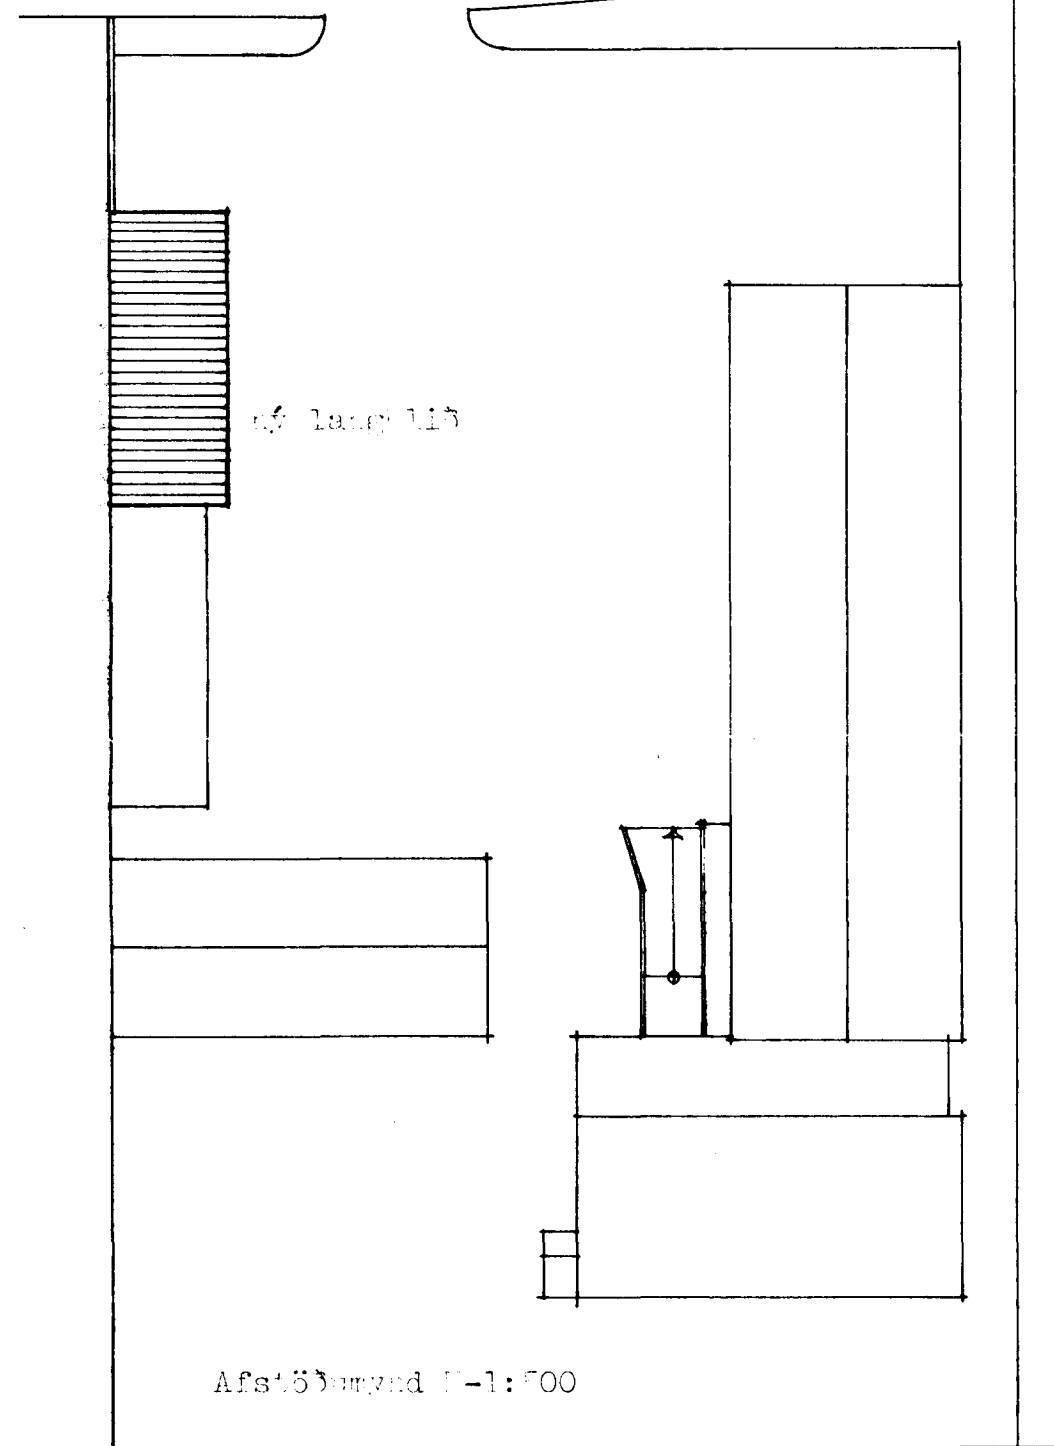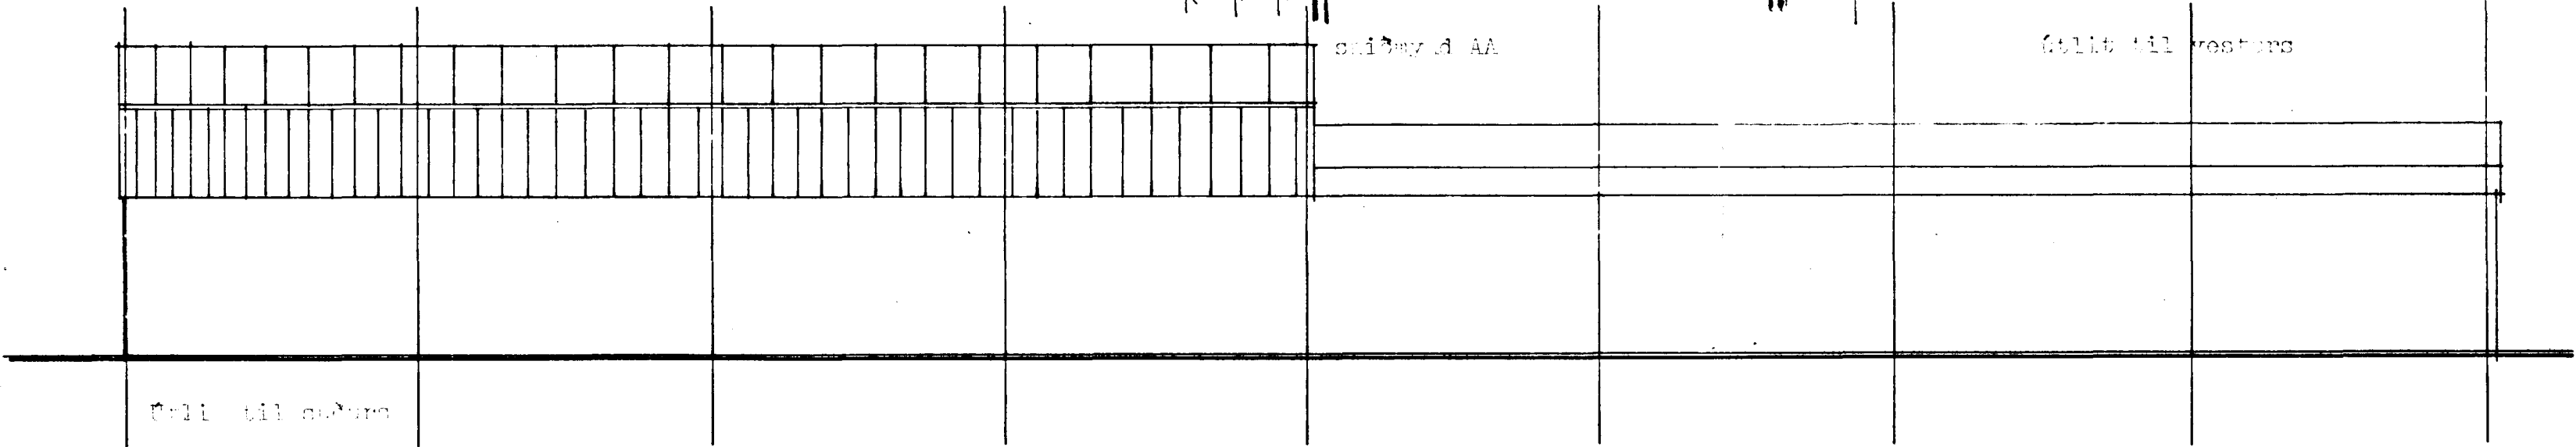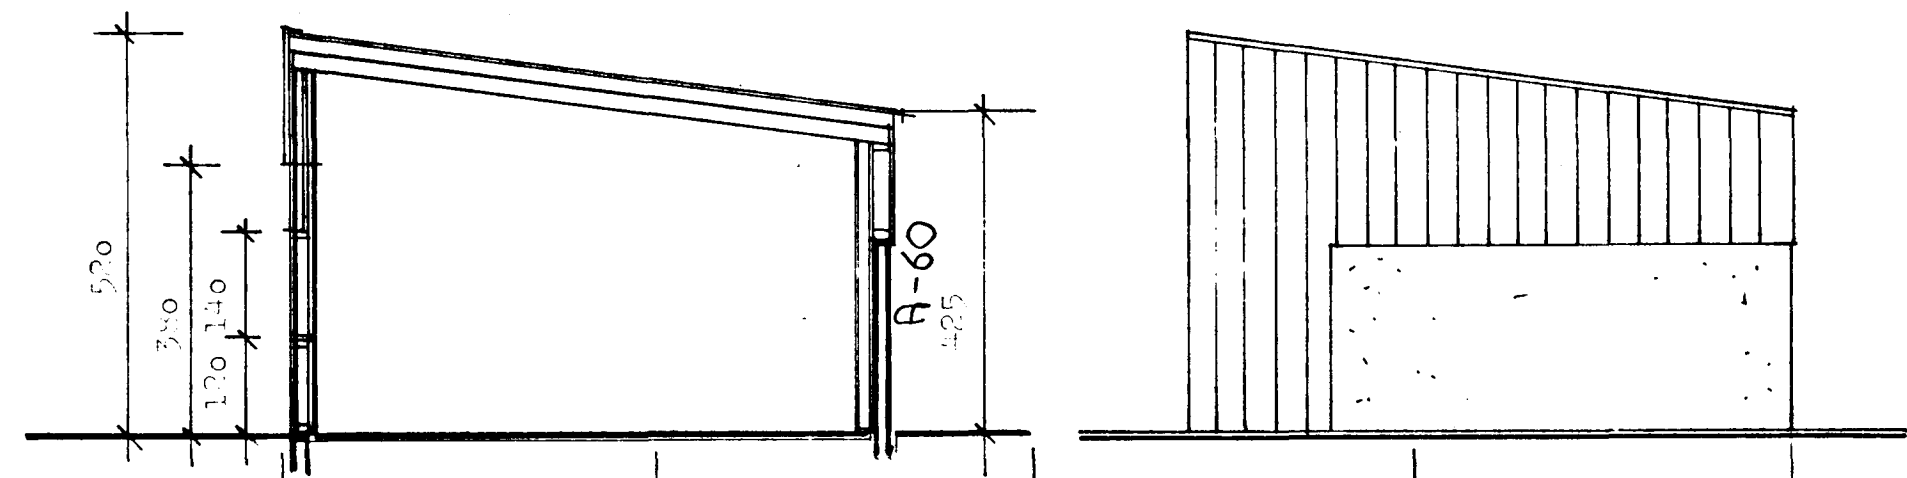

SAMPYKKT 17/8 1989
SBF. BRÉF DAGS. 19
BRUNNMAÁLSTOFNUNAR.
Ríkisins

GRÖNNI E/
LÖGMAÐURINN
1-1:100, 1:500
