




Byggingarfulltrúi  
samþykkt erindið.

18. JUN. 2002

Þessi skýrsla er samþykkt því verður ekki  
komið fyrir drögum eignaskipta-  
skrálagningar hjá Festeignamat  
Stofnun Reykjavíkur.


Úr Gildi

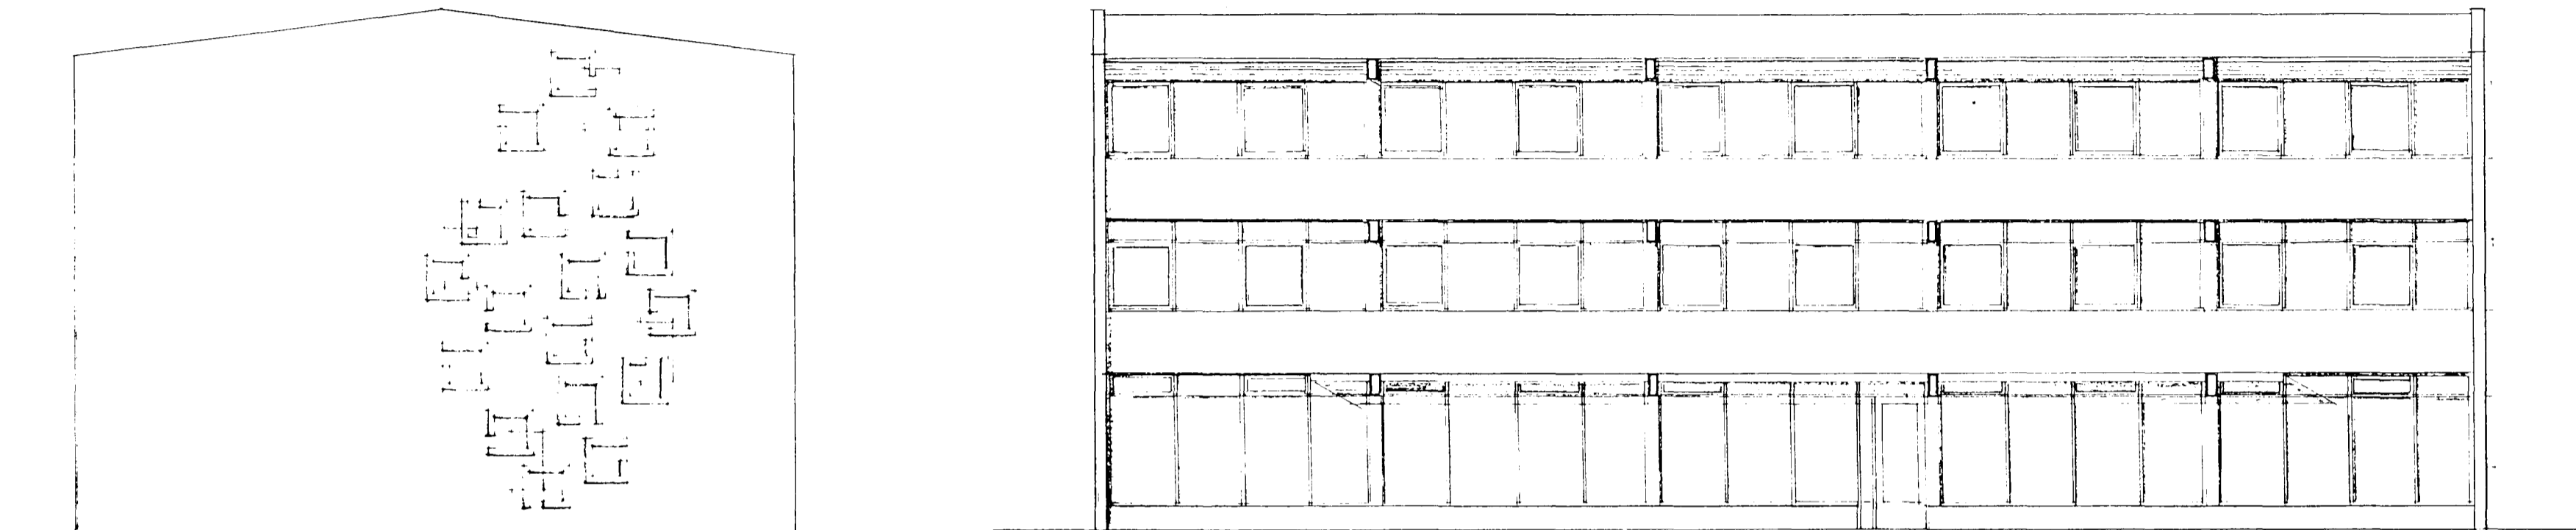


SÚÐUR

AUSTUR, AF REYKJANESBRAUT

GERVIHNATTADISKUR Ø 115 CM

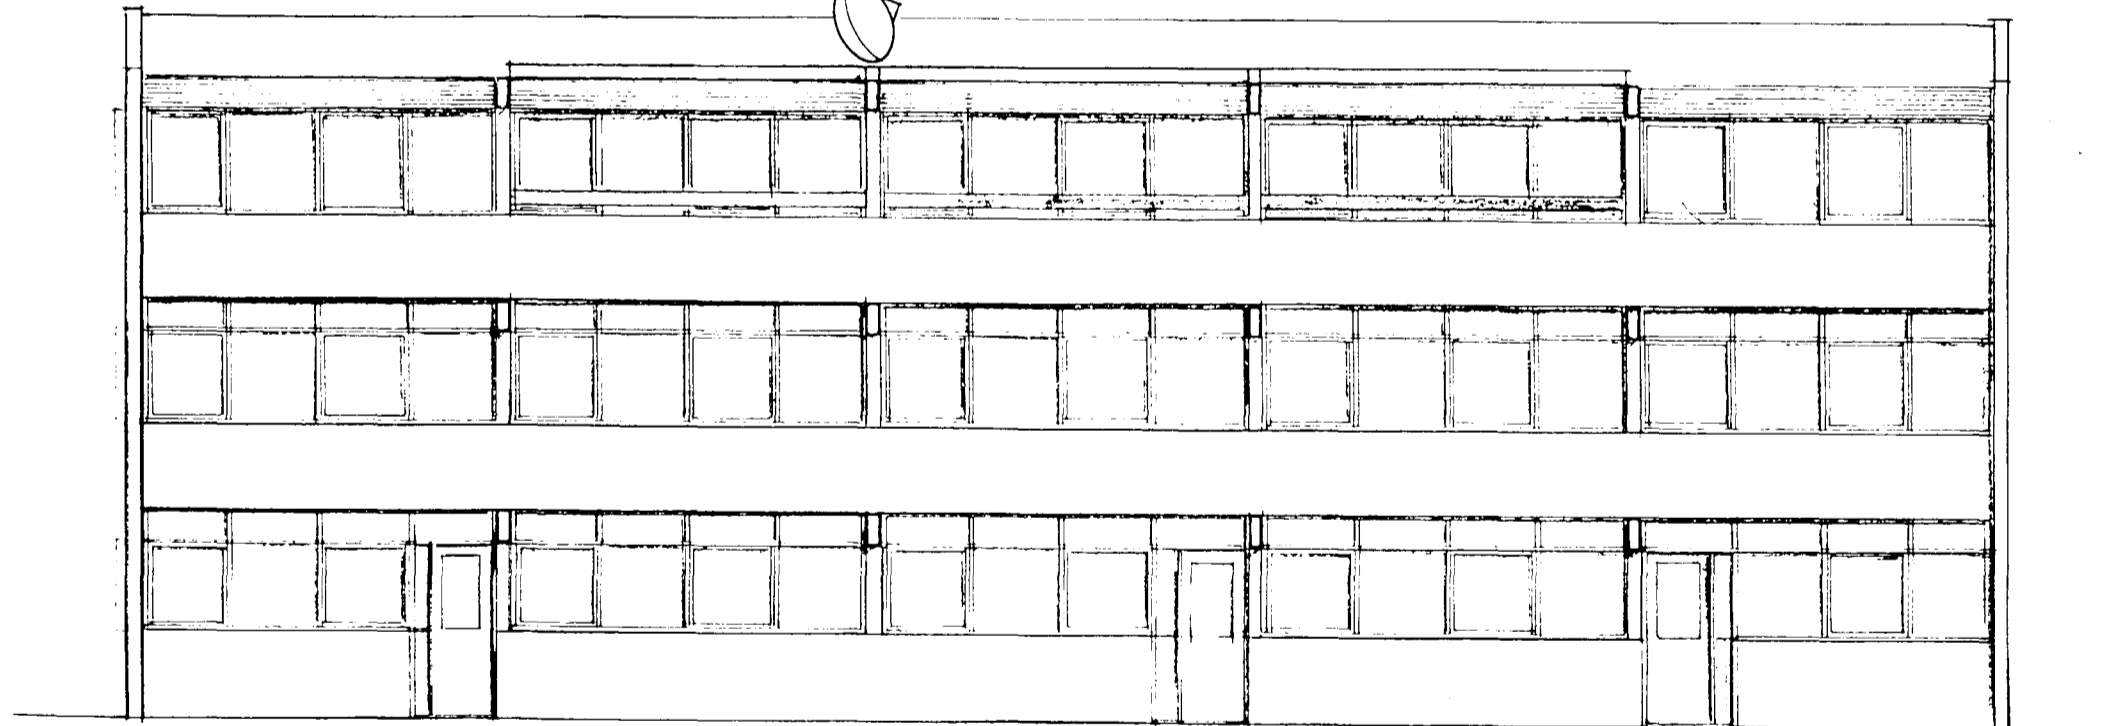

VESTUR, AF VÍNNVÖRTI

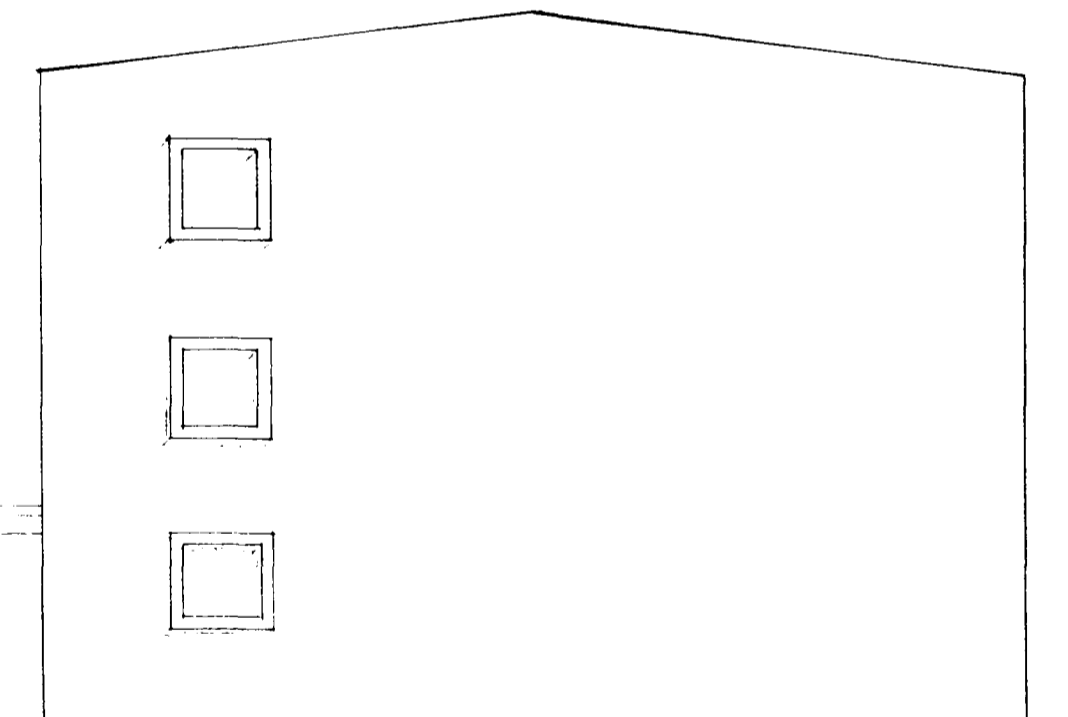

NOÐUR

BR. 01.10.2002: GERVIHNATTADISKUR

ÚTLIT OG STAÐSETNING GERVIHNATTADISKS ER FÆRT INN Á LJÓSRIT AF  
UPPRUNALEGRI TEIKNINGU SIGURÐAR ODDSSONAR DAGS 25.8.73, SAMÞYKKT AF  
BYGGINGARFULLTRUANUM Í HAFNARFIRDI 17.10.73.

DALSHRAUN 5, HAFNARF. BL 01

BREYTT:	DAGS:	LÝSING:



ÞRIÐJA HÆÐIN, ARKITEKTAR – SIGURÞÓR ADALSTEINSSON FAI  
SKRIFSTOFUHÚS, ÚTLIT,  
GERVIHNATTADISKUR

STRANDGÖTU 28 220 HAFNARFIRDI  
SÍMI: 555 46 10 FAX: 565 48 31  
KT:250144-3939  

HANNAÐ: SA TEIKNAD: SA DAGS: 01.10.2002 MKV: 1:100

VERIÖNR: