

EFNISNOTKUN

SÖKKLAR
GÓLFPLATA JARNBENT STEINSTEYPA
VEGGIR



GLUGGAR ERU UR GAGNVAÐRI FURU OG MEÐ
VENJULEGU RÚDUGLERI

ÁPAKI VERÐA *YLEININGAR PV 107.


VEGGIR VERÐA MÁLAÐIR AÐ UTAN
GRÖFPUSSAÐIR AÐ INNAN
OG MÁLAÐIR

Samþykkt á fundi bygginga-
nefndar þ. 26.4.1995
BYGGINGAFULLTRÚINN
Í HAFNARFIRÐI
Kristján Þórá

DALSHRAUN 6

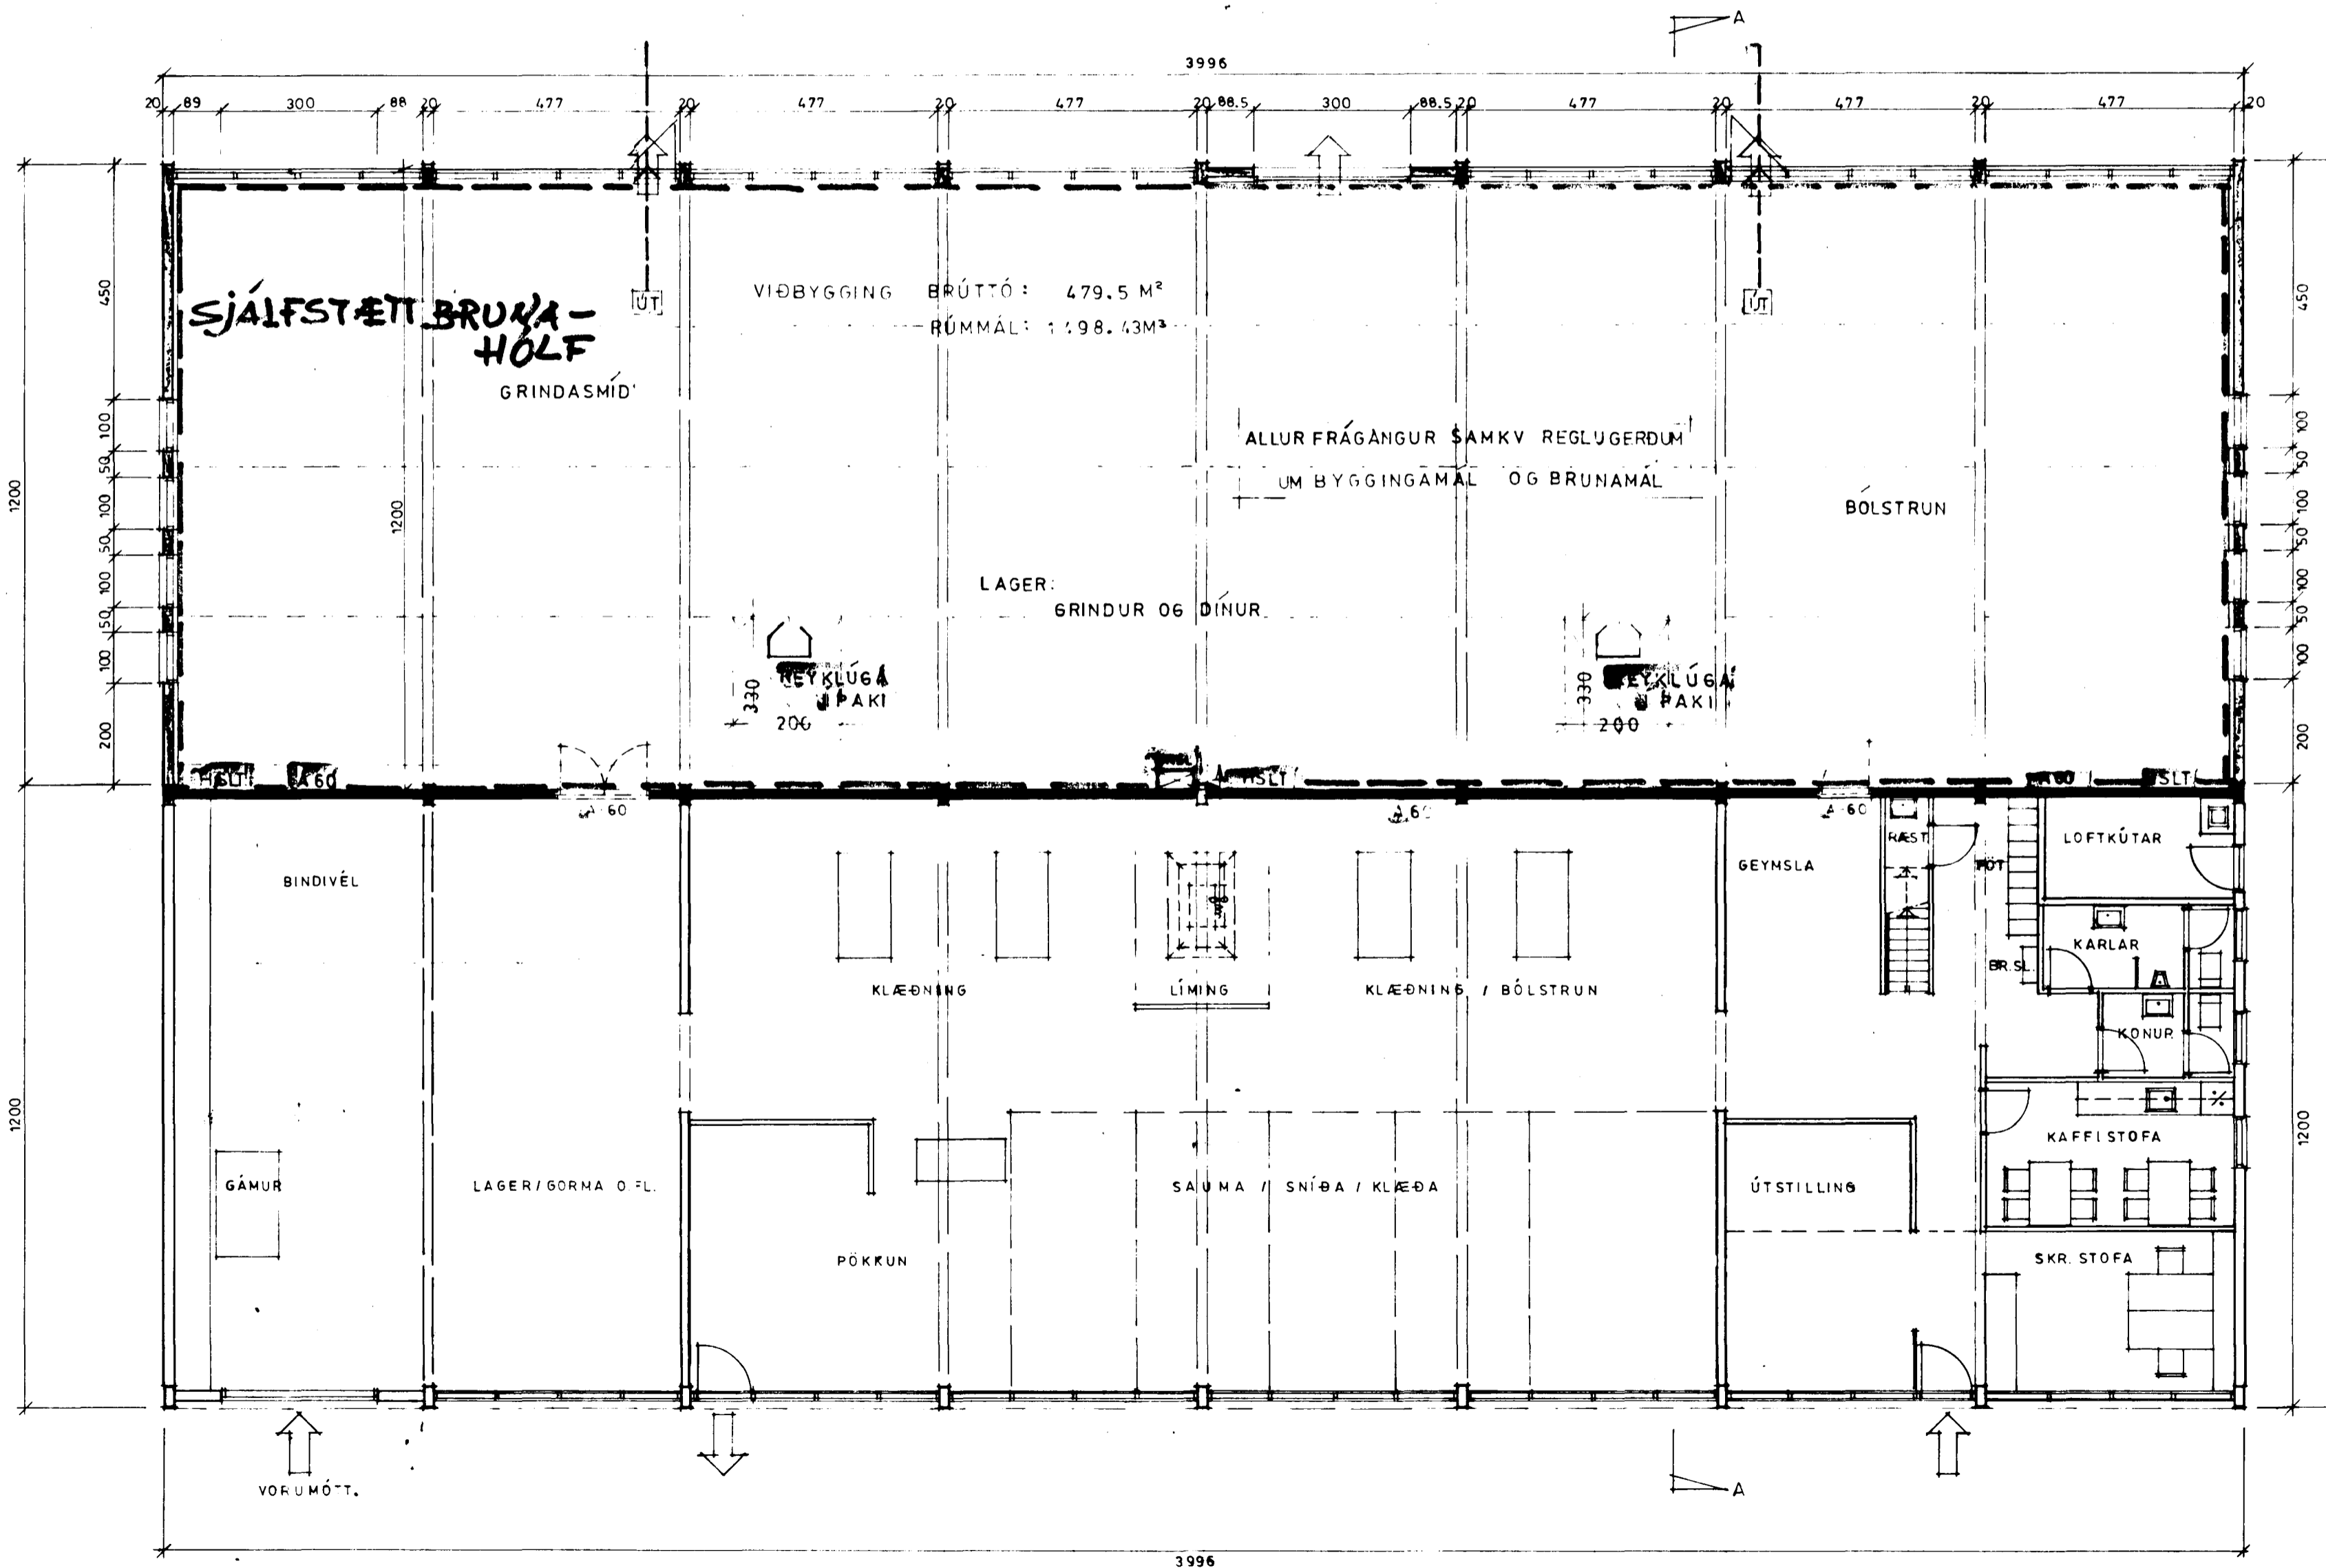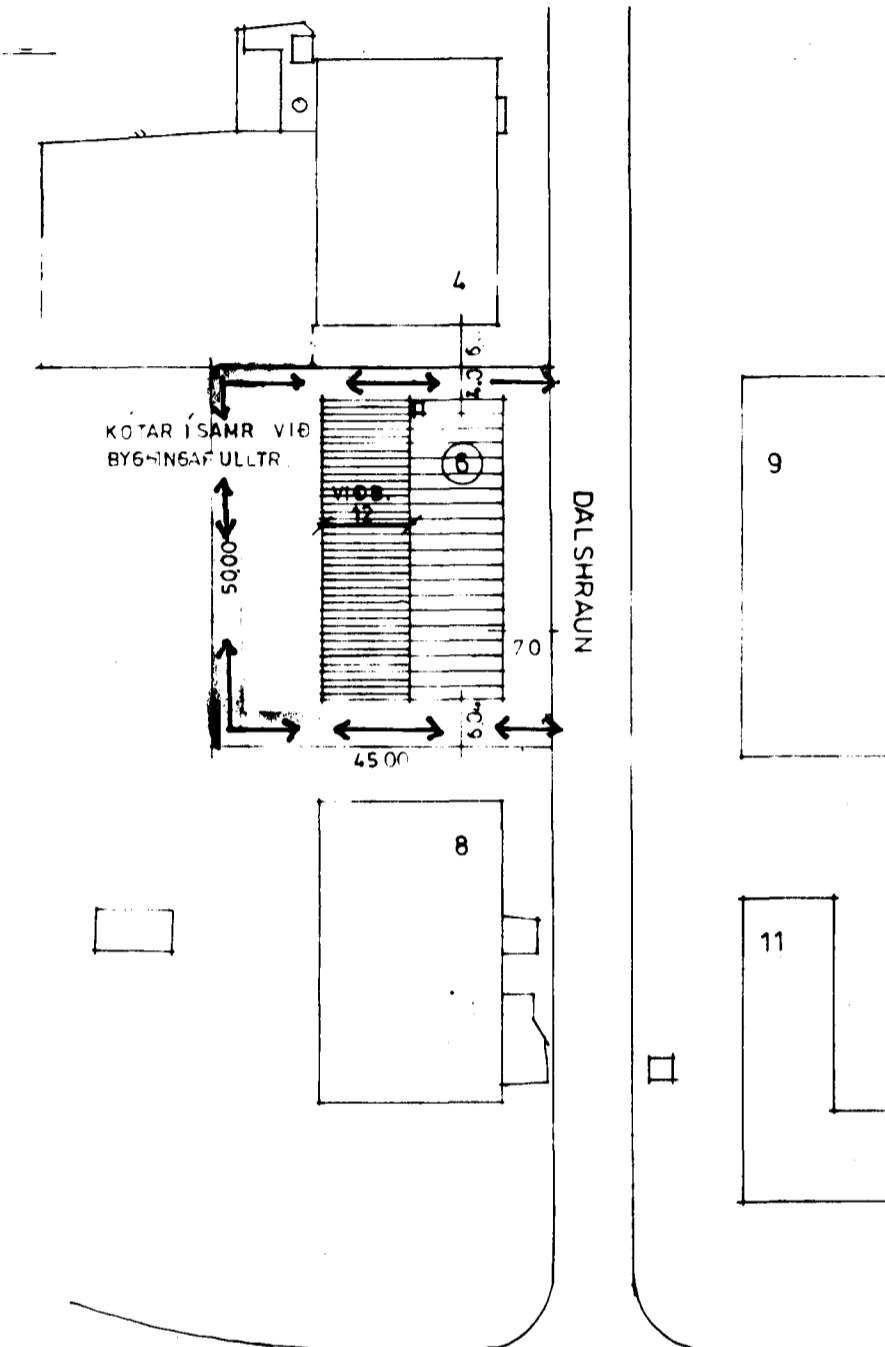

AFST. MYND
M.K.V.: 1/1000

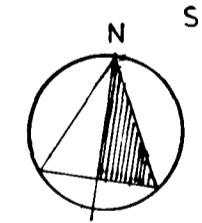

BRÚTTÓ STÆRÐIR :	FL. MÁL	RÚMMÁL
NÚV. BYGGING :	472.5 M ²	1985.0 M ³
VIÐBYGGING :	479.5 M ²	1498.43 M ³
SAMTALS :	952.0 M ²	3483.43 M ³

Brunamálastofnun ríkisins
SAMÞYKKT

5 MAI 1995

Arni Arnason
Arni Arnason

LÍLA TEIKNISTOFAN
Reykjavíkurvegi 66, 220 Hafnarfjörð

Brúttó í mál 1995