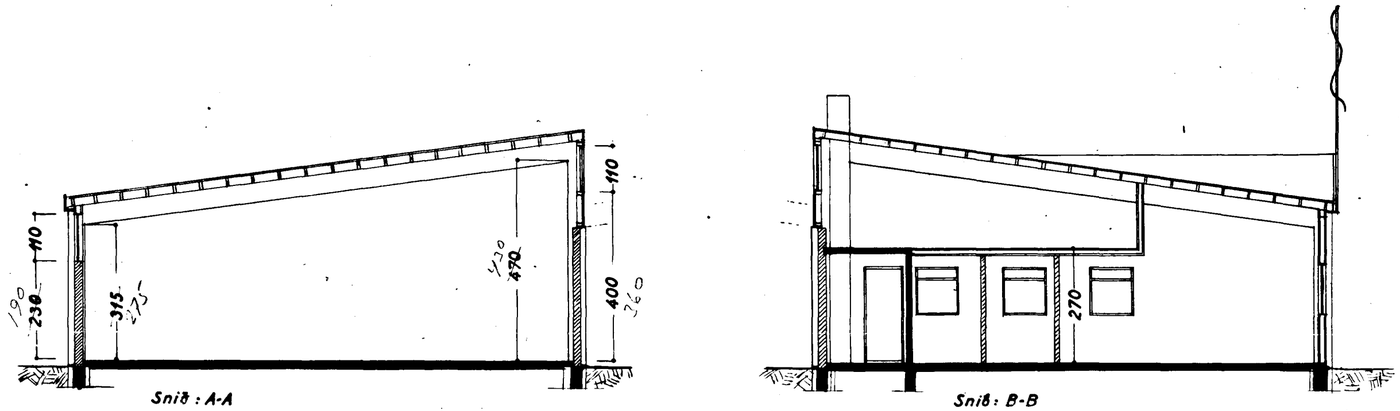

Samþykkt á fundi byggingarnefndar þ. 5/6 1963
BYGGINGAFULLTRÚINN
I HAFNARFIRÐI

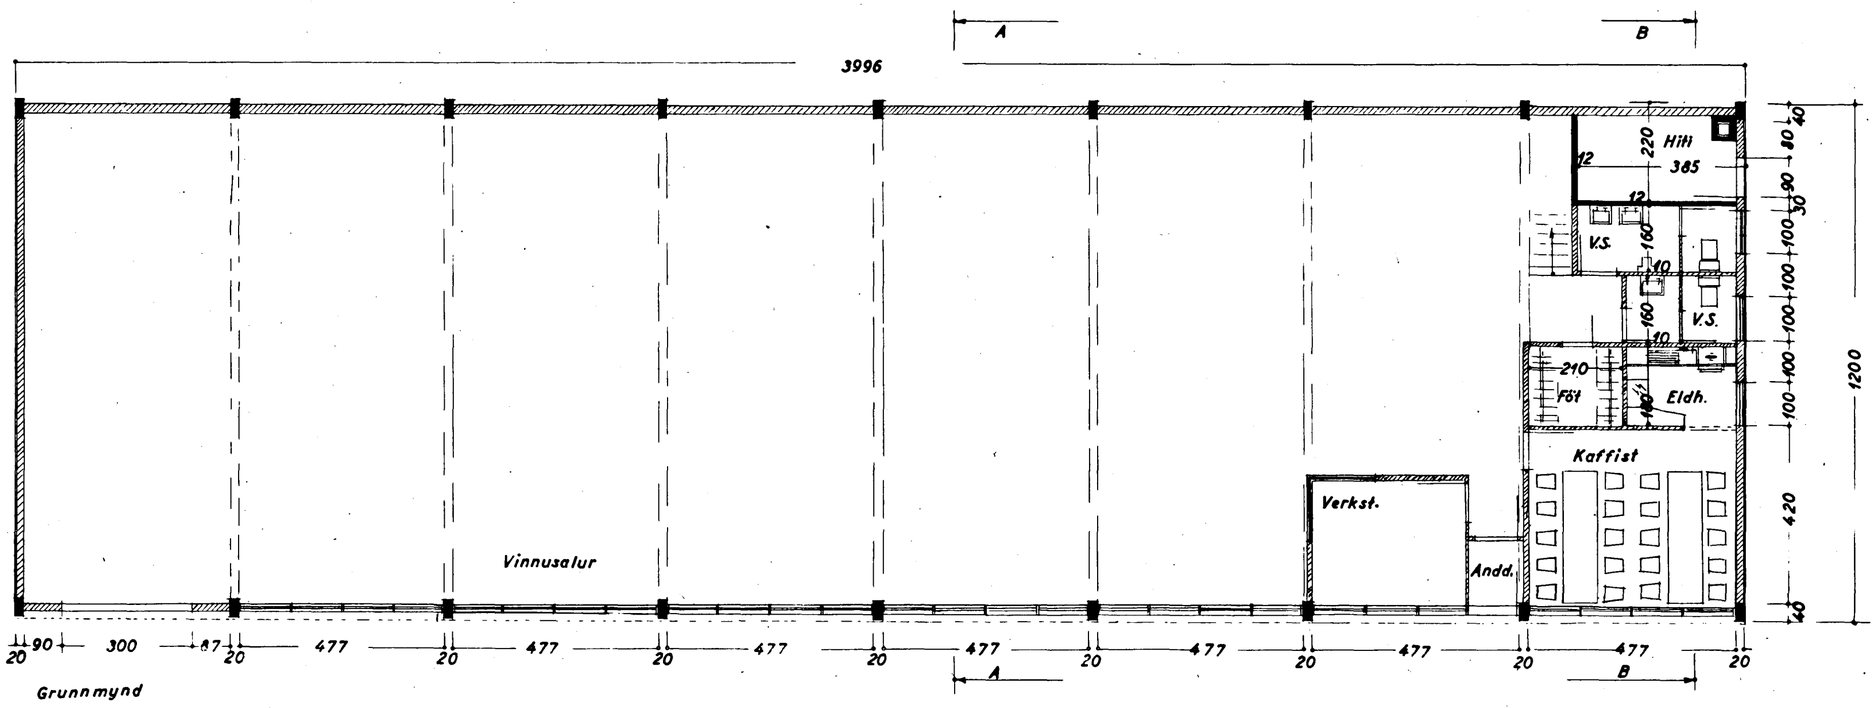

DALSHRAUN NR.6 Blað 2

Iðnaðarhús

Grunnmynd
Snið } 1:100

Hafnarfirði í maí 1963
F. Sigurðsson