



GILDANDI AÐALSKIPULAG.

SKÝRINGAR:

- Deiliskipulagsreitur
- Lóðarmörk
- Byggingarreitur A: Heimild fyrir byggingu 2. hæðar á núverandi hús
- Byggingarreitur B: Nýbygging 1-2 hæðir
- Byggingarreitur C: nýbygging 2 hæðir
- 5040m<sup>2</sup> Lóðarstærð
- 2H Fjöldi hæða
- bílastæði

Deiliskipulag þetta var samþykkt af skipulagsnefnd Hafnarfjarðar 21. maí 2002

Þann *Hjördís Hafnisdóttir* f.h. Skipulagsnefndar

Deiliskipulag þetta sem fengið hefur meðferð skv. 1.mgr. 26. gr skipulags- og byggingarlaga nr. 73/1997, var samþykkt í bæjarstjórn Hafnarfjarðar 11. júní 2002


Þann *[Signature]* Bæjarstjóri R. Hafnarfjarðar

Skipulagsstofnun hefur fengið þessi gögn til yfirferðar skv. lögum nr.73/1997

**HAFNARFJARÐARBÆR**  
UMHVERFIS- OG TÆKNISVIÐ




O.K. Arkitektar	s.55 40 3 40 Nýbýlavegi 22
Deiliskipulag iðnaðarsvæði austan Reykjav.	kt.080751-4199 hannad Kristín Jónsdóttir
Dalshraun 7.	mk. 1:1000
dags 03.06. 2002	nr. 1

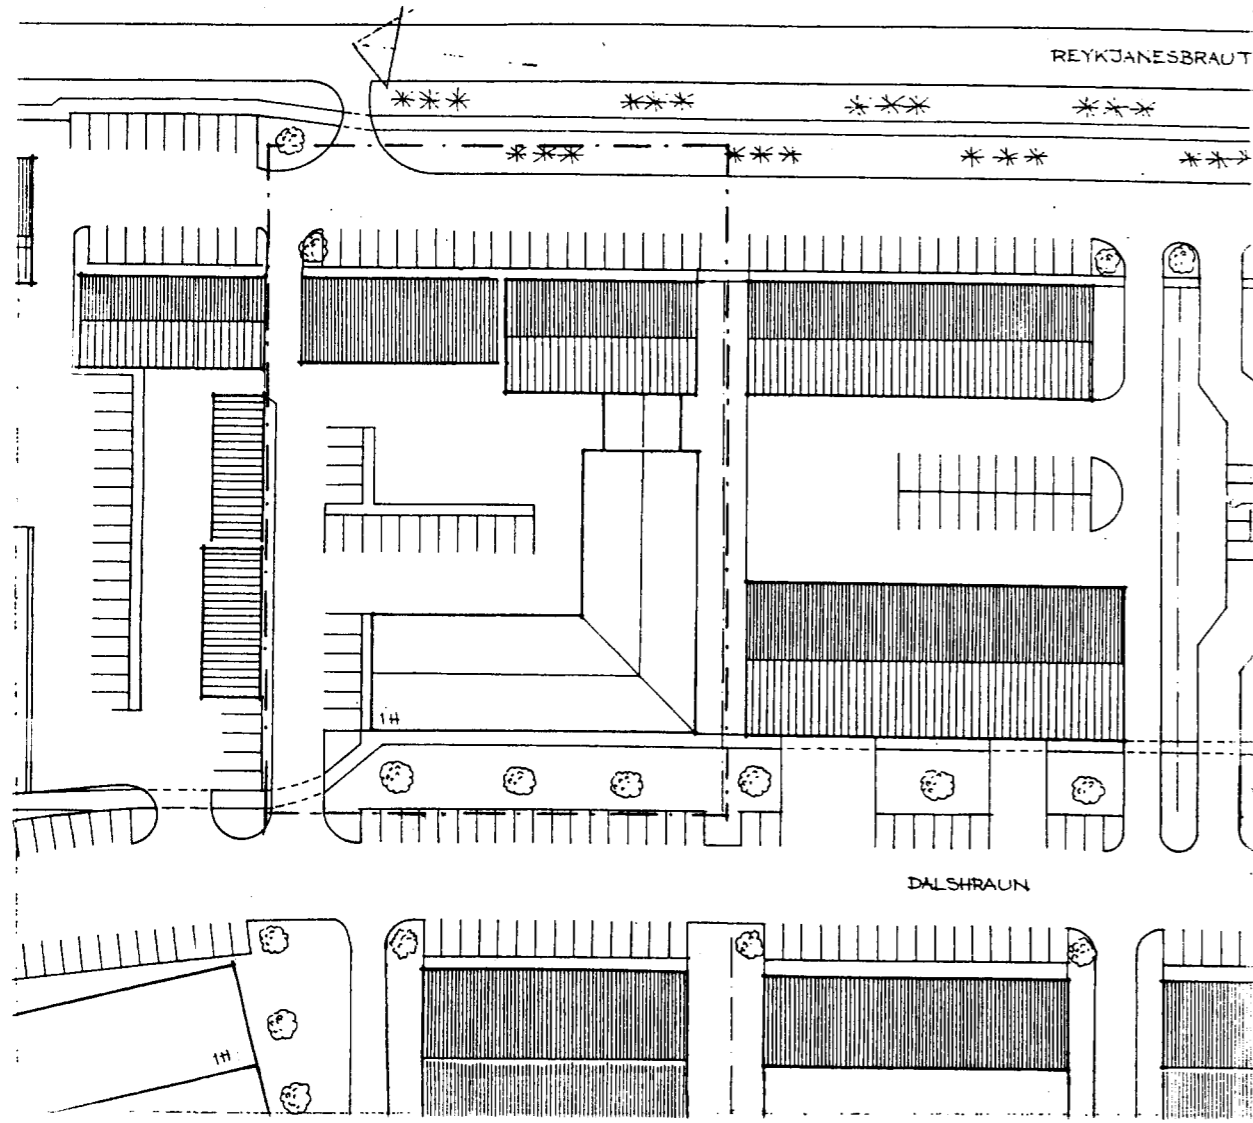

1:1000

Núverandi skipulag:

Deiliskipulagið var samþykkt af bæjarstjórn Hafnarfjarðar 05.03.1985.

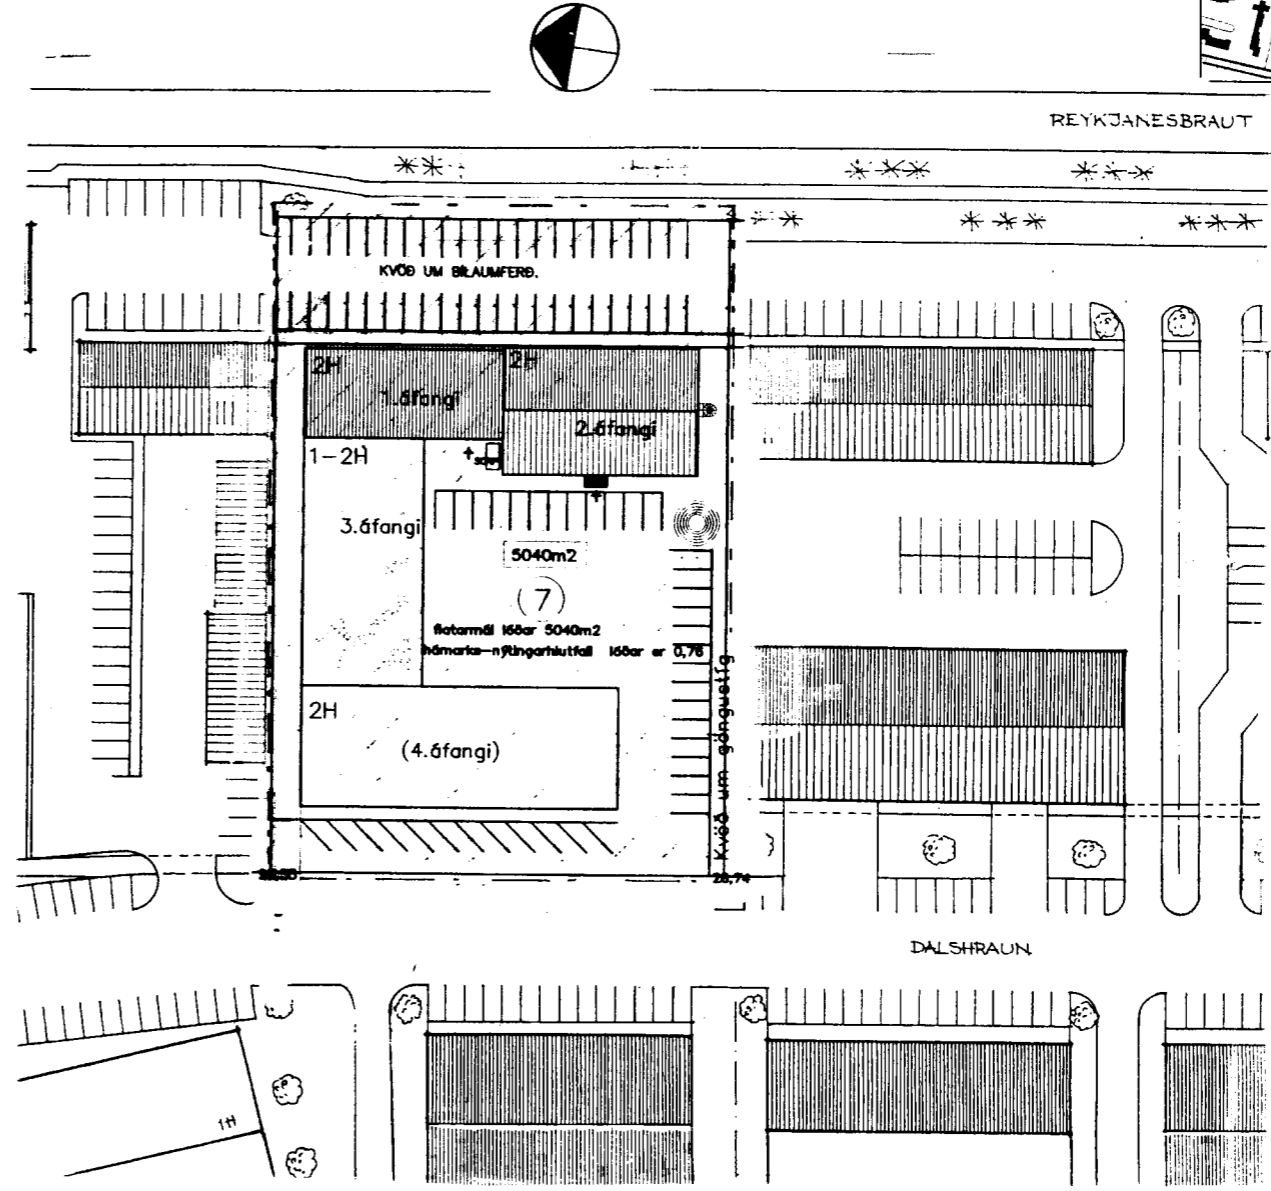

1:1000

Breytt skipulag:

Tillaga að breyttu deiliskipulagi á lóð nr.7 við Dalshraun í Hafnarfirði. Breyting er gerð á byggingarreit lóðarinnar þannig að í stað uppbyggingar á suðurhluta lóðarinnar kemur byggingarreitur fyrir 3ja áfanga meðfram norður-lóðarmörkum og tengist hornrétt á elsta byggingarhlutann.(1.áfangi) Einnig er gert ráð fyrir 4.áfanga á norðu-vesturhorni lóðarinnar. Enn fremur er gert ráð fyrir því að byggja eina hæð ofan á 1.áfanga. Skipulag bílastæða er einnig breytt til samræmis.

Að öðruleiti gilda eldri skipulagskilmálar