


Samþykkt á fundi bygginga-
 nefndar þ. 7.13.1984
 BYGGINGAUFULLTRÖUN
 Í HAFNARSTÓÐ
 = *[Signature]*

ÁTTÍÐ er samþykkt
 löðarmyndir og áttíð er samþykkt
 heildarlöðarmyndir

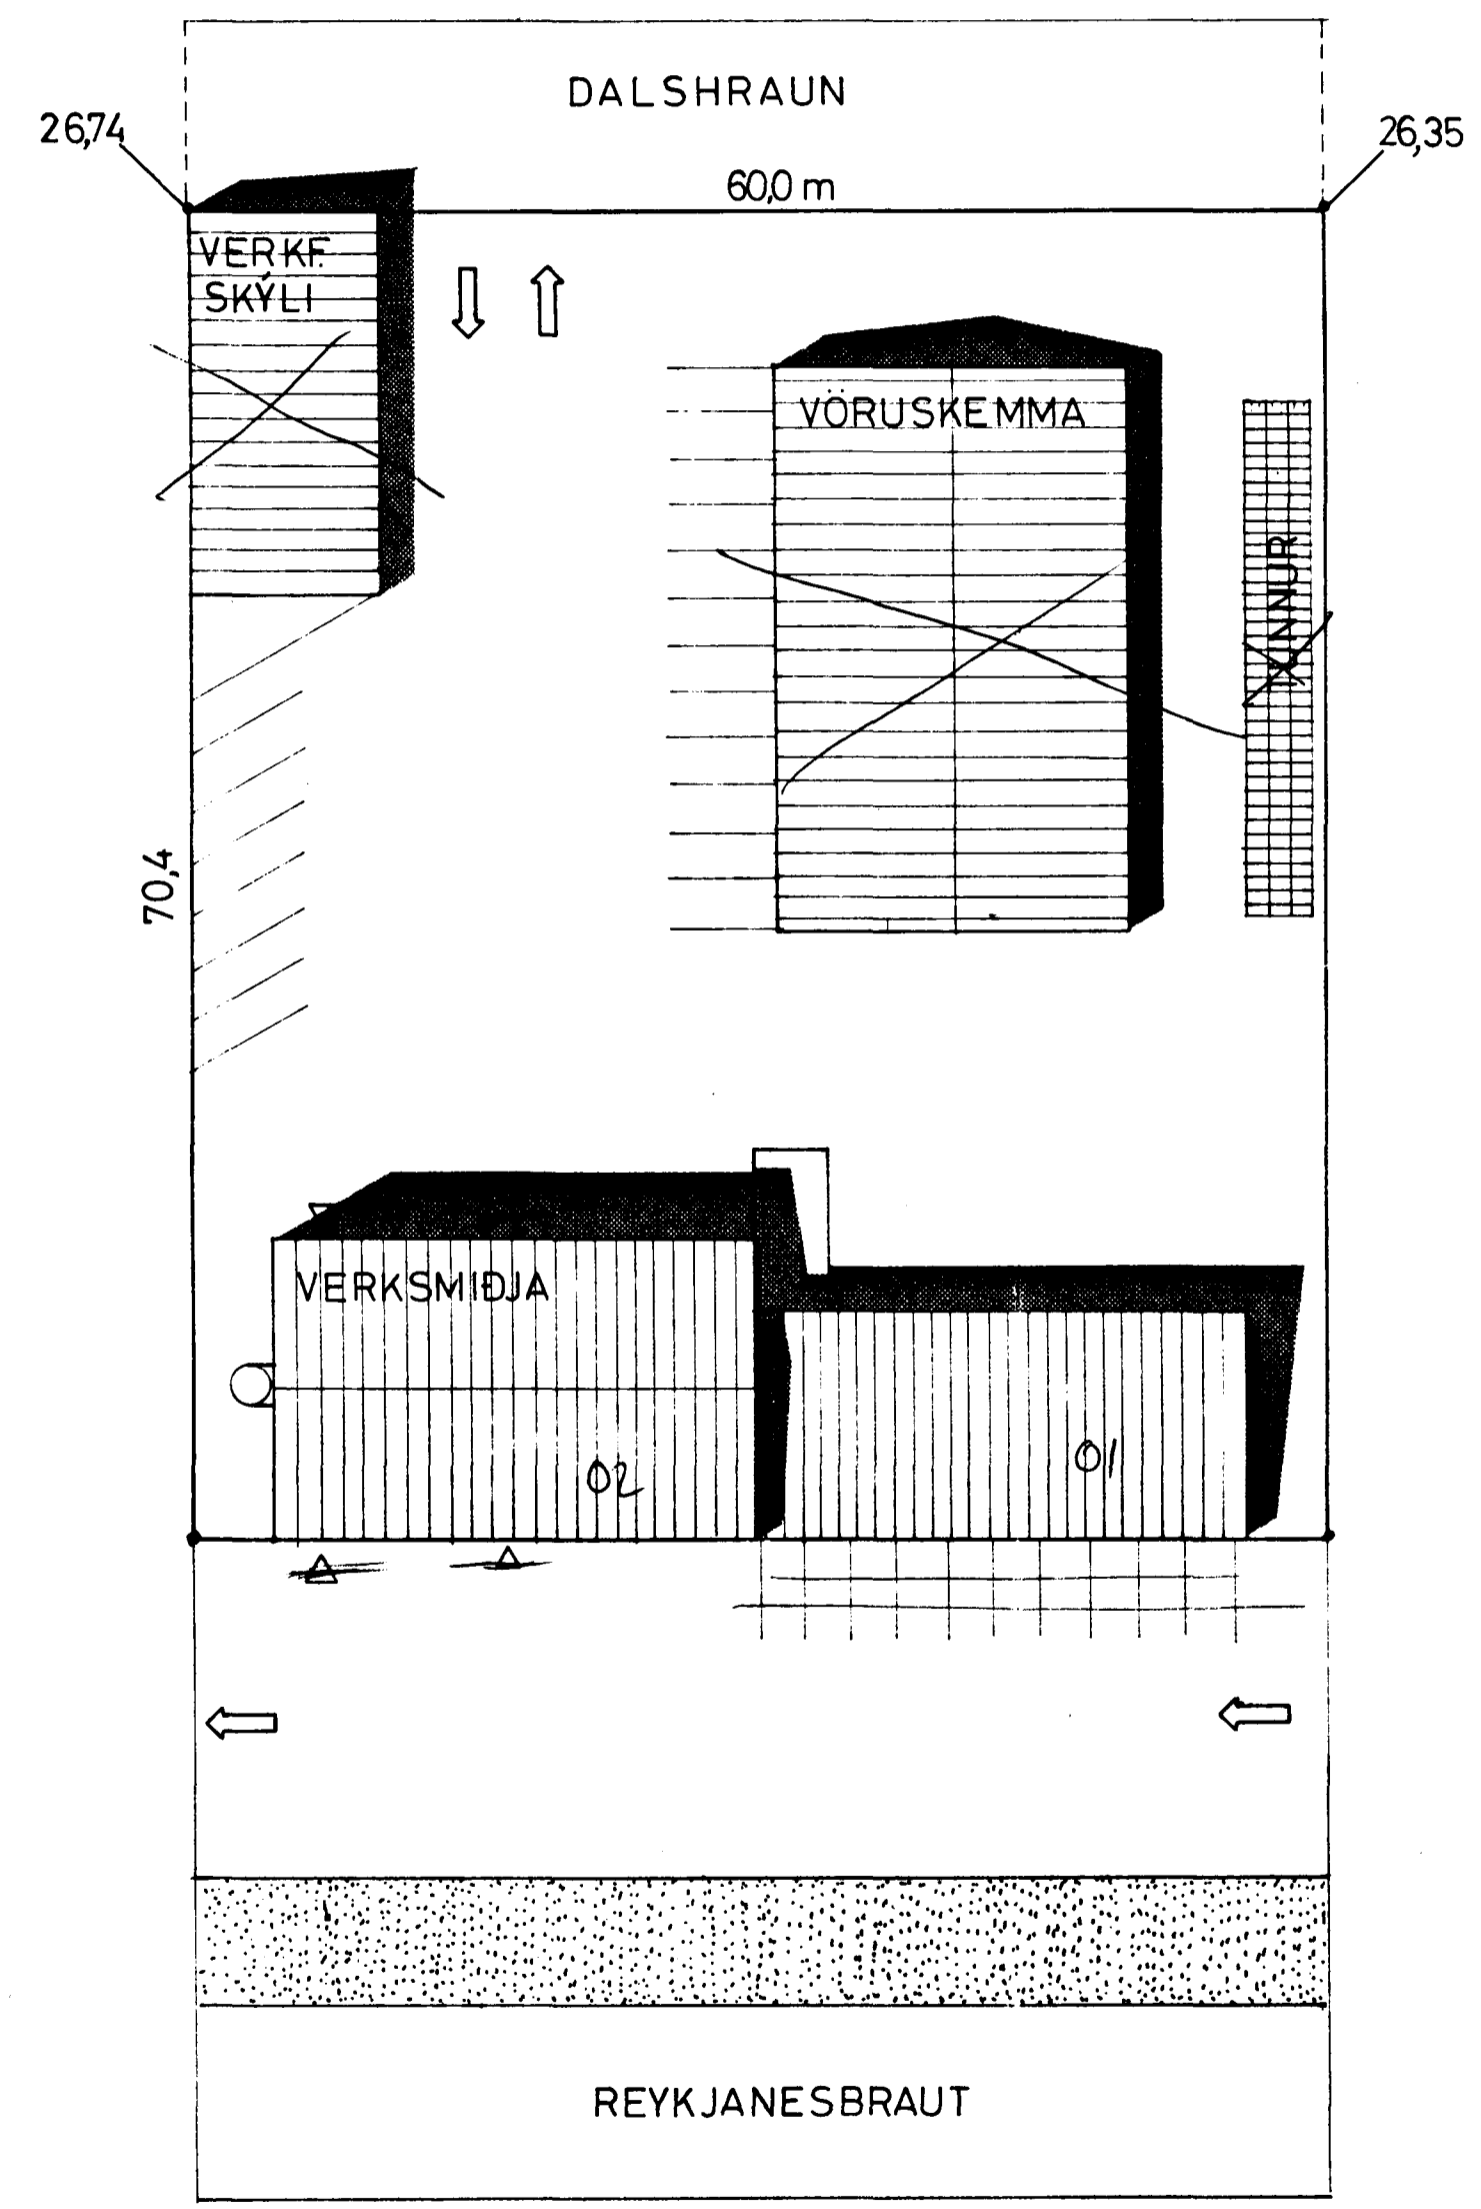

LÓÐARMYND

1710-0070.02

	VINNUSTOFAN VESTURBERG
	Teikn. nr. 01-05
	Verksmiðja
Gunnars Majones Dalshrauni 7	
Löðarmynd 1:400	
14.12.83	
<i>[Signature]</i>	