



GUNNAR JÓNSSON
 DALSHRAUN N° 7, HAFNARFIRÐI
 GRUNNMYND, AFSTÖÐUMYND, SNEIÐINGAR - BL. I

Samþykkt á fundi bygginga-
 nefndar þ. 30. 6. 1965
 BYGGINGAFULLTRÚINN
 í HAFNARFIRÐI
 Gunnar Jónsson

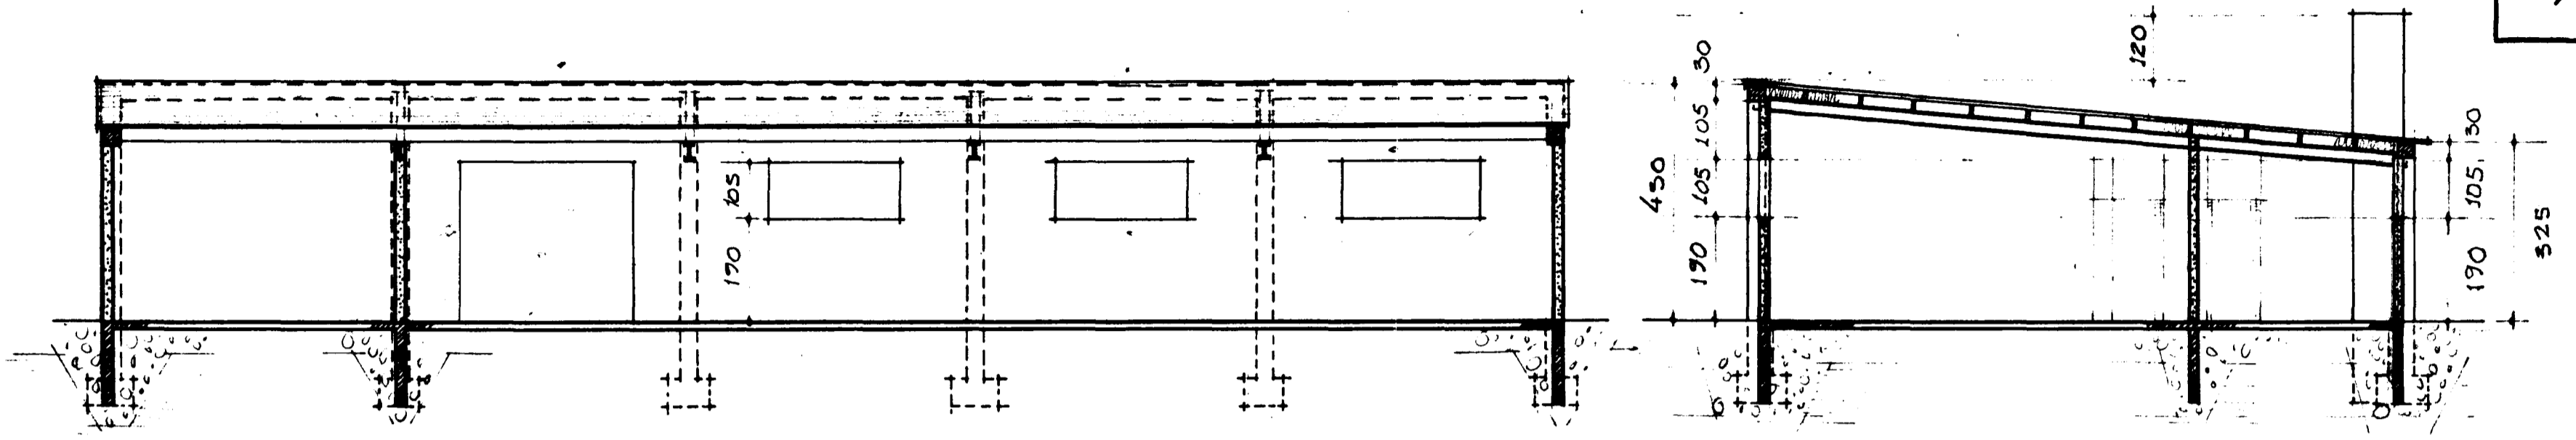

SNEIÐING "a-a"
 MKV = 1:100


SNEIÐING "b-b"
 MKV = 1:100

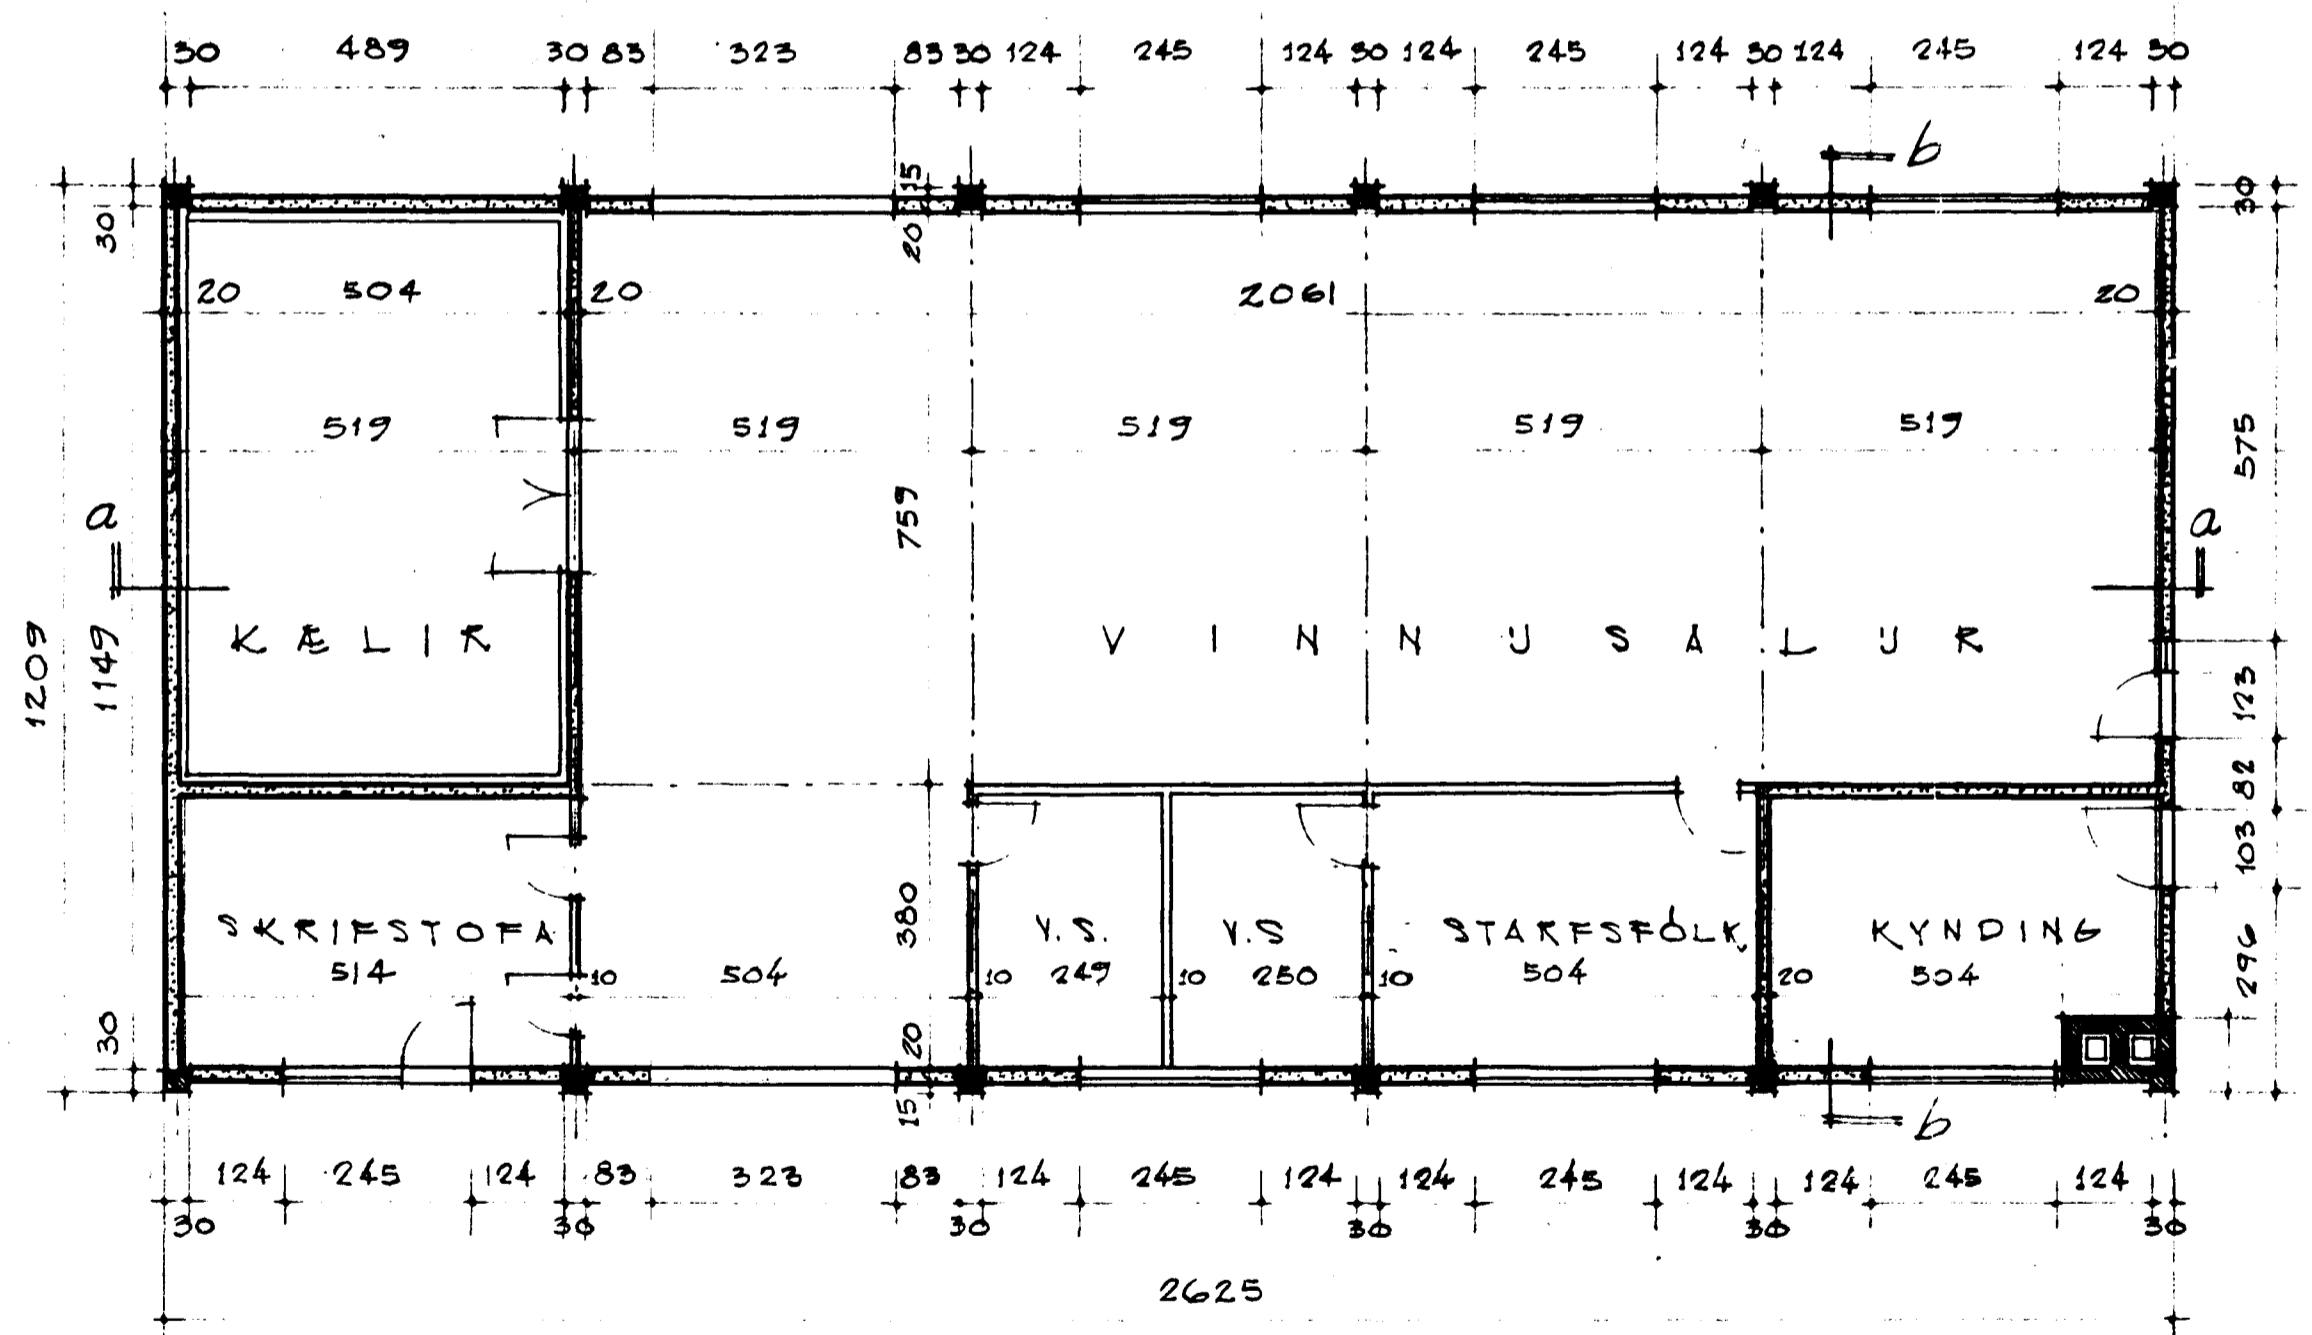

GRUNNMYND
 MKV = 1:100

SKÝRINGAR	
	STEYPA
	MÁTSTEINN
	VIKURPL.-TRÉ

FLATARMÁL HÚSS:	
FYRSTI AFANGI :	318.4 M ²
SEINNI AFANGAR :	787.6 M ²
CA. SAMTALS :	1106. M ²

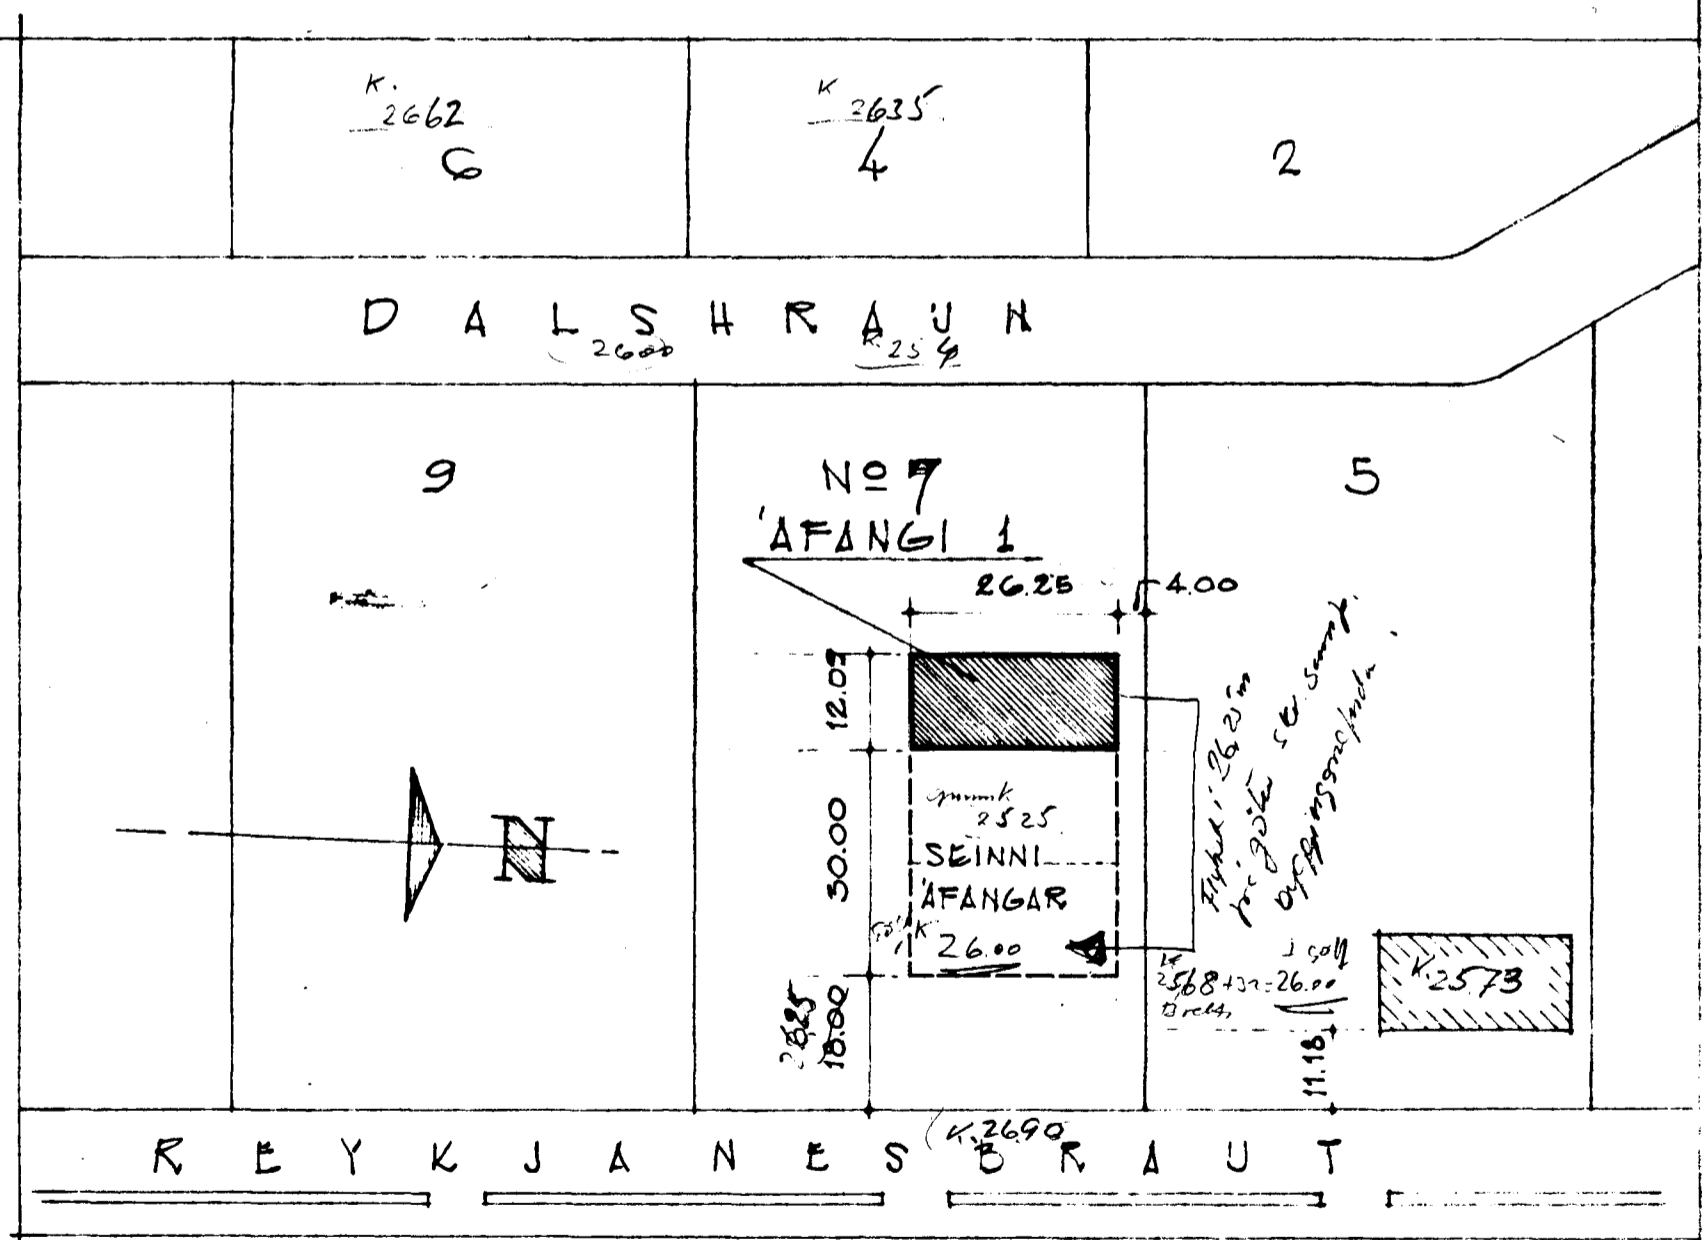

AFSTÖÐUMYND
 MKV = 1:1000

HAFNARFIRÐI Í JÚNÍ 1965
 GUEMUNDUR ÓSKARSSON
 RÚNAR GUEMUNDSSON