


Samþykkt á fundi bygginga-
nefndar þ. 02/1 1992

BYGGINGAFULLTRÚINN
Í HAFNARFIRÐI

ASKINID: SJÁ BOKUN

Afstöðumynd Mkv. 1:100.

Afgreiðsludæla er ofan á geymi.

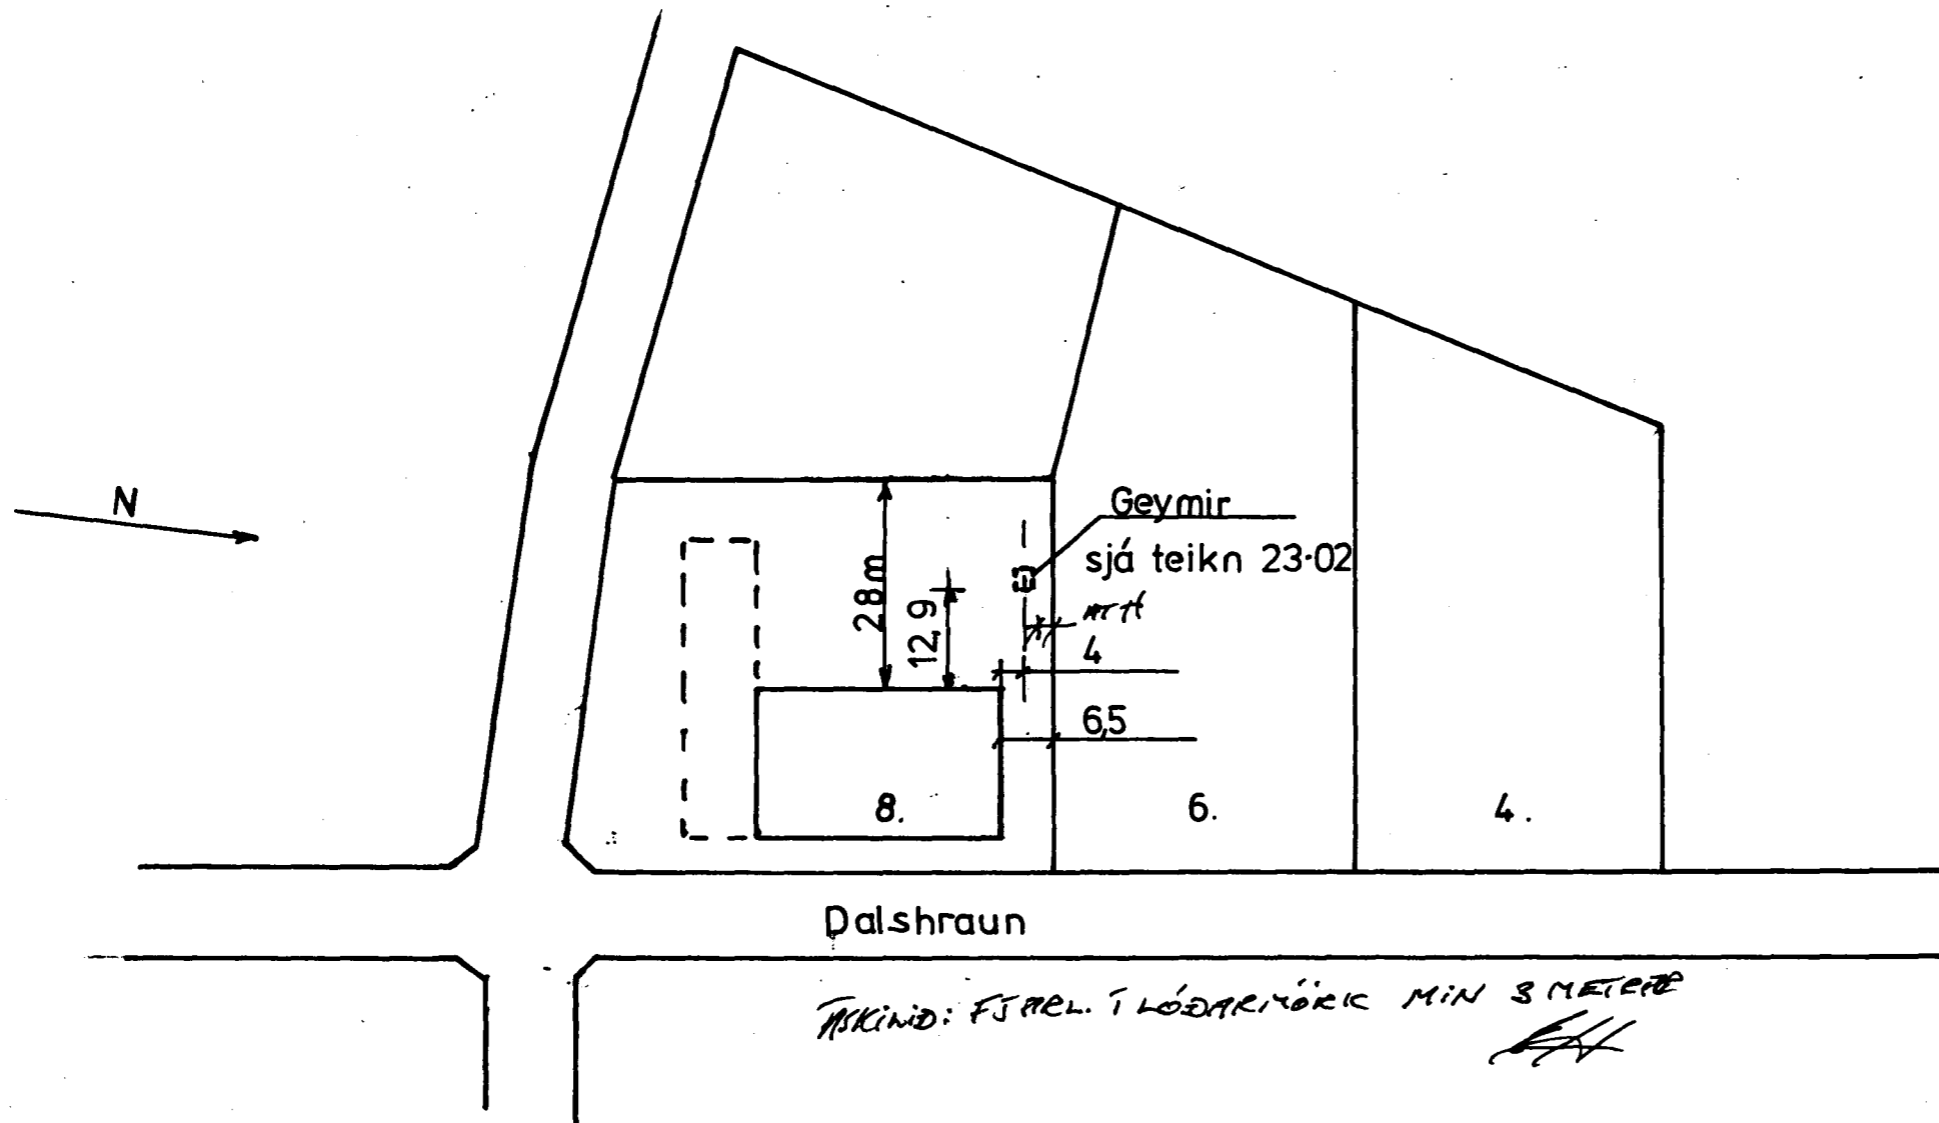

ASKINID: FJÆL. Í LÓÐARKÖRK MIN 3 METRA

Okufélagið hf. <small>JÓNSBÁVENSTÆÐI - GILGATAN 8</small>	mkv. 1:100	dags: 10.02.92
		gert af: <i>H.G.</i>
<u>Dalshraun 8 Hafnarfirði.</u> <u>Stadsetning gasoliugeymis.</u>		Nr. 23-03