AFSTAÐA 1:2000

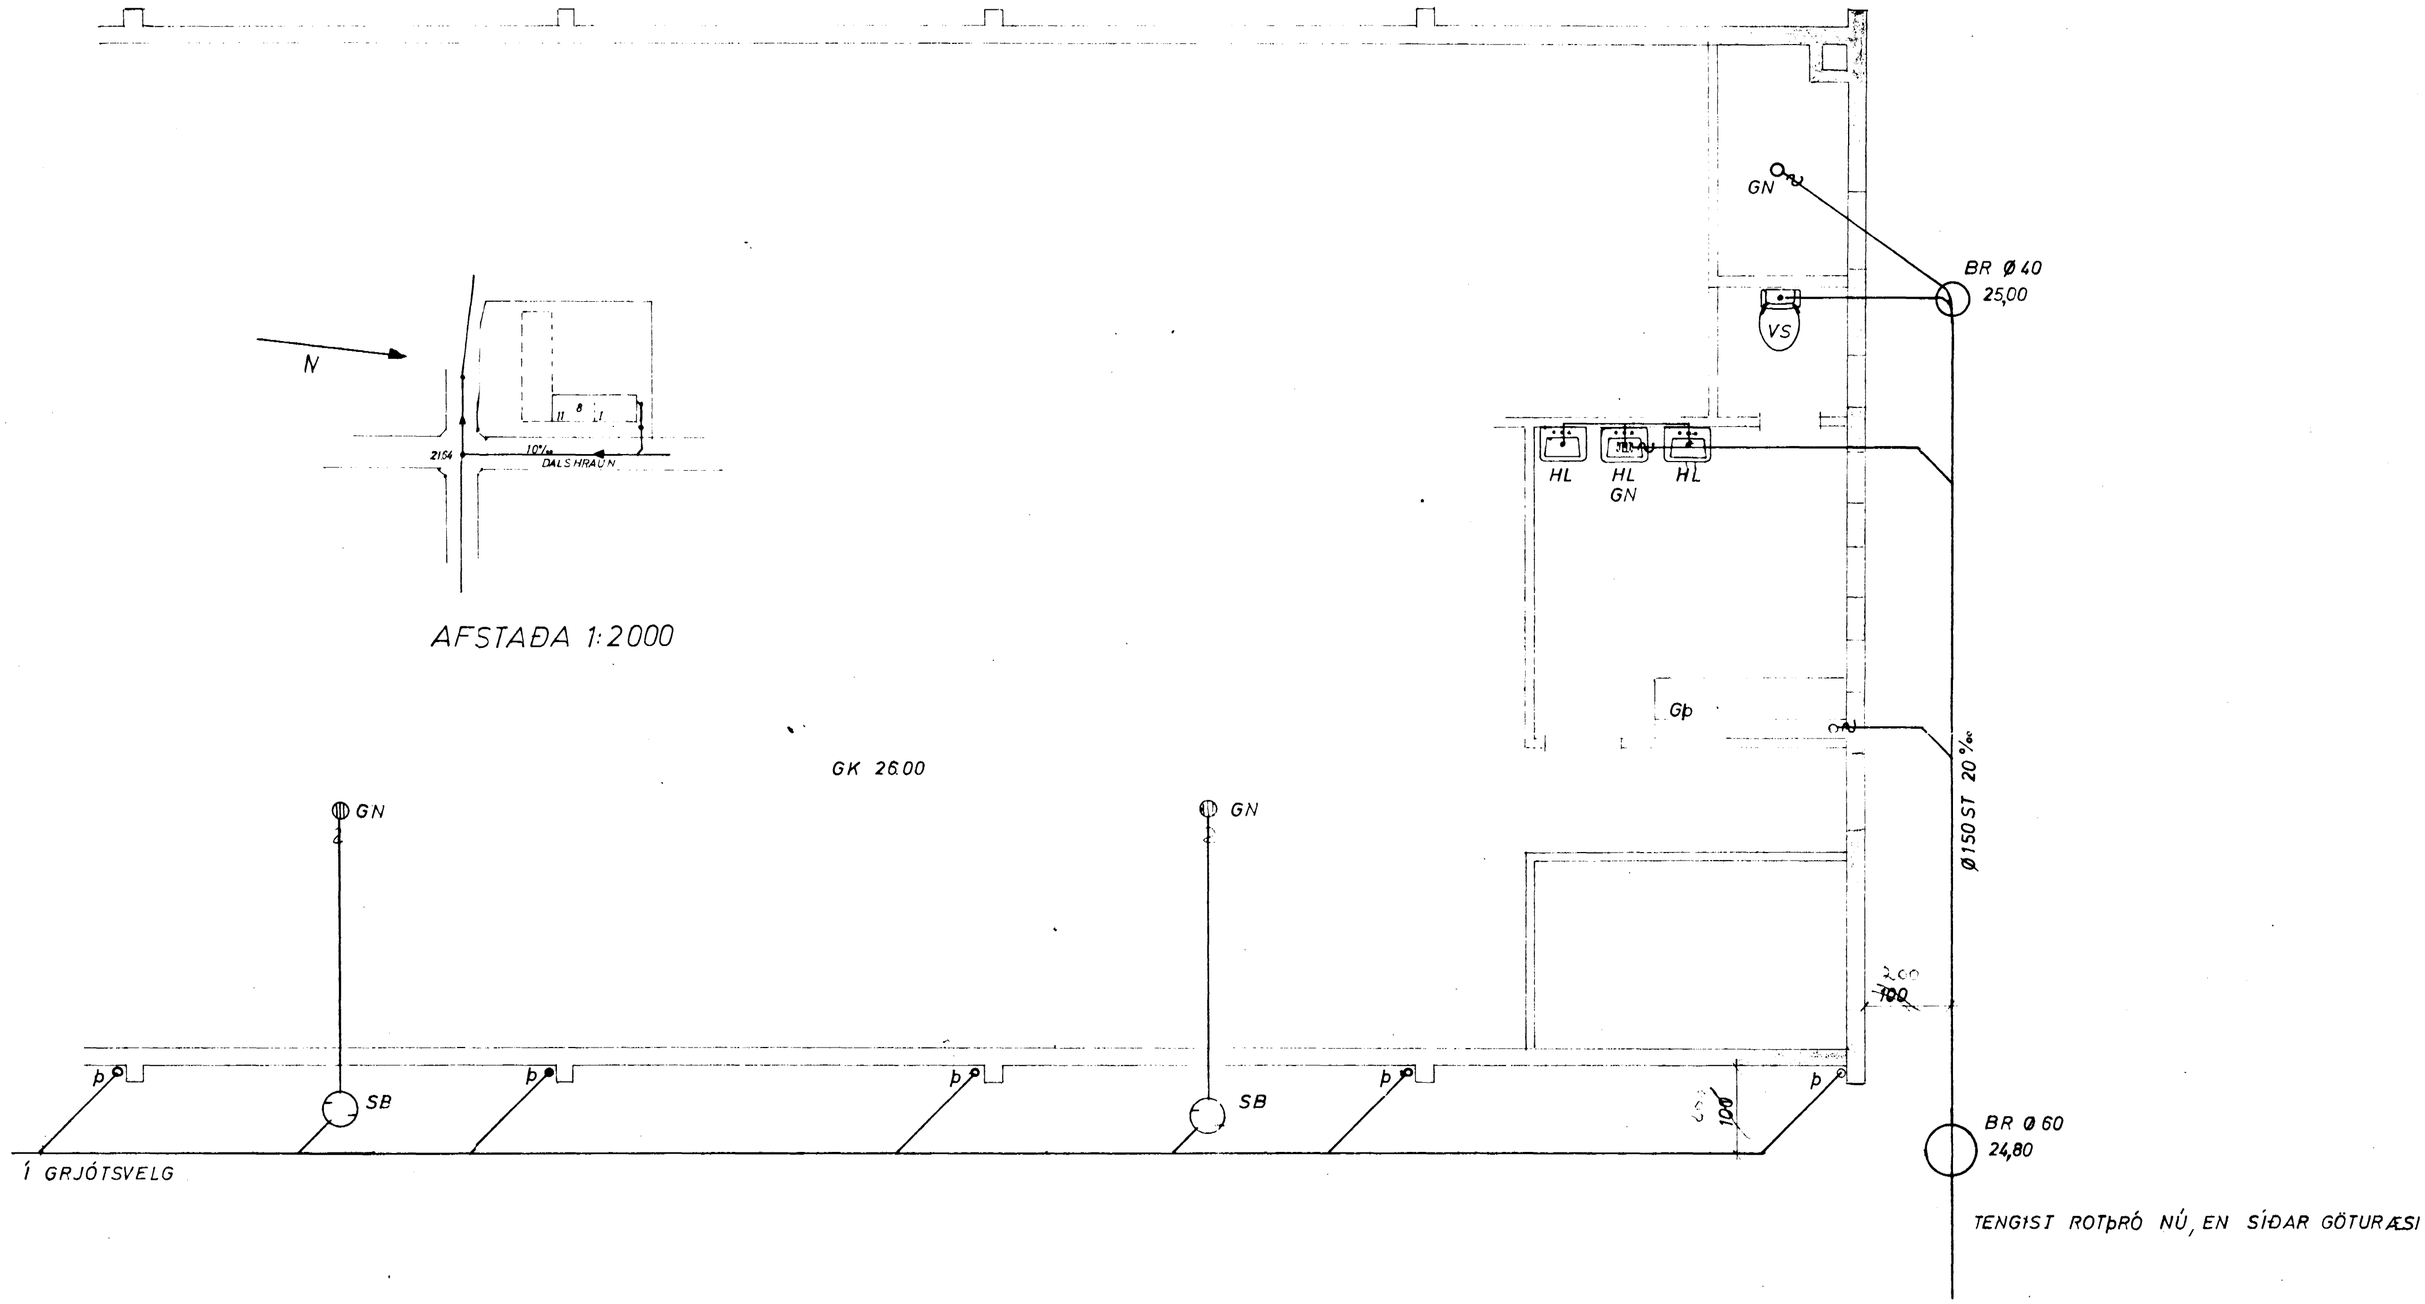

I ÁFANGI

GRUNNMYND 1:50

DALSHRAUN 8 HAFNARFIRÐI	M: 1:50 1:2000	VERK 7011	TEIKN NR 4
FRÁRENNSLISLÖGN	H: T:	Y: S:	DAGS. OKT '70
JÓHANN GUNNAR BERGþÓRSSON VERKFR. MVFÍ KÖLDUKINN 9 SÍMI 52895	BR.		