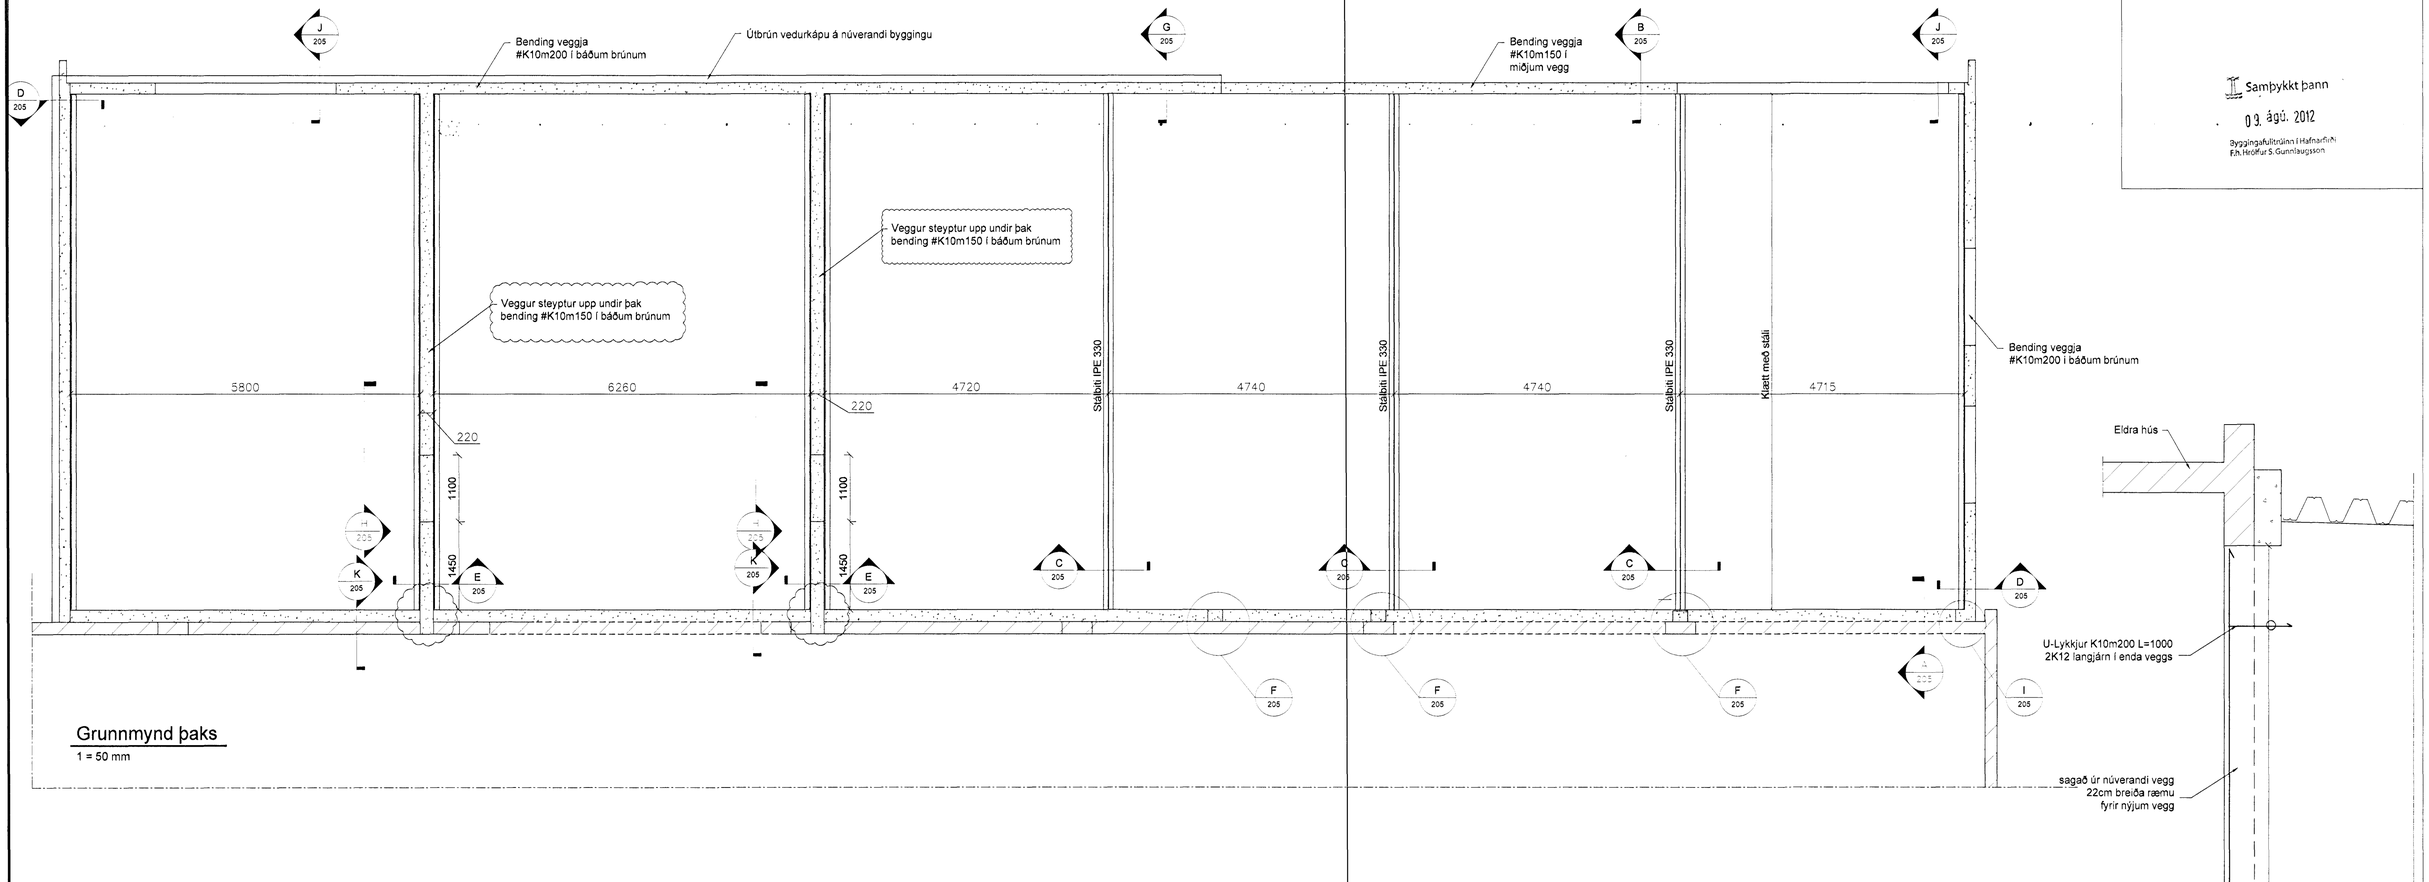

Samþykkt þann
09. ágú. 2012
Byggingafulltrúinn í Hafnarfirði
Frh. Hrólfur S. Gunnlaugsson

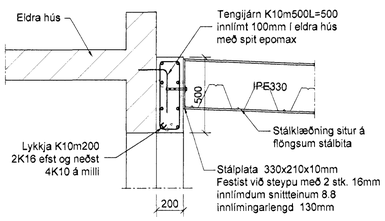

A 205 **Snið** 1 = 20 mm

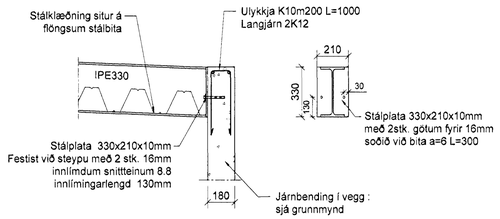

B 205 **Snið** 1 = 20 mm

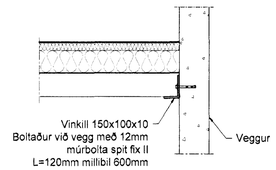

D 205 **Snið** 1 = 20 mm

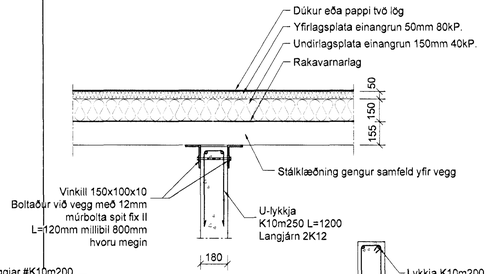

E 205 **Snið** 1 = 20 mm

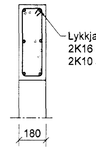

J 205 **Snið** 1 = 20 mm

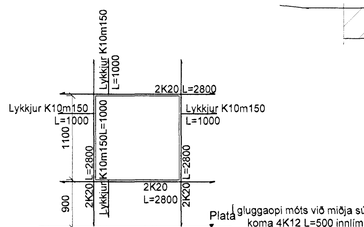

H 205 **Ásýnd á gat í vegg** 1 = 50 mm

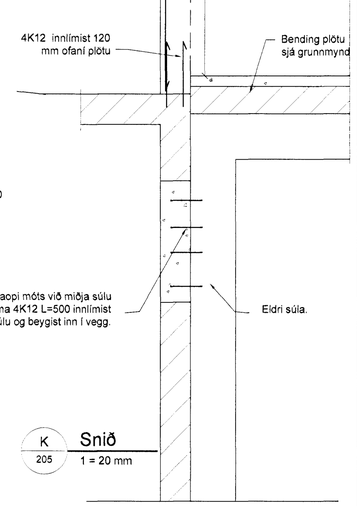

K 205 **Snið** 1 = 20 mm

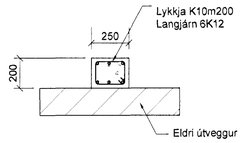

F 205 **Deili** 1 = 20 mm

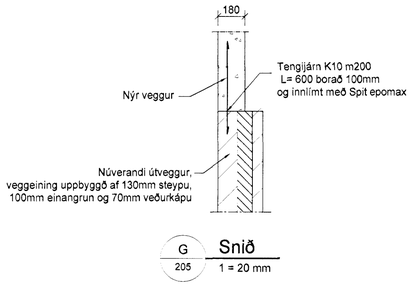

G 205 **Snið** 1 = 20 mm

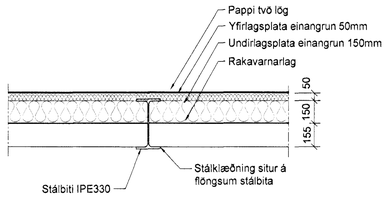

C 205 **Snið** 1 = 20 mm

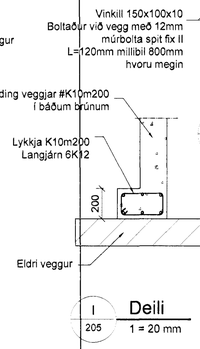

I 205 **Deili** 1 = 20 mm

Skýringar sjá teikningu nr.200

0 1 2 4m
Kvarði 1:50

0 400mm 800mm 1,60m
Kvarði 1:20

B	Leiðr, breytt snið H og nýtt snið K	SG	25.07.12
A	Verkteikning	SG	11.07.12
Stg.	Breytingar	Hönnuður	Dags

Verkteikning

Dalshraun 9B, Hafnarfirði

Strendingur ehf.
Verkfræðiþjónusta
Fjarðargata 13-15 – 220 Hafnarfjörður
sími 565 5642, fax 565 5641
strendingur@strendingur.is

Viðbygging – Burðarþol
þak – Grunnmynd og snið

Hönnuður: Sigurður Guðmundsson Kt. 191063-7599
Dags: 27.06.2012
Teiknað / Hannað af: JW/SG
Samræmingarhönnuður: 27.08.2012
Mælikvarði: 1:50, 1:20
Númer teikningar: 205
Blaðstærð: A1

V:\Dalshraun 9 viðbygging\þak og burður 3 hæðar.dwg