
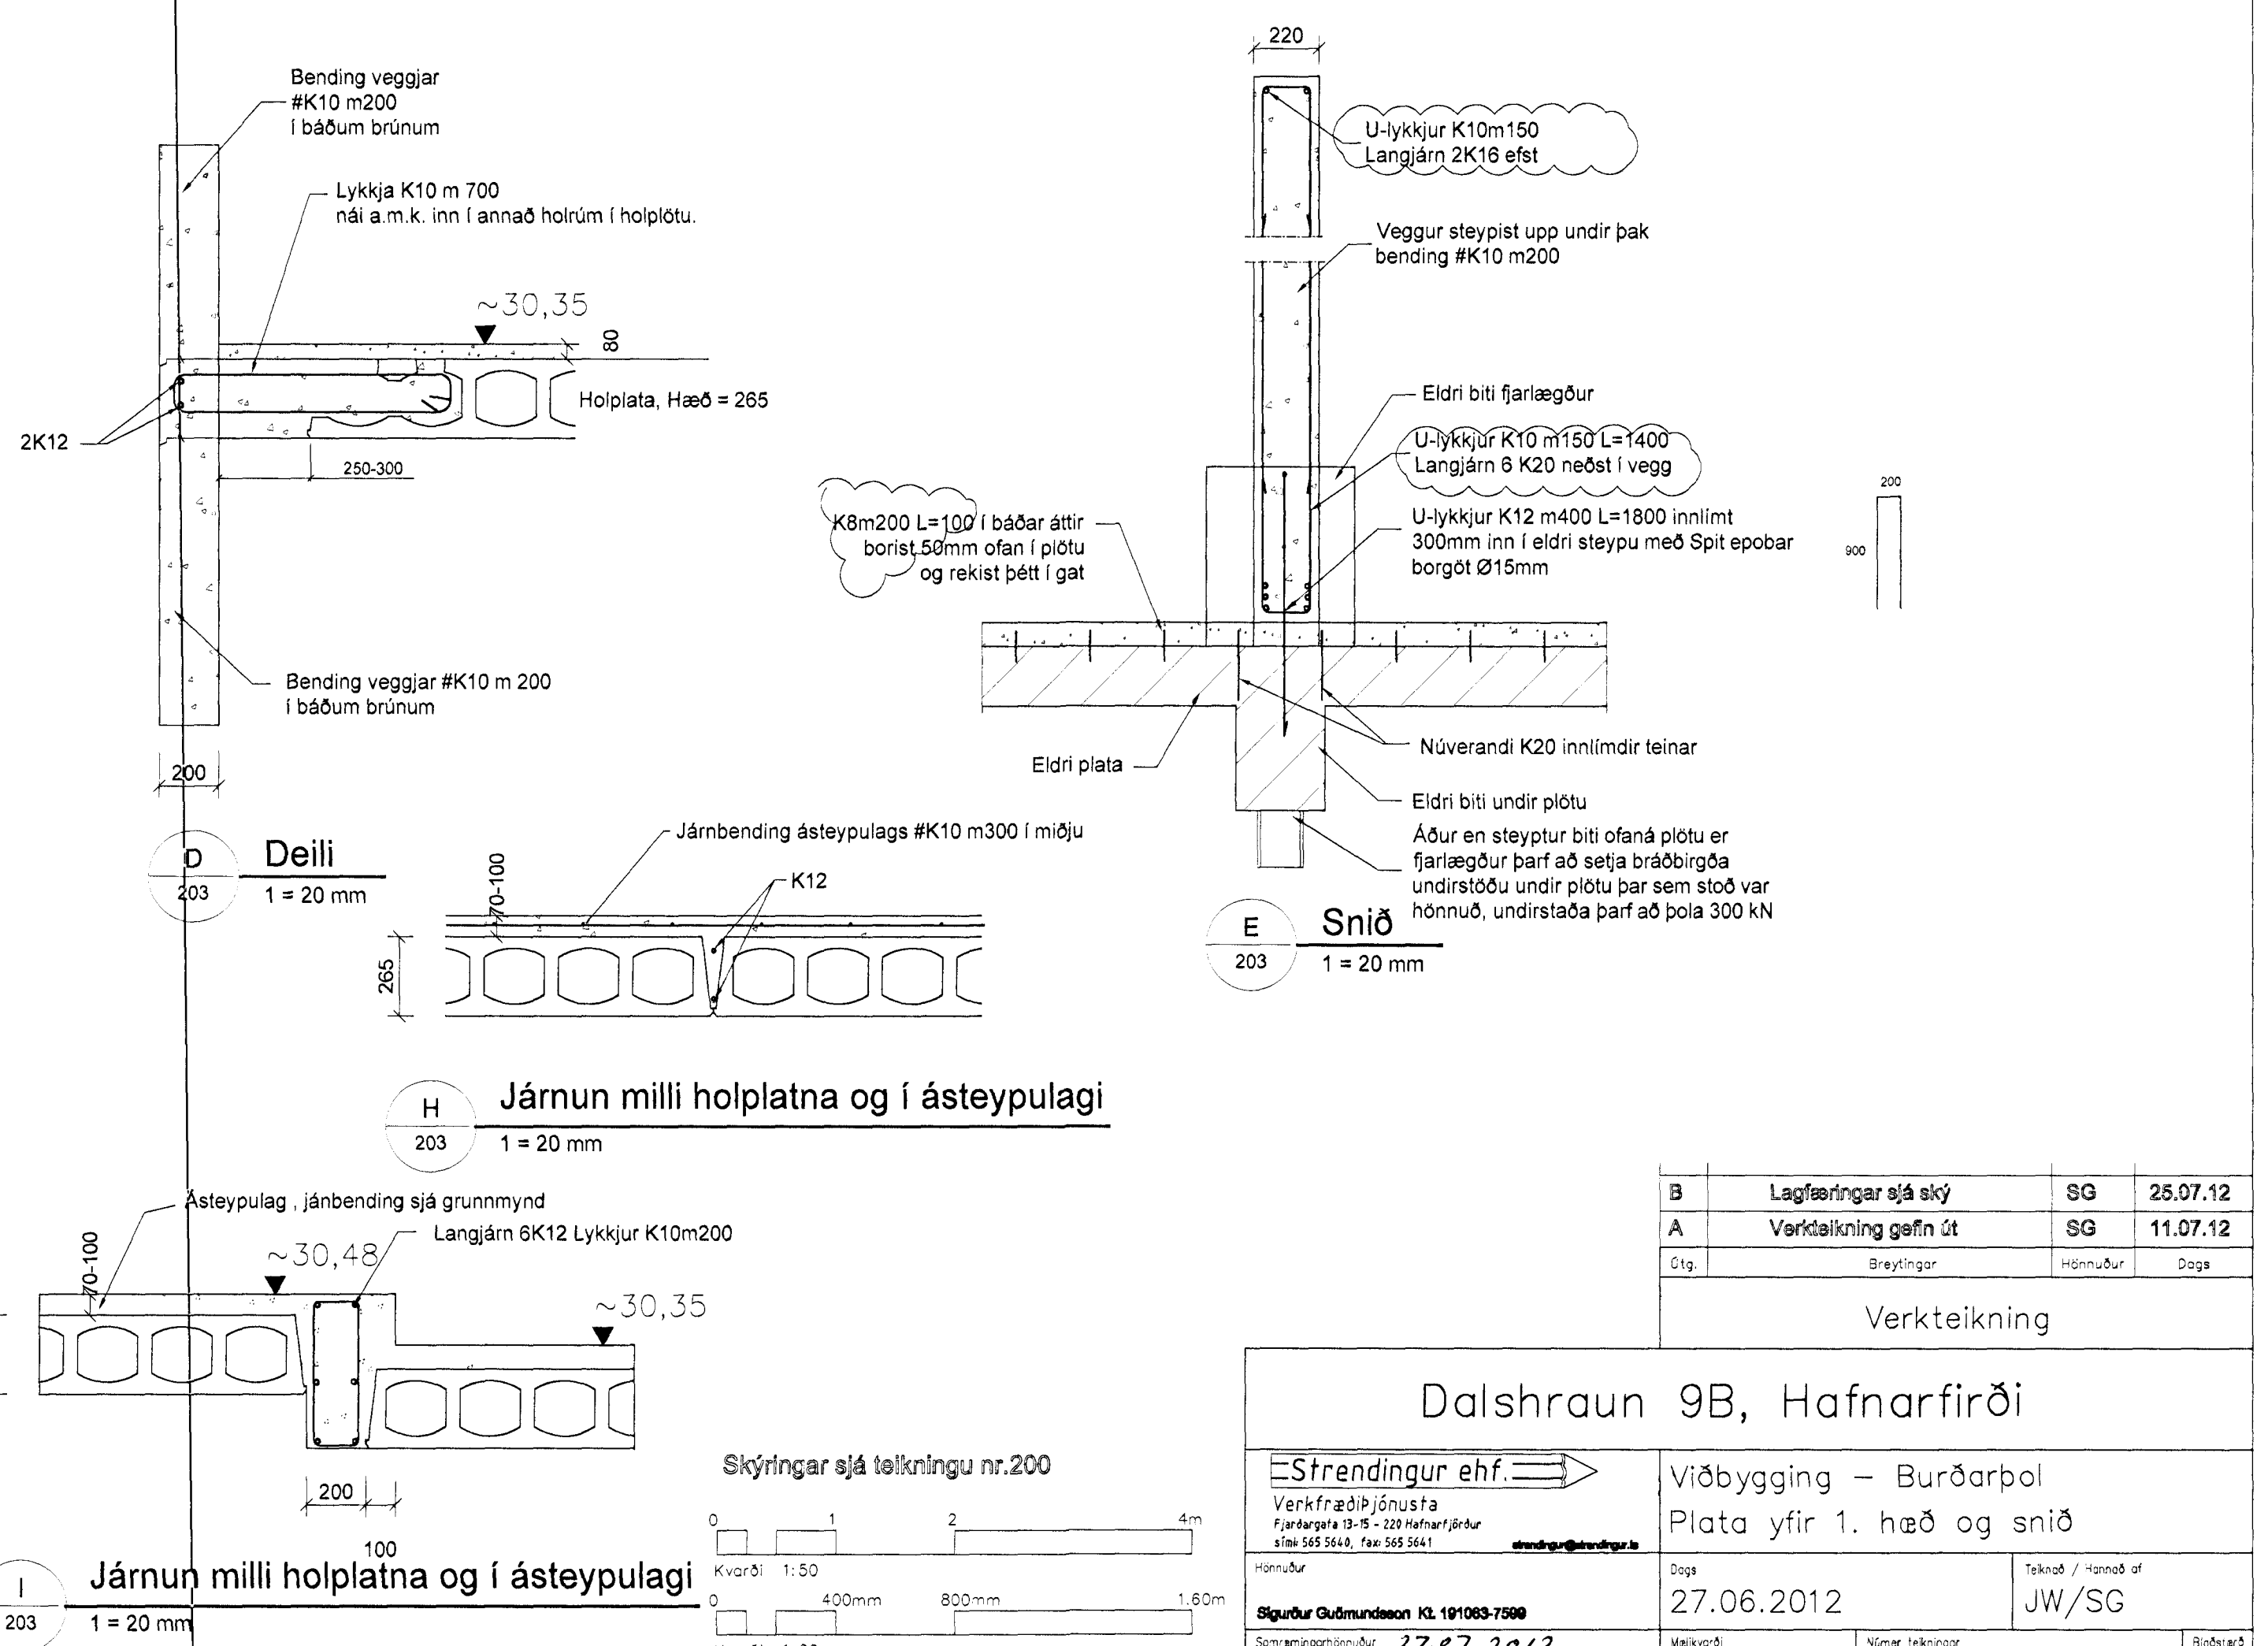


Grunnmynd plata yfir 1. hæð
1 = 50 mm

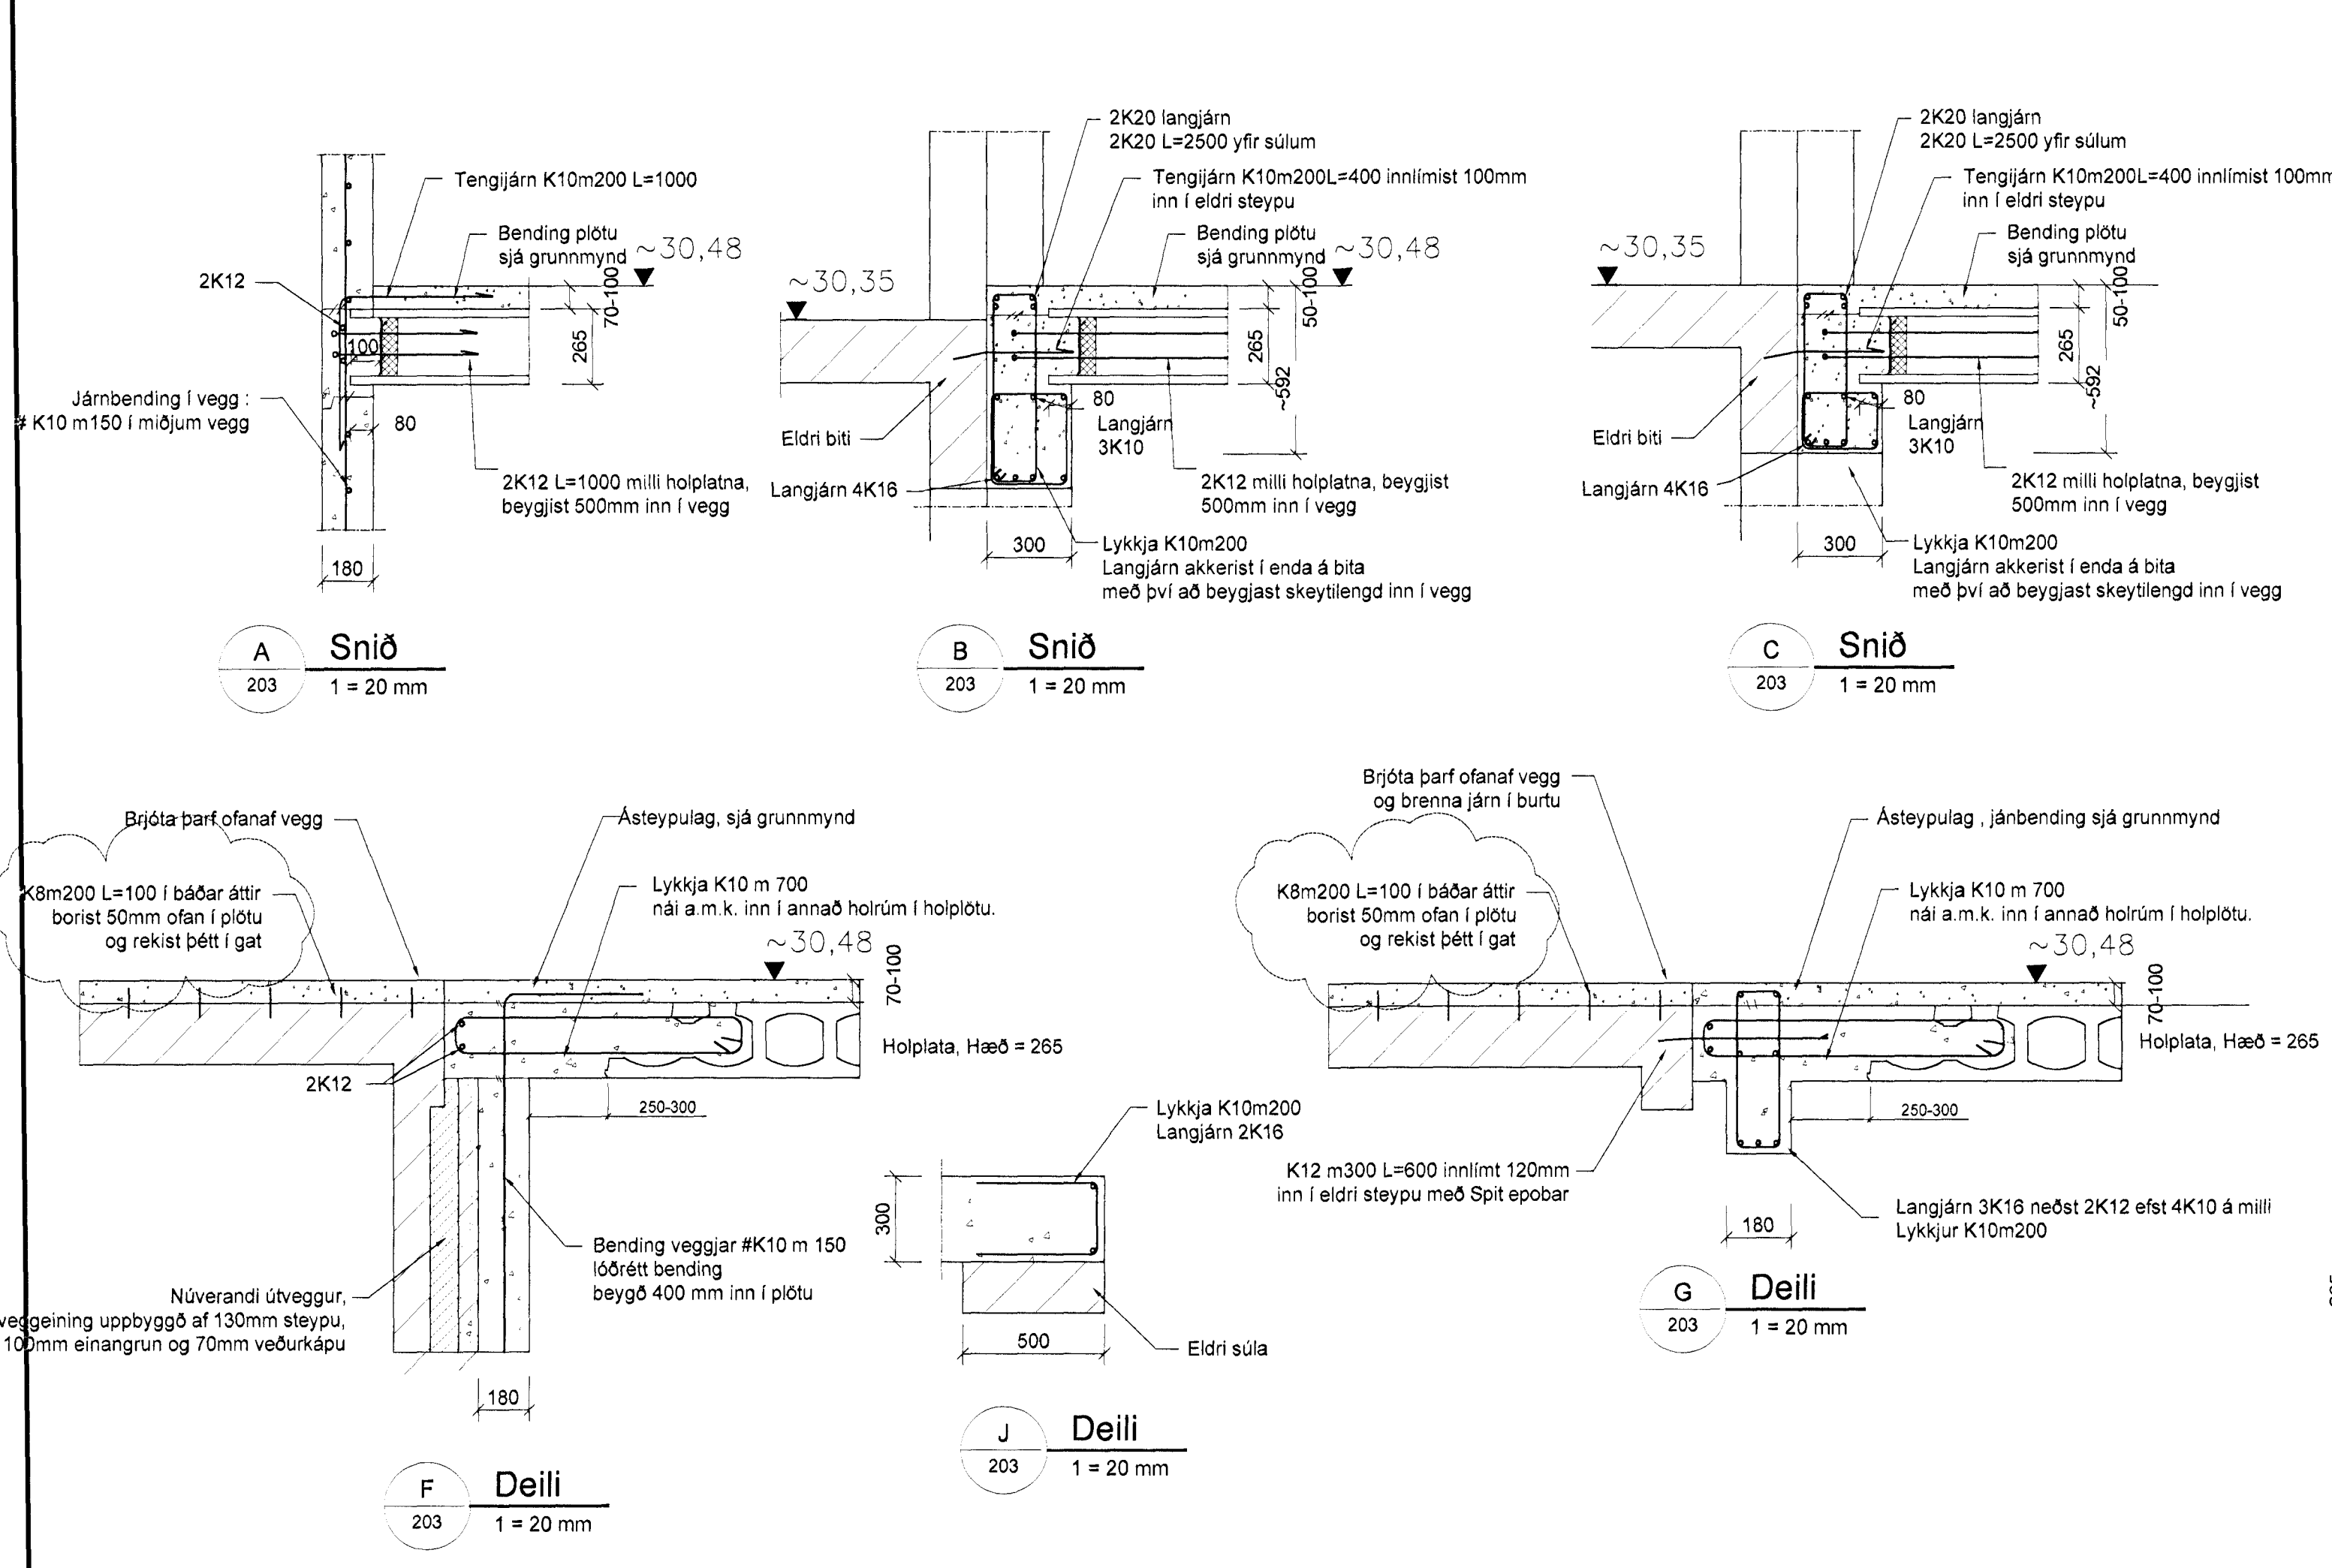


Verktæking

Dalshraun 9B, Hafnarfirði

Strendingur ehf.
Verkfæðingjónusta

Viðbygging – Burðarþol Plata yfir 1. hæð og snið	
Daga	Teknað / Gert af
27.06.2012	JW/SG
Markvörð	Númer tekið af
1:50, 1:20	203

