


SKÝRINGAR:


- VS VATNSSALERNI
- HL HANDLAUG
- S STEYPIBAD
- B BAÐ
- SV SKOLVASKUR
- ÞV ÞVOTTAVEL
- EV ELDHÚSVASKUR
- UB UPPÞVOTTAVEL
- GN GÖLFNIDURFALL
- Þ ÞAKNIDURFALL
- ST STEYPUÐÖR
- J STEYPUJARNSRÖR
- BR BRUNNUR

FRÆRENNSLI:

EFNI OG FRAGANGUR LAGNA
SKAL VERA SAMKVÆMT
BYGGINGASAMÞYKKT HAFNARFJARDAR
OG REGLUGERÐ UM HOLRÆSI
Í REYKJAVÍK.

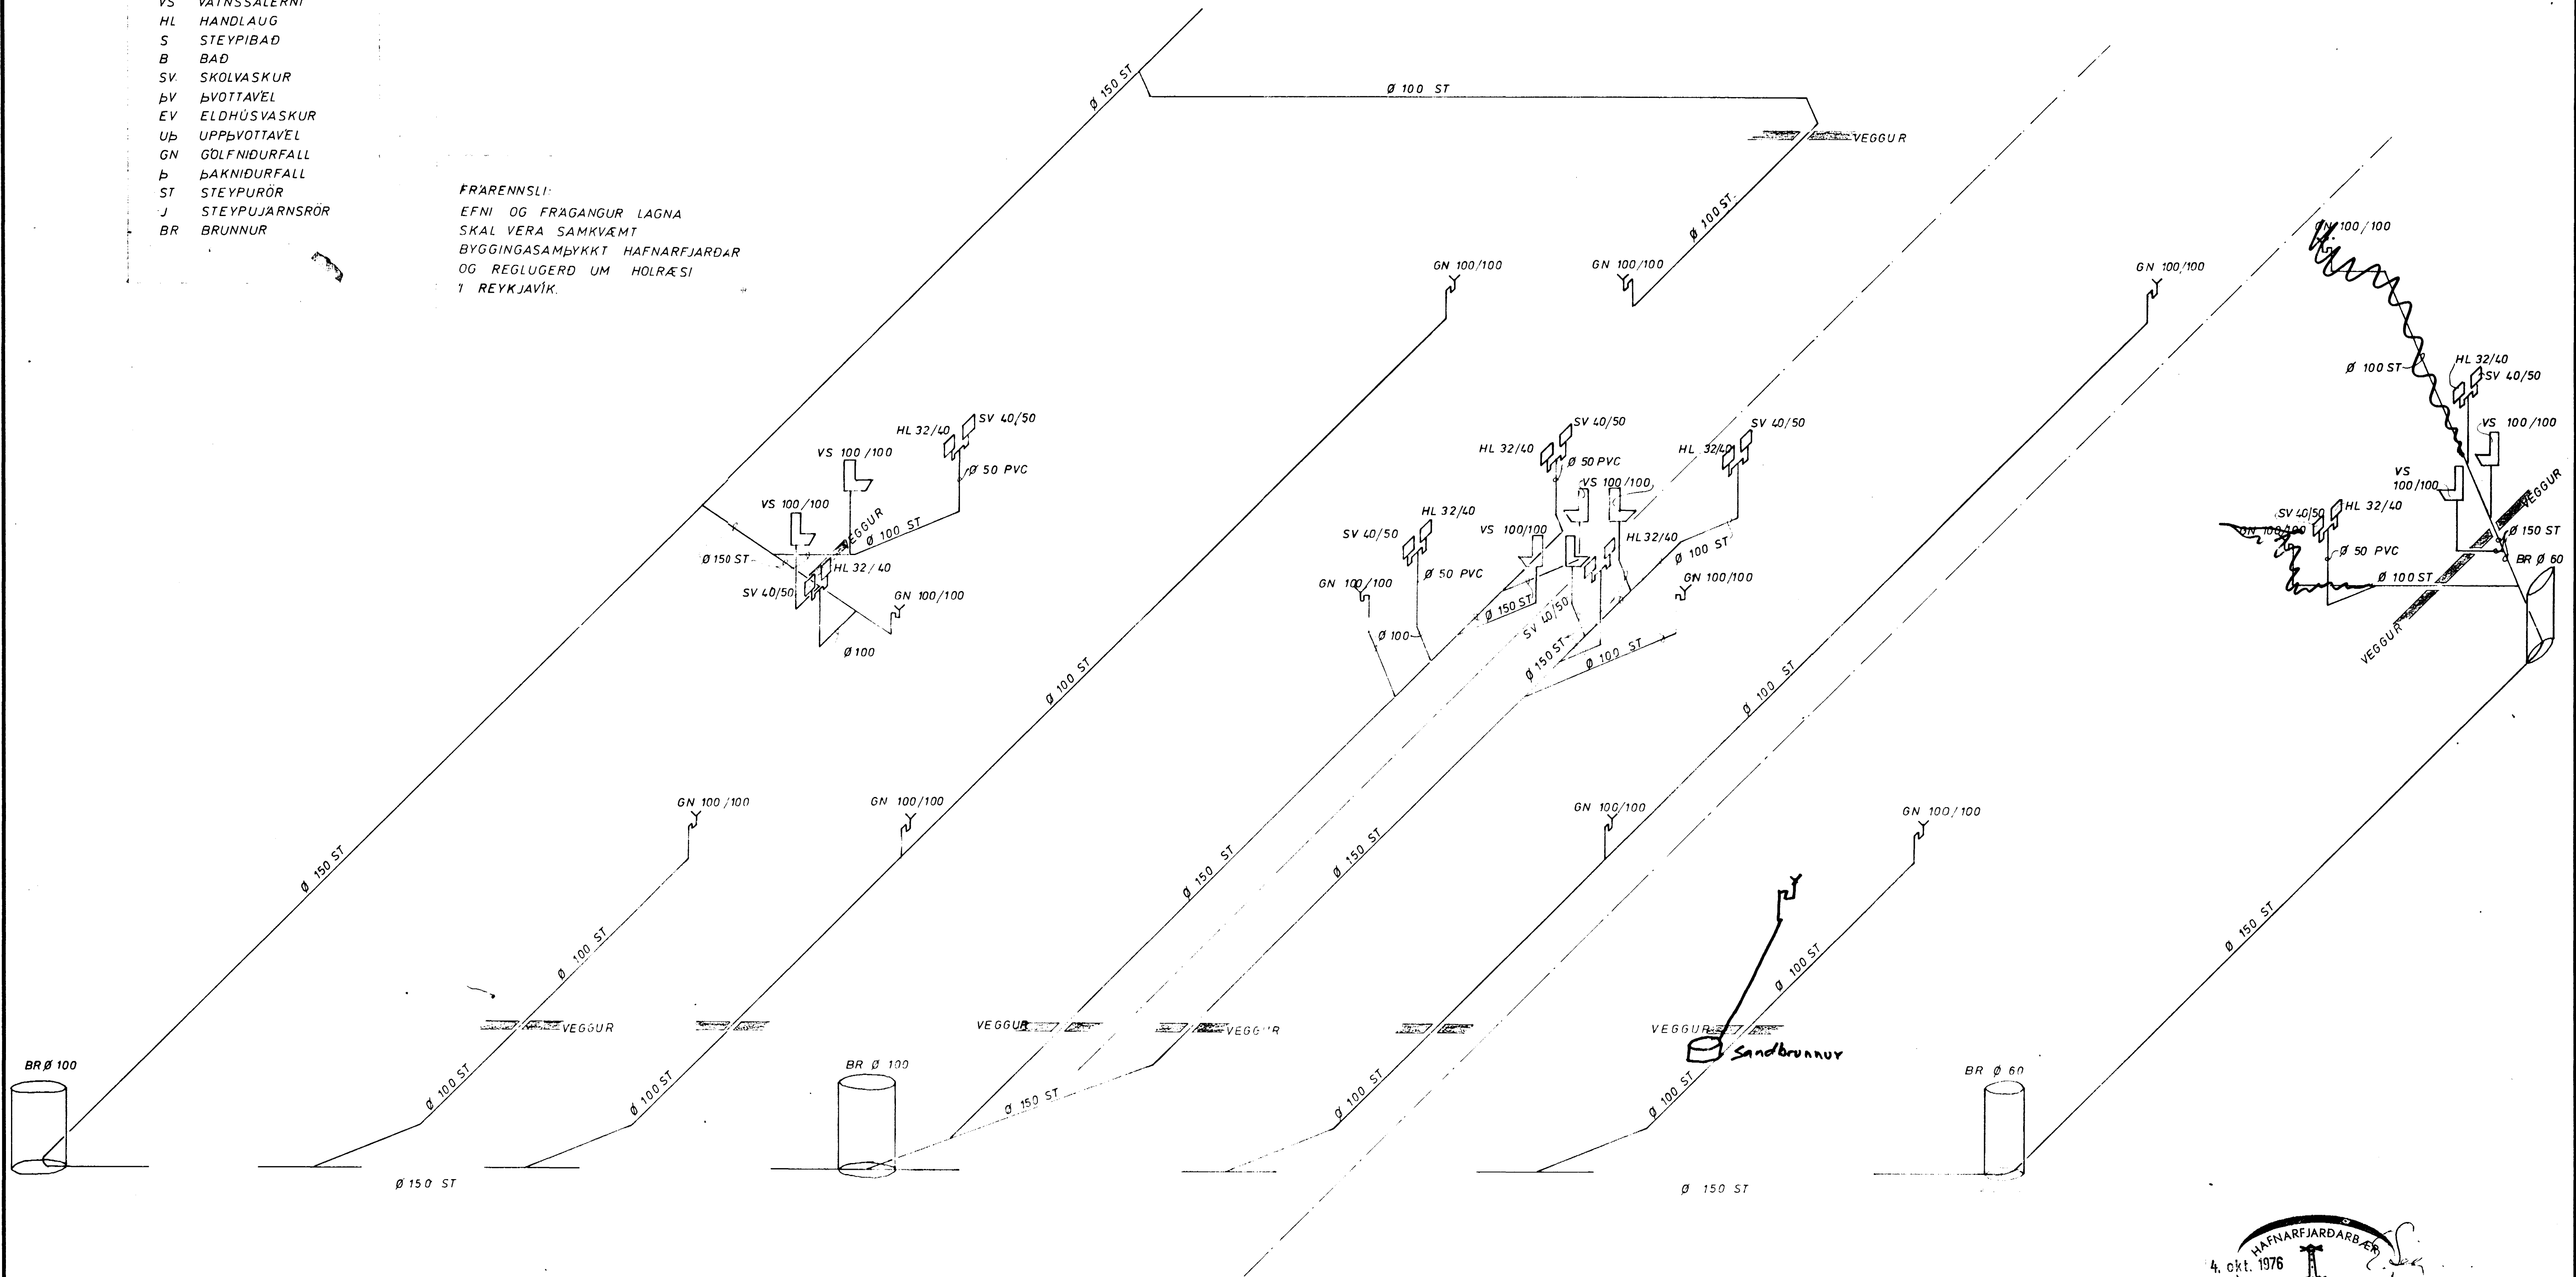

KERFI ~1:50

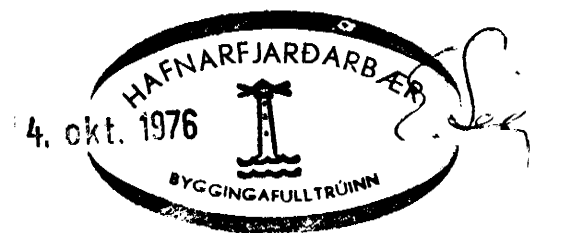

DALSHRAUN 9 A	MÆLIKVARDI ~1:50	VERK 7404	TEIKN NR 2.2
FRÆRENNSLISLÖGN-KERFI	Hanna Teiknað IEL	Yfirfarið Samb. 1976	DAGS MARS '75
JÓHANN GUNNAR BERGPÓRSSON VERKER MVFI STRANDGÖTU 11 - HAFNARFJARDAR - SÍMI 53315	BREYTT		