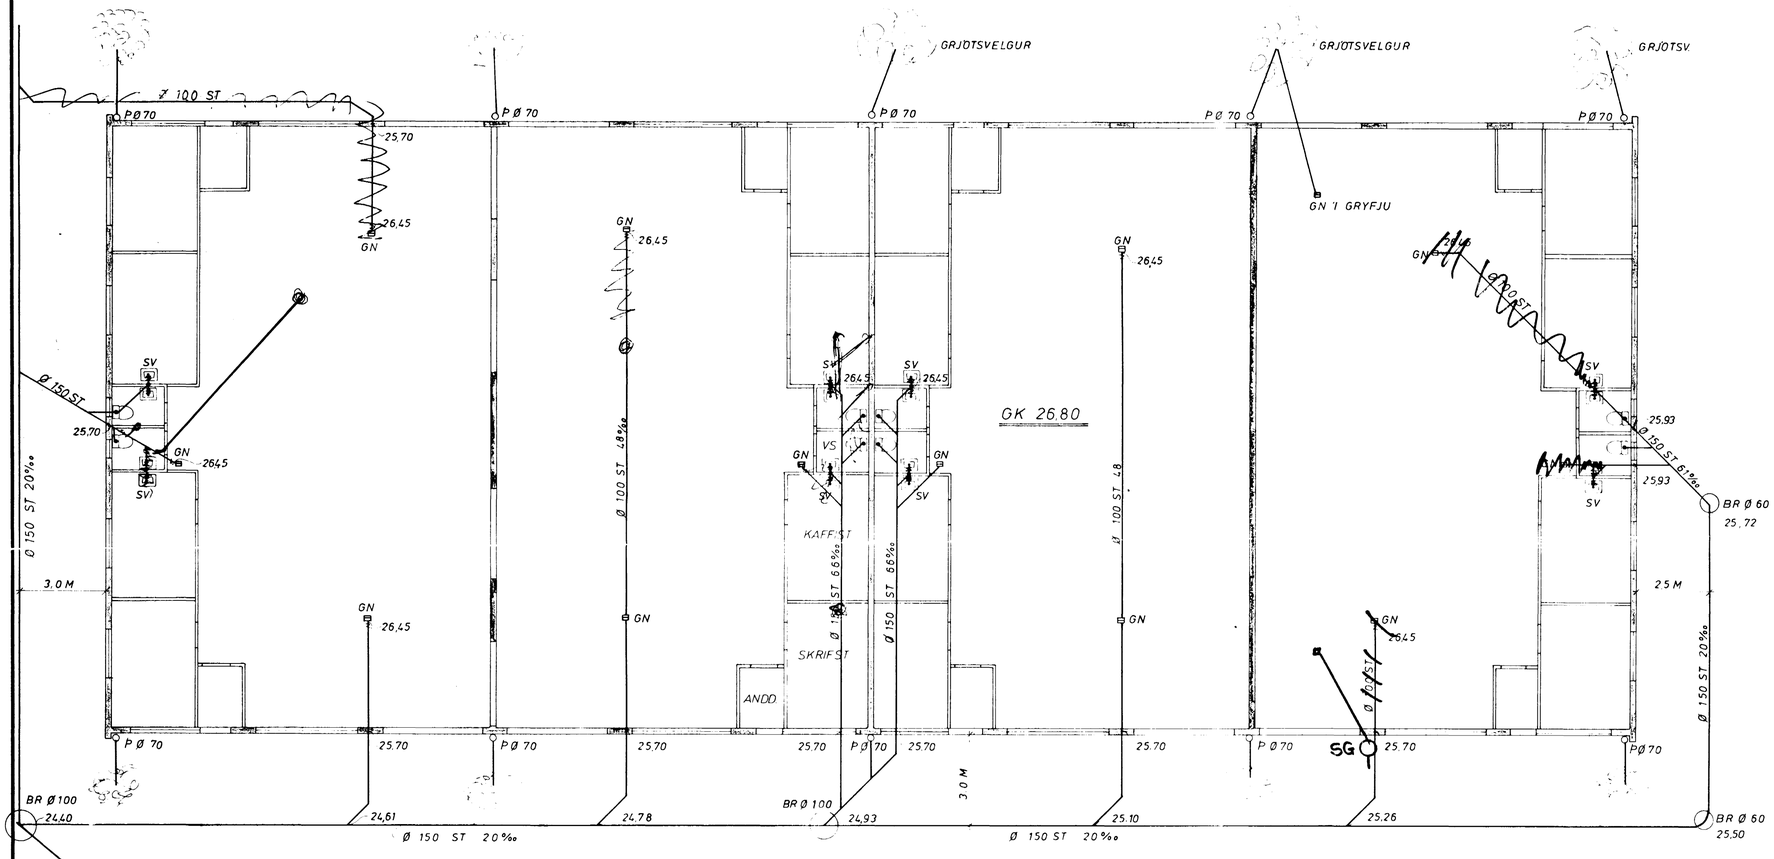

GRUNNMYND 1:100

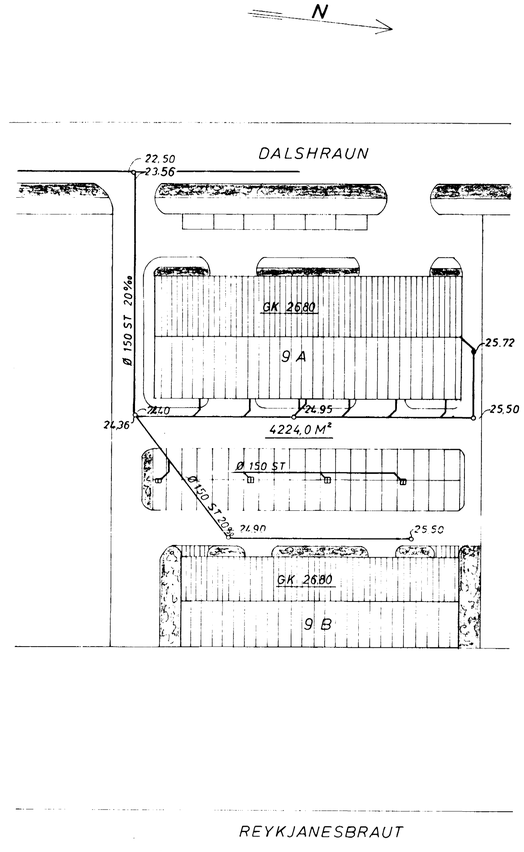

AFSTAÐA 1:500

HAFNARFJARÐARBÆR
4. okt. 1976
BYGGINGAFULLTRÚINN

DALSHRAUN 9 A	MÆLIKVARÐI 1:100 1:500	VERK 7404	TEIKN NR 2.1
FRÁRENNSLISLÖGN, GRUNNMYND AFSTAÐA	Hannað [illegible] Teiknað JEL	Yfirfarið Samþ PGB	DAGS DES '74
JÓHANN GUNNAR BERGÞÓRSSON VERKFR MVFÍ STRANDGÖTU 11 HAFNARFIRÐI SÍMI 52715	BREYTT		