



GRUNNMYND 1:100

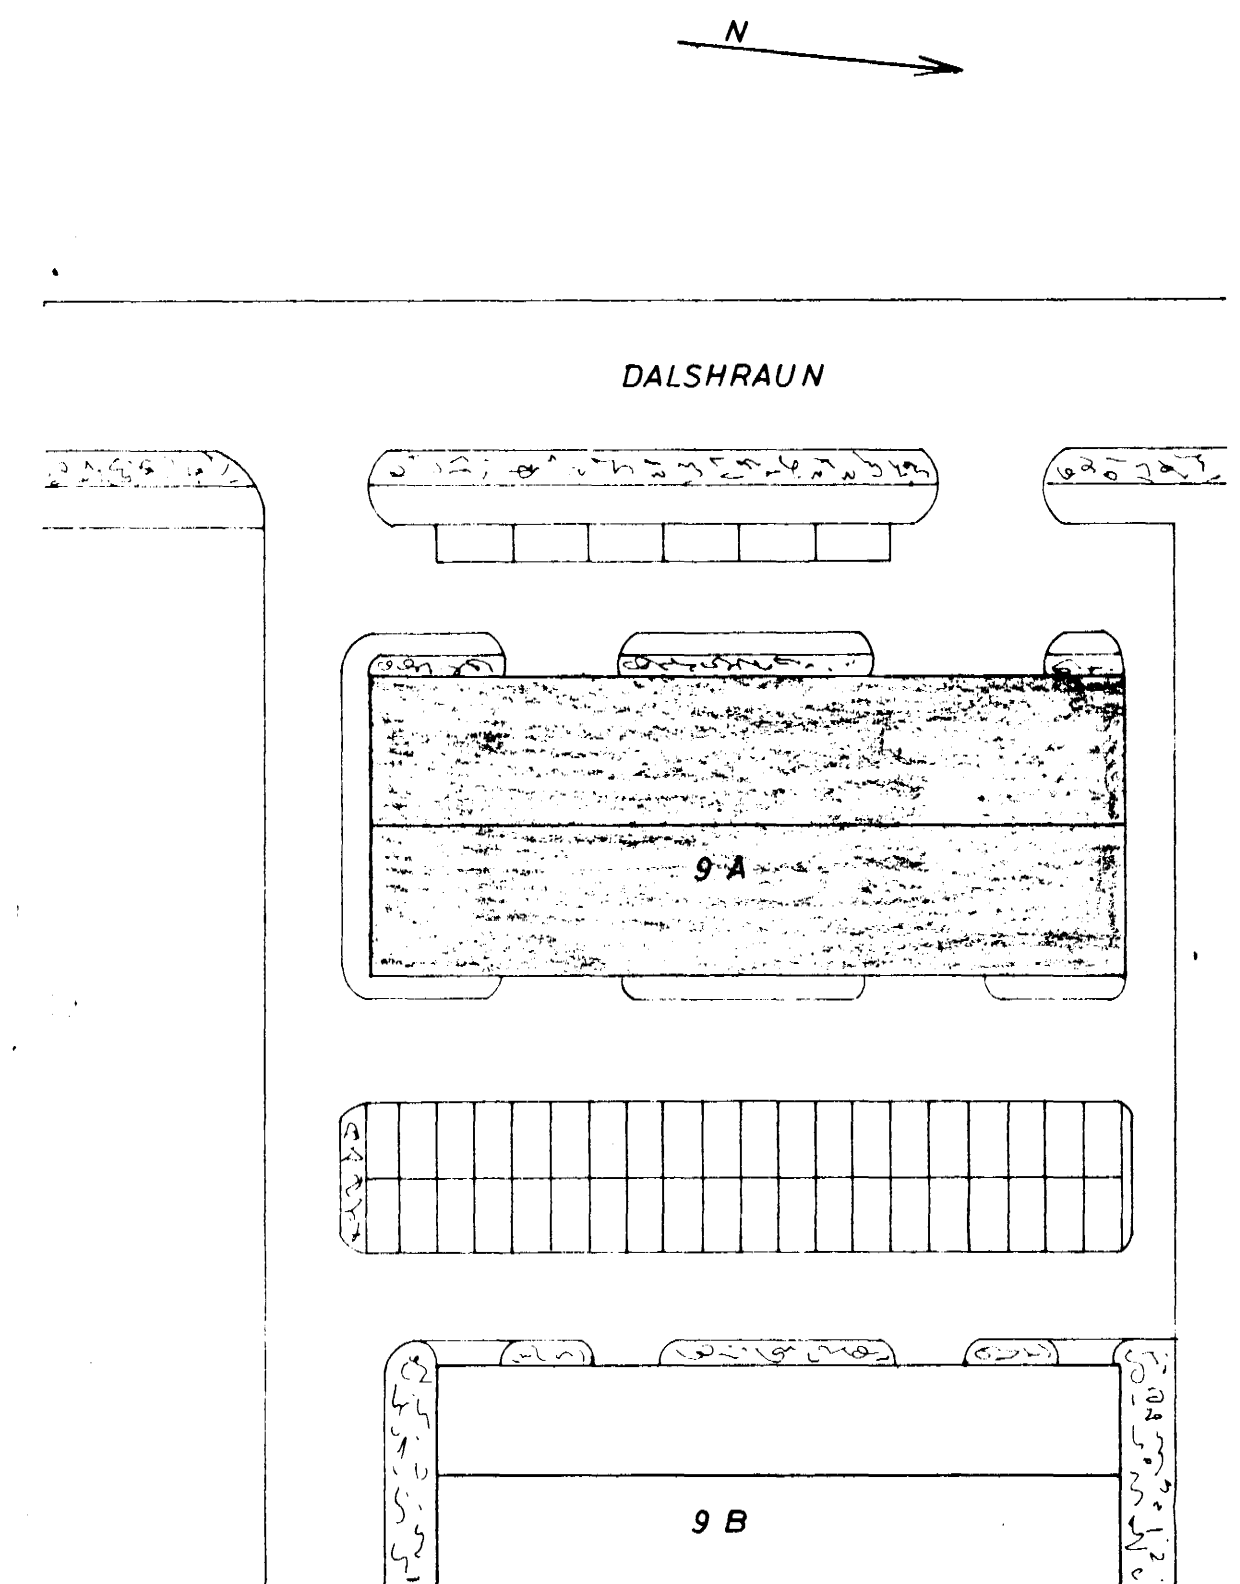

REYKJANESBRAUT
AFSTAÐA 1:500

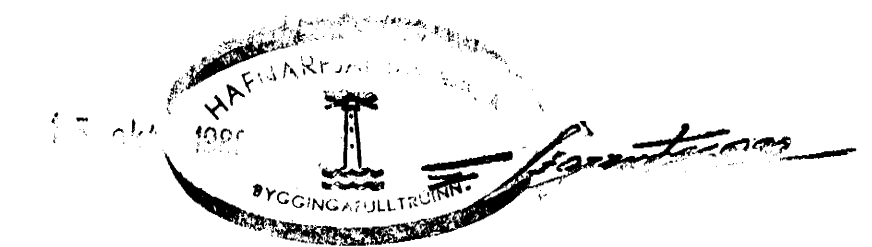

ATH
TEIKNAD UPP EFTIR LÖGN
A STADNUM

DALSHRAUN 9 A	MÆLIKVARDI 1:100 1:500	VERK 7404	TEIKN NR 3.1
HITALÖGN - GRUNNMYND	Hannað <i>H</i> Teiknað <i>I.E.L.</i>	Yfirfarið <i>B</i> Samb. <i>yfb</i>	DAGS JÚNÍ '77
JÓHANN GUNNAR BERGÞÓRSSON VERKFR MVFI STRANDGÖTU 11 - HAFNARFIRÐI - SÍMI 53315	BREYTT <i>Lee</i>		