


Samþykkt þann
28. nóv. 2012
Bygginguvaldsemi Hafnarfjarðar
Eiðhofur S. Guðnason

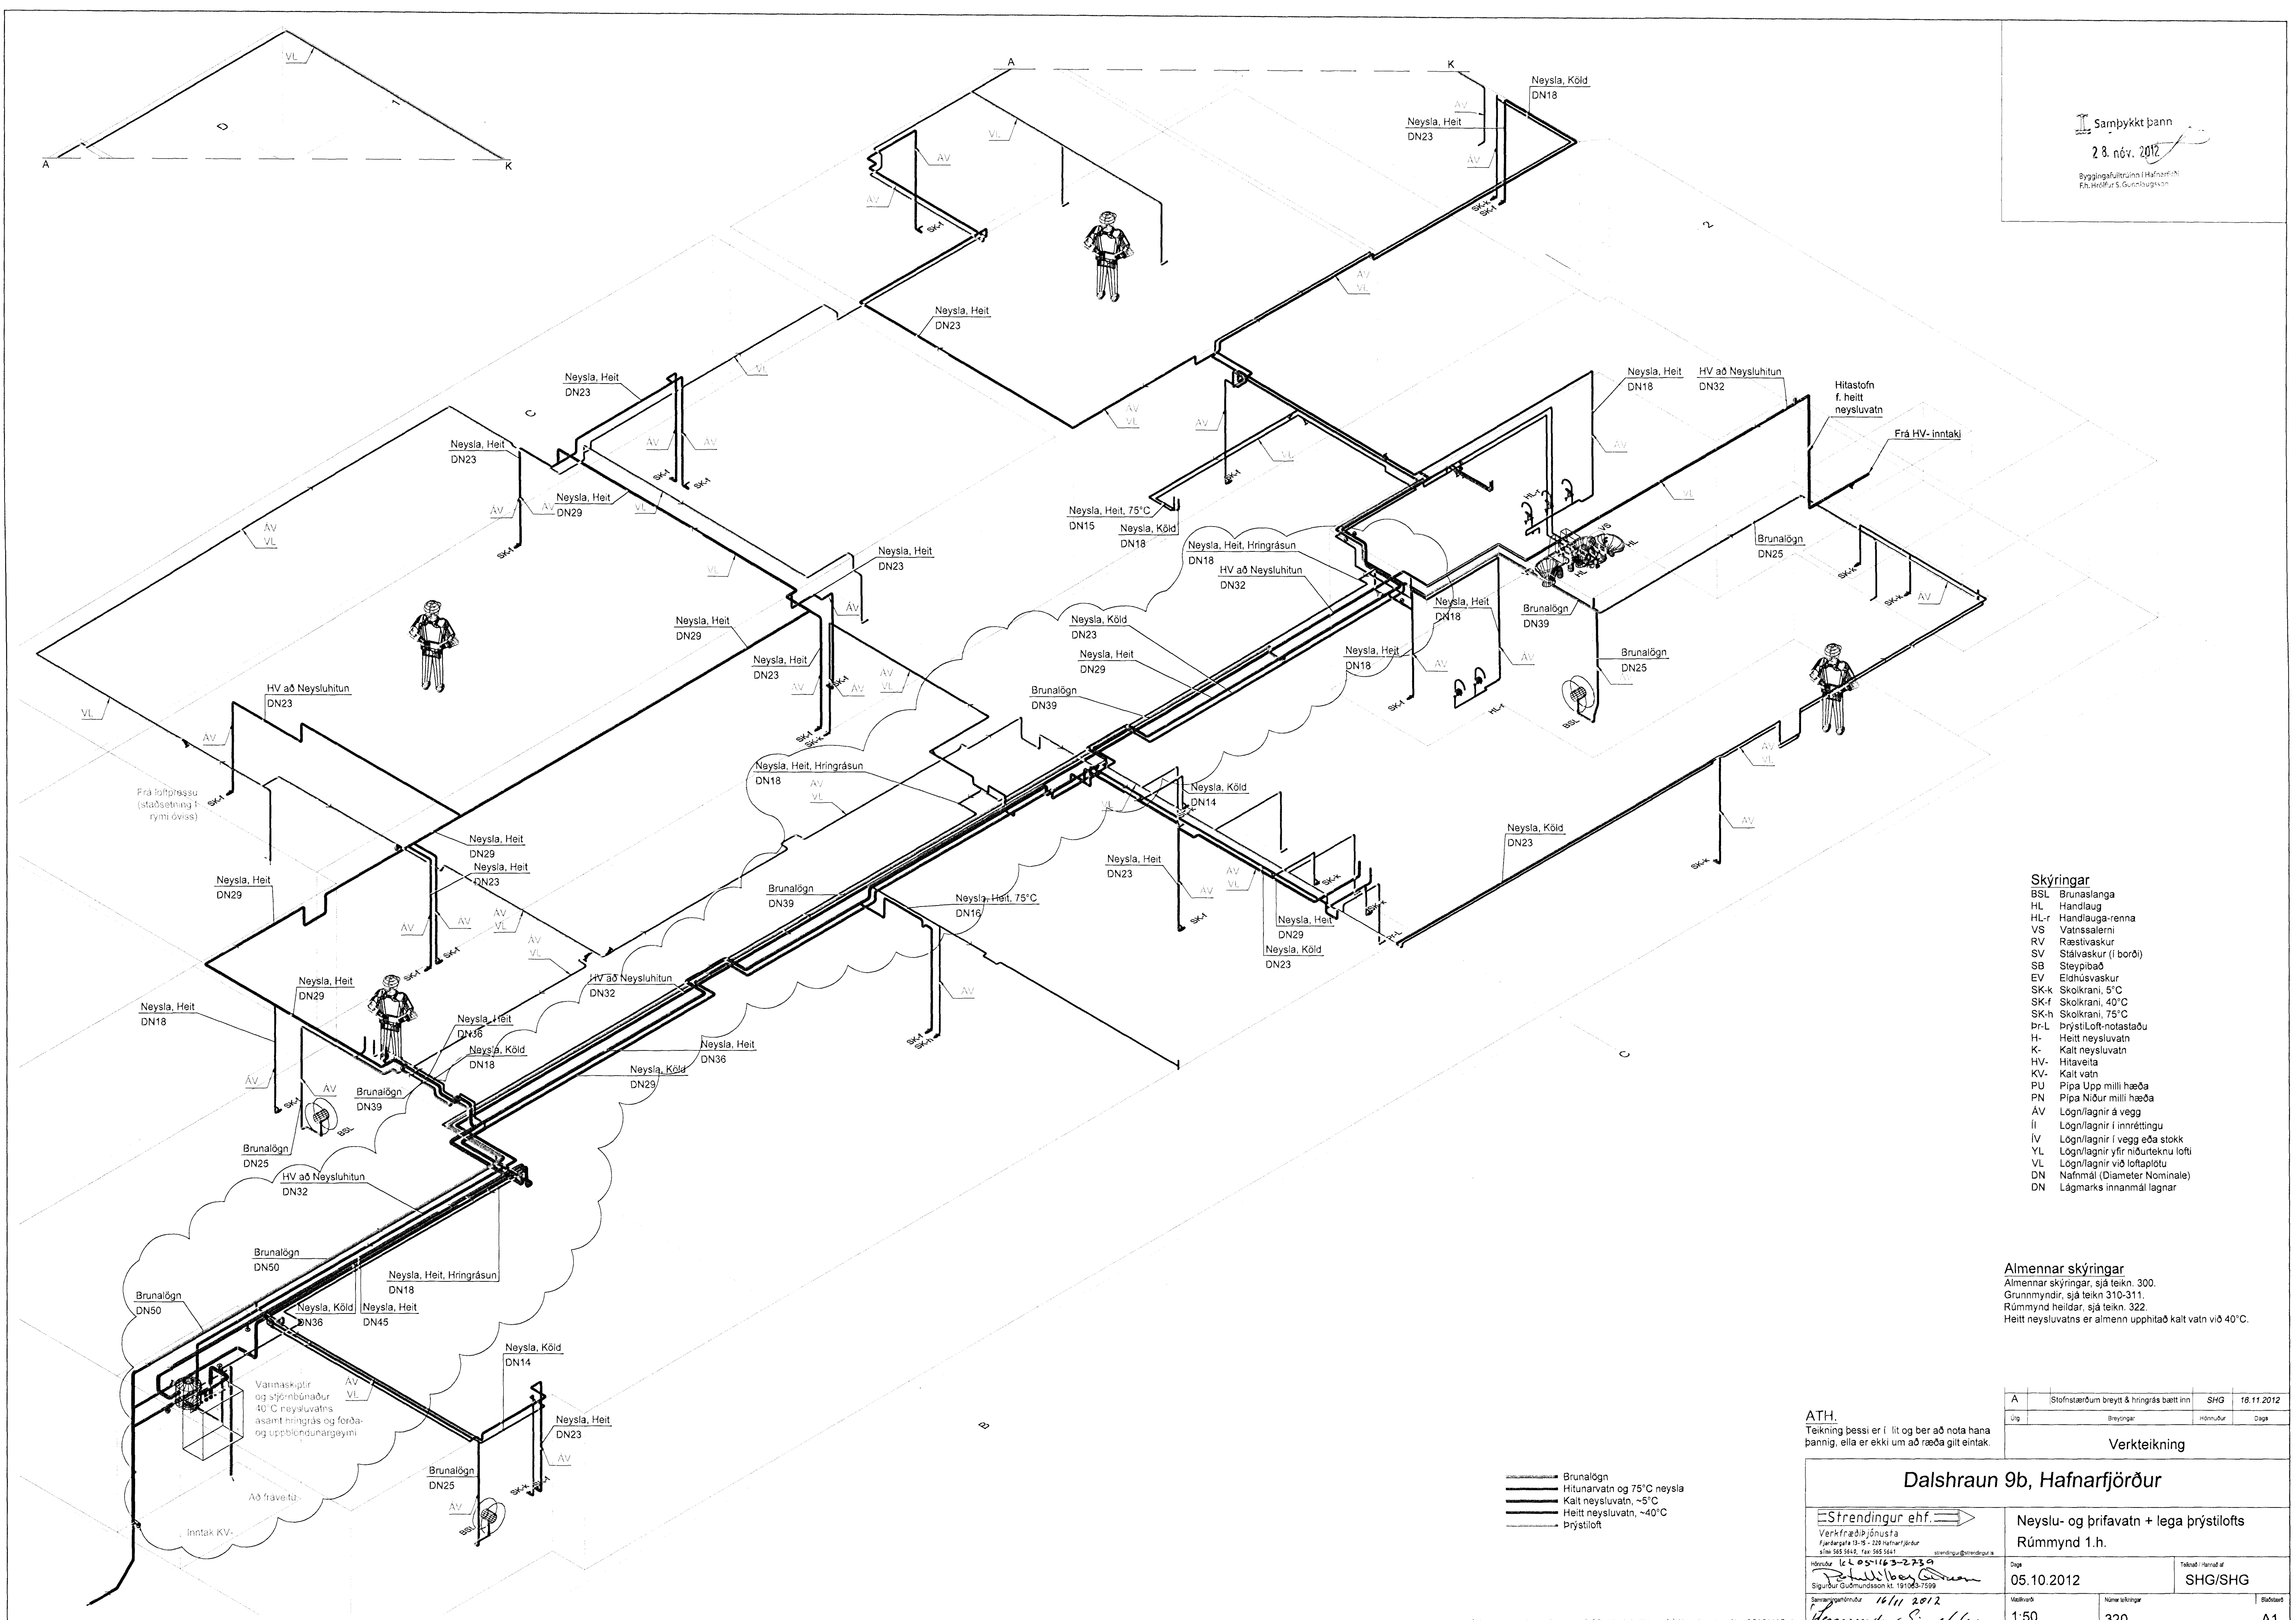

- Skýringar**
- BSL Brunaslanga
 - HL Handlaug
 - HL-r Handlauga-renna
 - VS Vatnssalerni
 - RV Rættisvaskur
 - SV Stálvaskur (í borði)
 - SB Steypibað
 - EV Eldhúsvaskur
 - SK-k Skokkrani, 5°C
 - SK-f Skokkrani, 40°C
 - SK-h Skokkrani, 75°C
 - br-L ÞrýstLoft-notastaða
 - H- Heitt neysluvatn
 - K- Kalt neysluvatn
 - HV- Hitaveita
 - KV- Kalt vatn
 - PU Pipa Upp milli hæða
 - PN Pipa Niður milli hæða
 - AV Lögn/lagnir á vegg
 - li Lögn/lagnir í innréttingu
 - iv Lögn/lagnir í vegg eða stökk
 - yl Lögn/lagnir yfir niðurtæknun lofti
 - DN Lögn/lagnir við loftplötu
 - DN Nafnmál (Diameter Nomnale)
 - DN Lágmarks innammál lagnar

Almennar skýringar
Almennar skýringar, sjá teikn. 300.
Grunnmyndir, sjá teikn 310-311.
Rúmmynd heildar, sjá teikn. 322.
Heitt neysluvatn er almenn upphitað kalt vatn við 40°C.

- Brunalögn
- Hitunarvatn og 75°C neysla
- Kalt neysluvatn, ~5°C
- Heitt neysluvatn, ~40°C
- Þrýstloft

A	Stofnstaðirum breytt & hringrás bætt inn	SHG	18.11.2012
Útg.	Breytingar	Höfundur	Daga
Verkeikning			
Dalshraun 9b, Hafnarfjörður			
Strendingur ehf. Verkeiðgjafi Fjarbergata 19-15 - 220 Hafnarfjörður Sími 565 5648, Fax 565 5641 strendingur@strendingur.is		Neyslu- og þrífavtán + lega þrýstlofts Rúmmynd 1.h.	
Höfundur: Leifur S. Guðnason	Daga: 05.10.2012	Talað / Hmál af: SHG/SHG	
Samþykkt þann: 16.11.2012	Skala: 1:50	Númer teikningar: 320	Bláaflak: A1
