


- Skýringar**
- Nýjar lagnir í eða á veggjum
 - - - Nýjar lagnir undir loftplötu
 - Nýjar lagnir í sökkli
 - - - Núverandi lagnir í sökkli
 - Núverandi lagnir undir loftplötu

Lagnir frá salernum, handlaugum og vöskum eru tengdar fram hjá fituskilju

GN ■ Niðurföll mæld inn 22.08.2012
 Ekki sést í niðurföll eru undir völlum, pakksæðum og ýmsu drasli.
 Sennilega eru niðurfallsþóttar í gólf skv. upphaflegri teikningu af lögnum í sökkli frá ca. 1977.

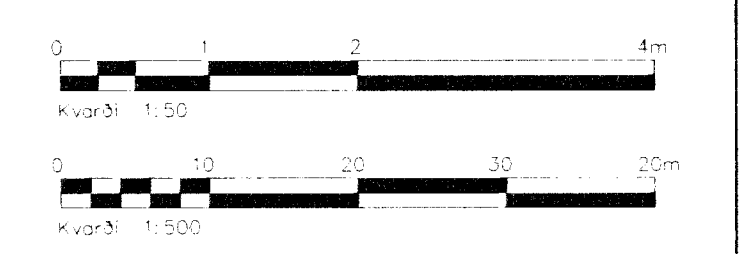

B	Tengingar frá efri hæðum	SHG	05.10.12
A	Niðurfallsrenna í stað NF	AS	25.07.12
Ög	Byggingar	Wörubur	Daga

verkeigning

Dalshraun 9B, Hafnarfirði

Strendingur ehf. Verkfræðipjónusta Fjarbergata 13-15 - 220 Hafnarfirður Sími 565 2614, Fax 565 2611	Viðbygging – Frárennsli	Daga 25.07.2012 Númer verkeignar 302	Númer teikningar JW/AS
	Samþykkt 25.07.2012 1:50, 1:500		