


Sambýkt bann
 1 6 OCT 2012
 Byggingafrúðinn í Hafnarfirði
 F.h. Sigurður Steinar Jónsson

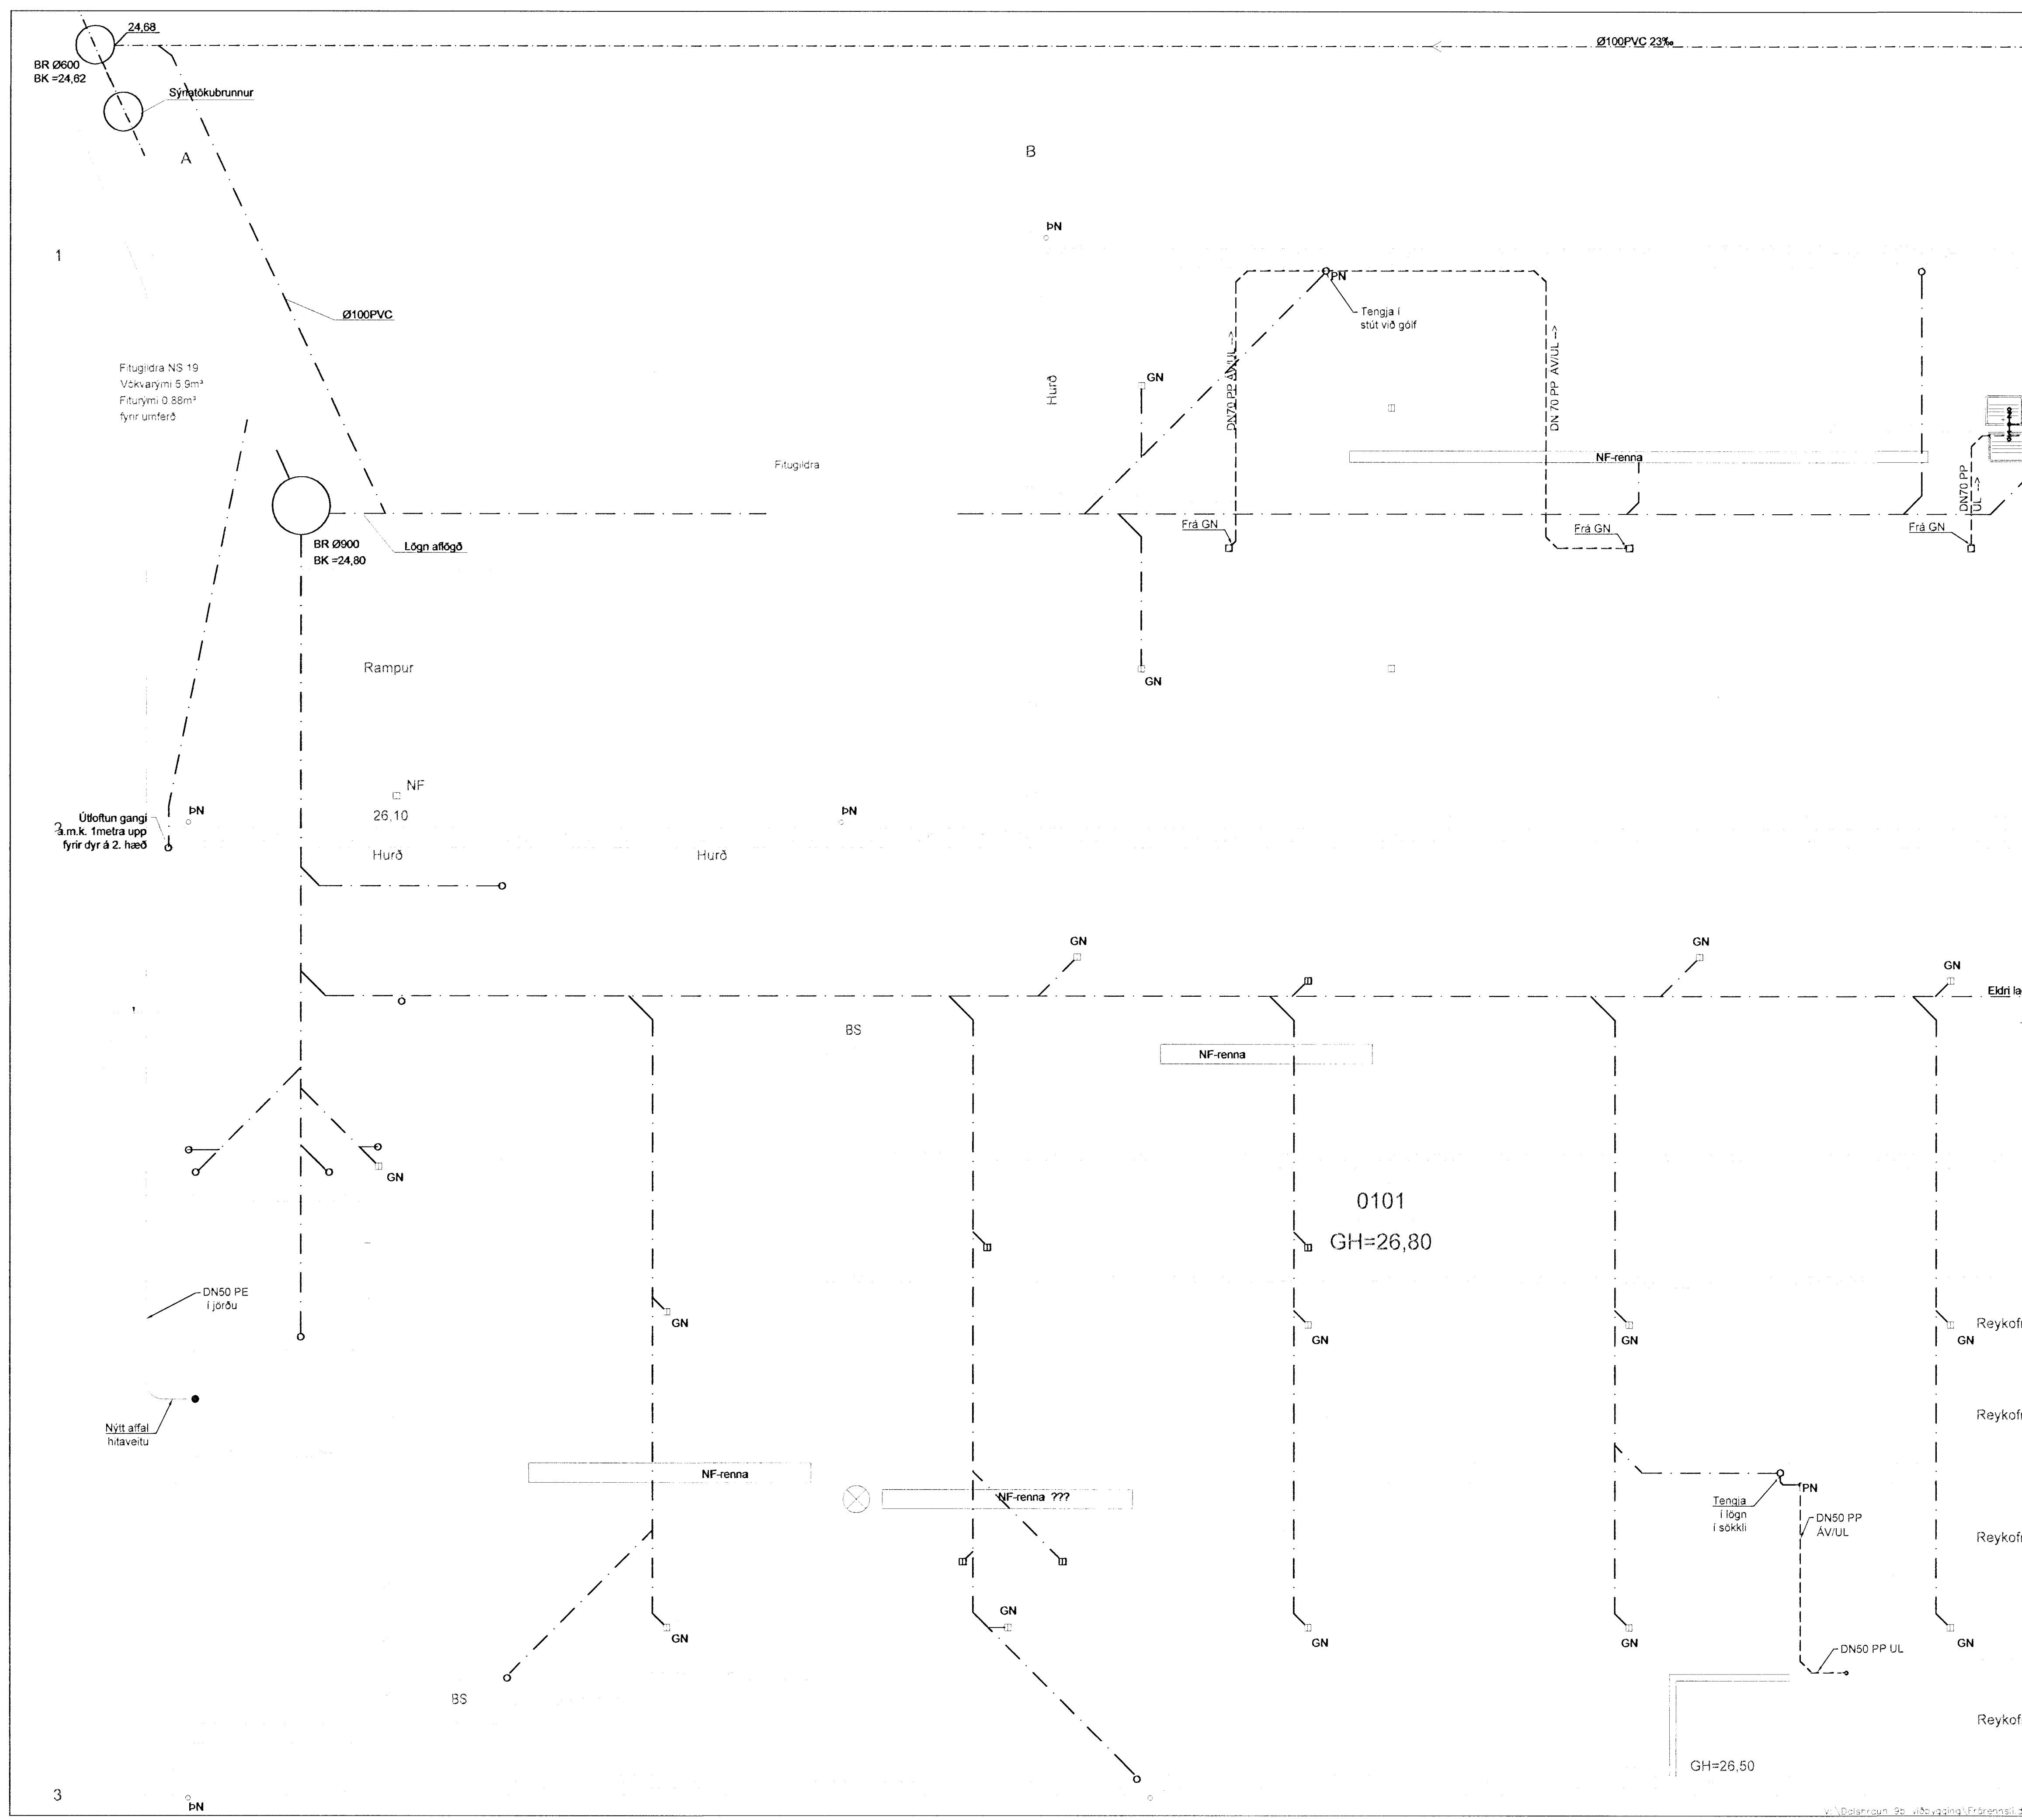


Skýringar

- Nýjar lagnir í eða á veggjum
- Nýjar lagnir undir loftplötu
- Nýjar lagnir í sókkli
- Núverandi lagnir í sókkli
- Núverandi lagnir undir loftplötu

Lagnir frá salernum, handlaugum og vöskum eru tengdar fram hjá fluskilju

GN Niðurföll mæld inn 22.08.2012
 Ekki sást í niðurföll eru undir vélum, pakkstæðum og ýmsu draskli.
 Samsléttu eru niðurfallsþottar í gólf skv. upphaflegri teikningu af lögnum í sókkli frá ca. 1977.

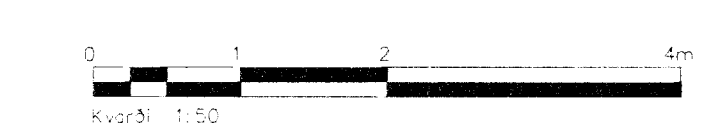

A	Tengingar frá efri hæðum	SG	05.10.12
Blá	Byggingar	Höfundur	Dagur

Verkefning

Dalshraun 9B, Hafnarfirði

Strendingur ehf. Verkfræðingur Fjarlægja 19-21, 220 Hafnarfirði Sími 545 5444, Fax 545 5441 stendingur@stendingur.is	Viðbygging – Frárennsli Grunnmynd 1. hæð 2/2
25.07.2012 1:50	JW/AS 303 A1