
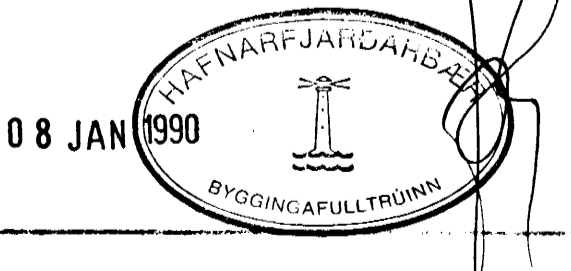


GRUNNMYND 1:50

KJALLARI

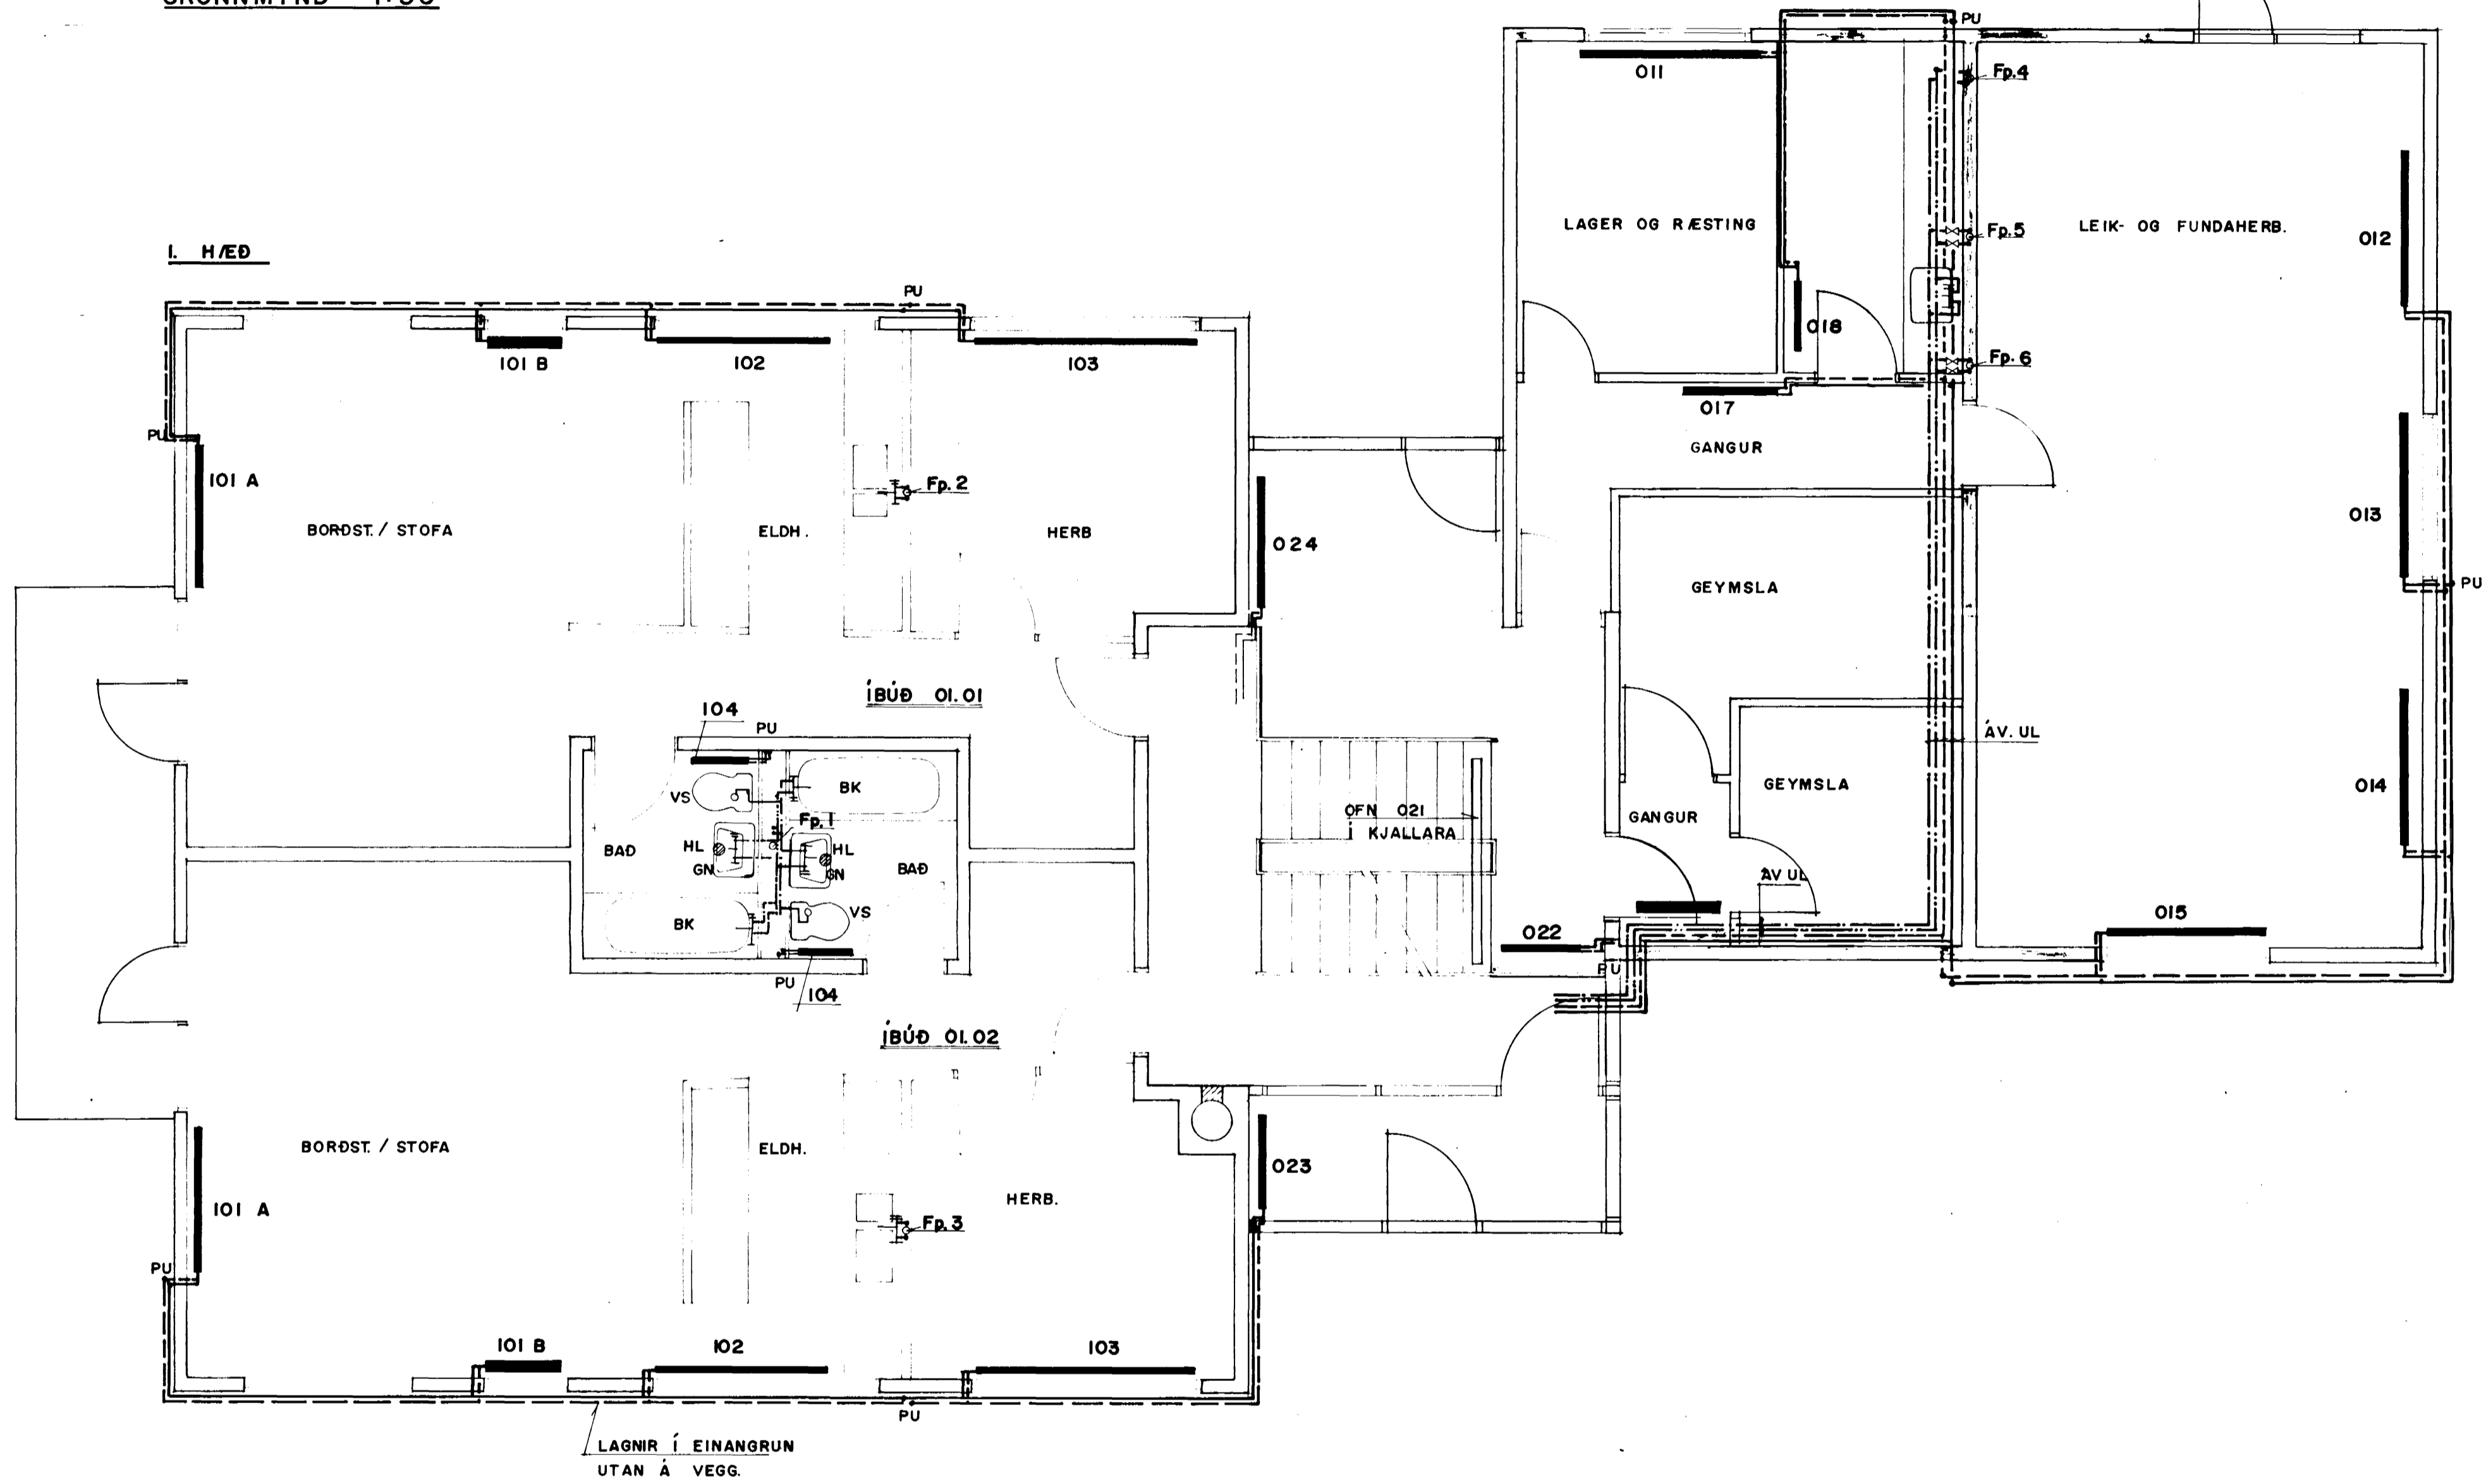

DOFRABERG II, HAFNARFIRÐI		SV. GRT.	HITA- OG PRIFALAGNIR	1:50
B	4/12'89 STADFÆRT		GRUNNMYND I. HEDAR	
A	8/8'89 LAGNIR		OG KJALLARA	89.04
Verktæðistofa		SV.	GRT.	
		21.03.'89	Stjórnverktæðistofu	L4