
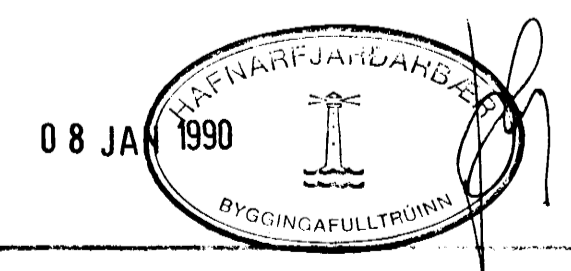


A B C D E F G H

GRUNNMYND 1:50

I. HÆÐ

2. HÆÐ

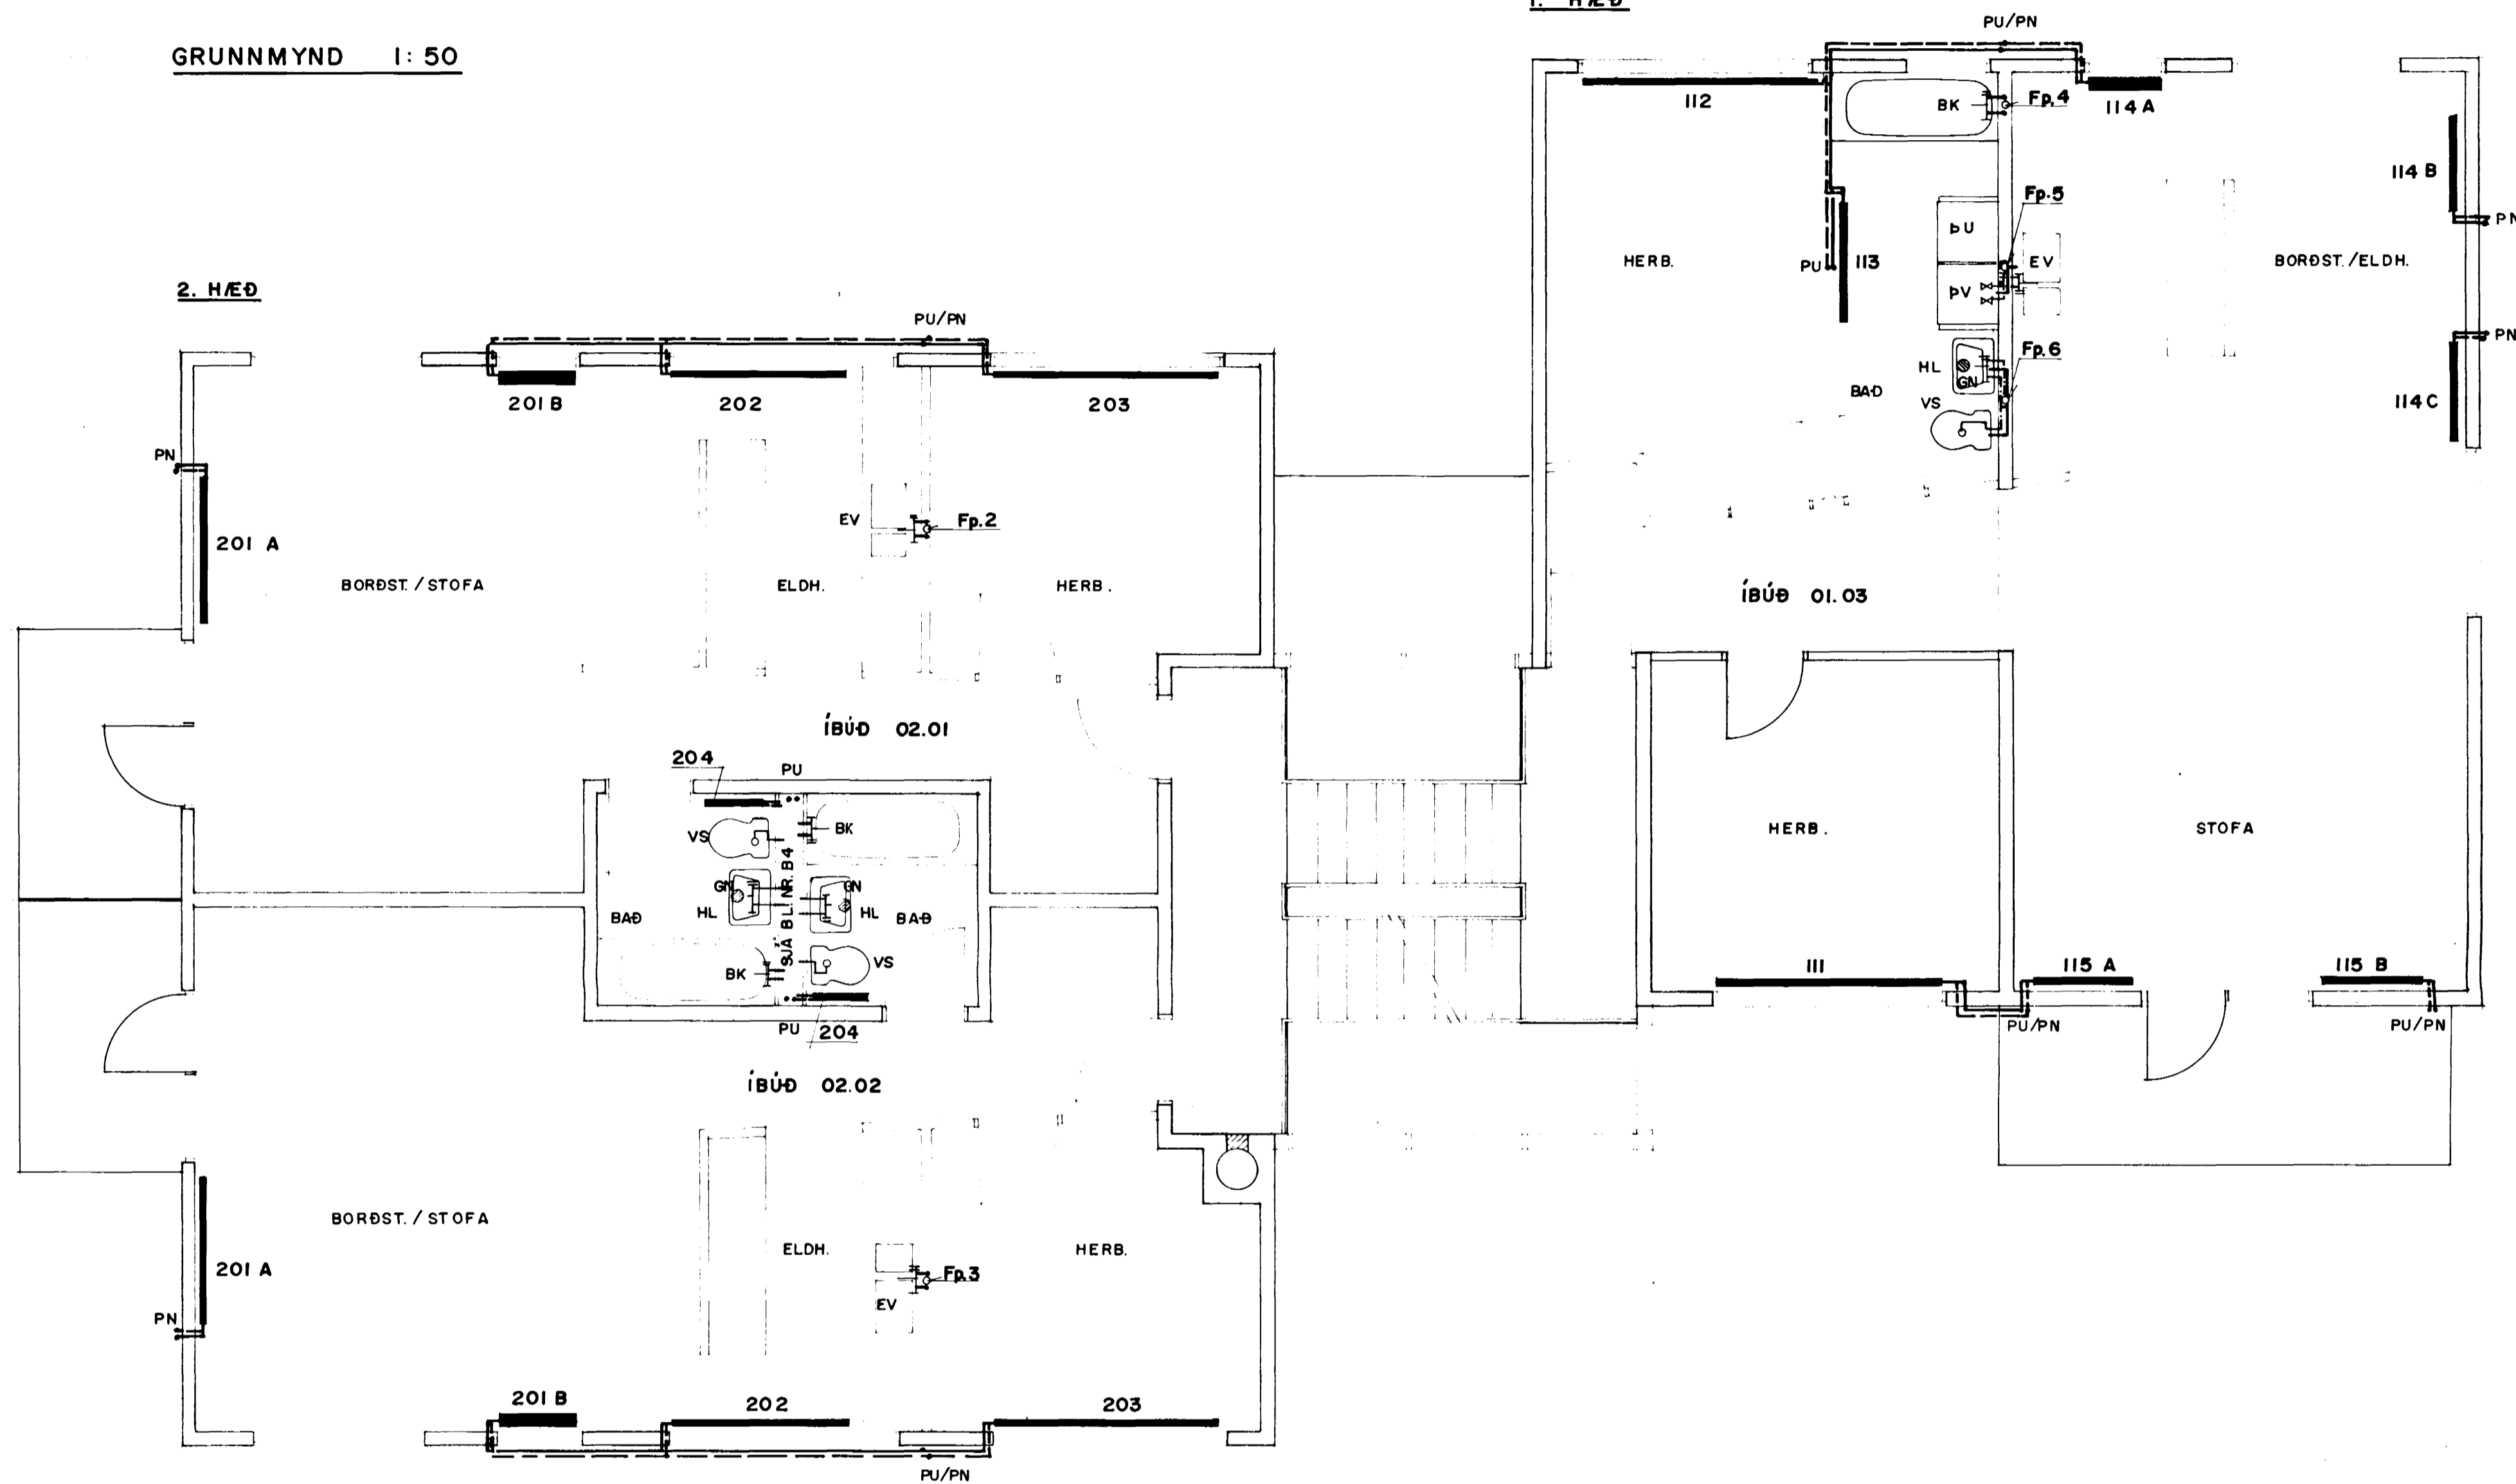

DOFRABERG II, HAFNARFIRÐI

B	STADFÆRT	4.12.89	SV. GRT.	HITA - OG PRIFALAGNIR	1:50
A	OFNAR 115A OG B	FÆRDIR 8/89	SV. GRT.	GRUNNMYND 2. OG 1. HÆÐ	89.04
			SV. GRT.	21.03.89	Slafinn Vetur / L5