


A B C D E F G H

2. HÆÐ

GRUNNMYND 1:50

3. HÆÐ

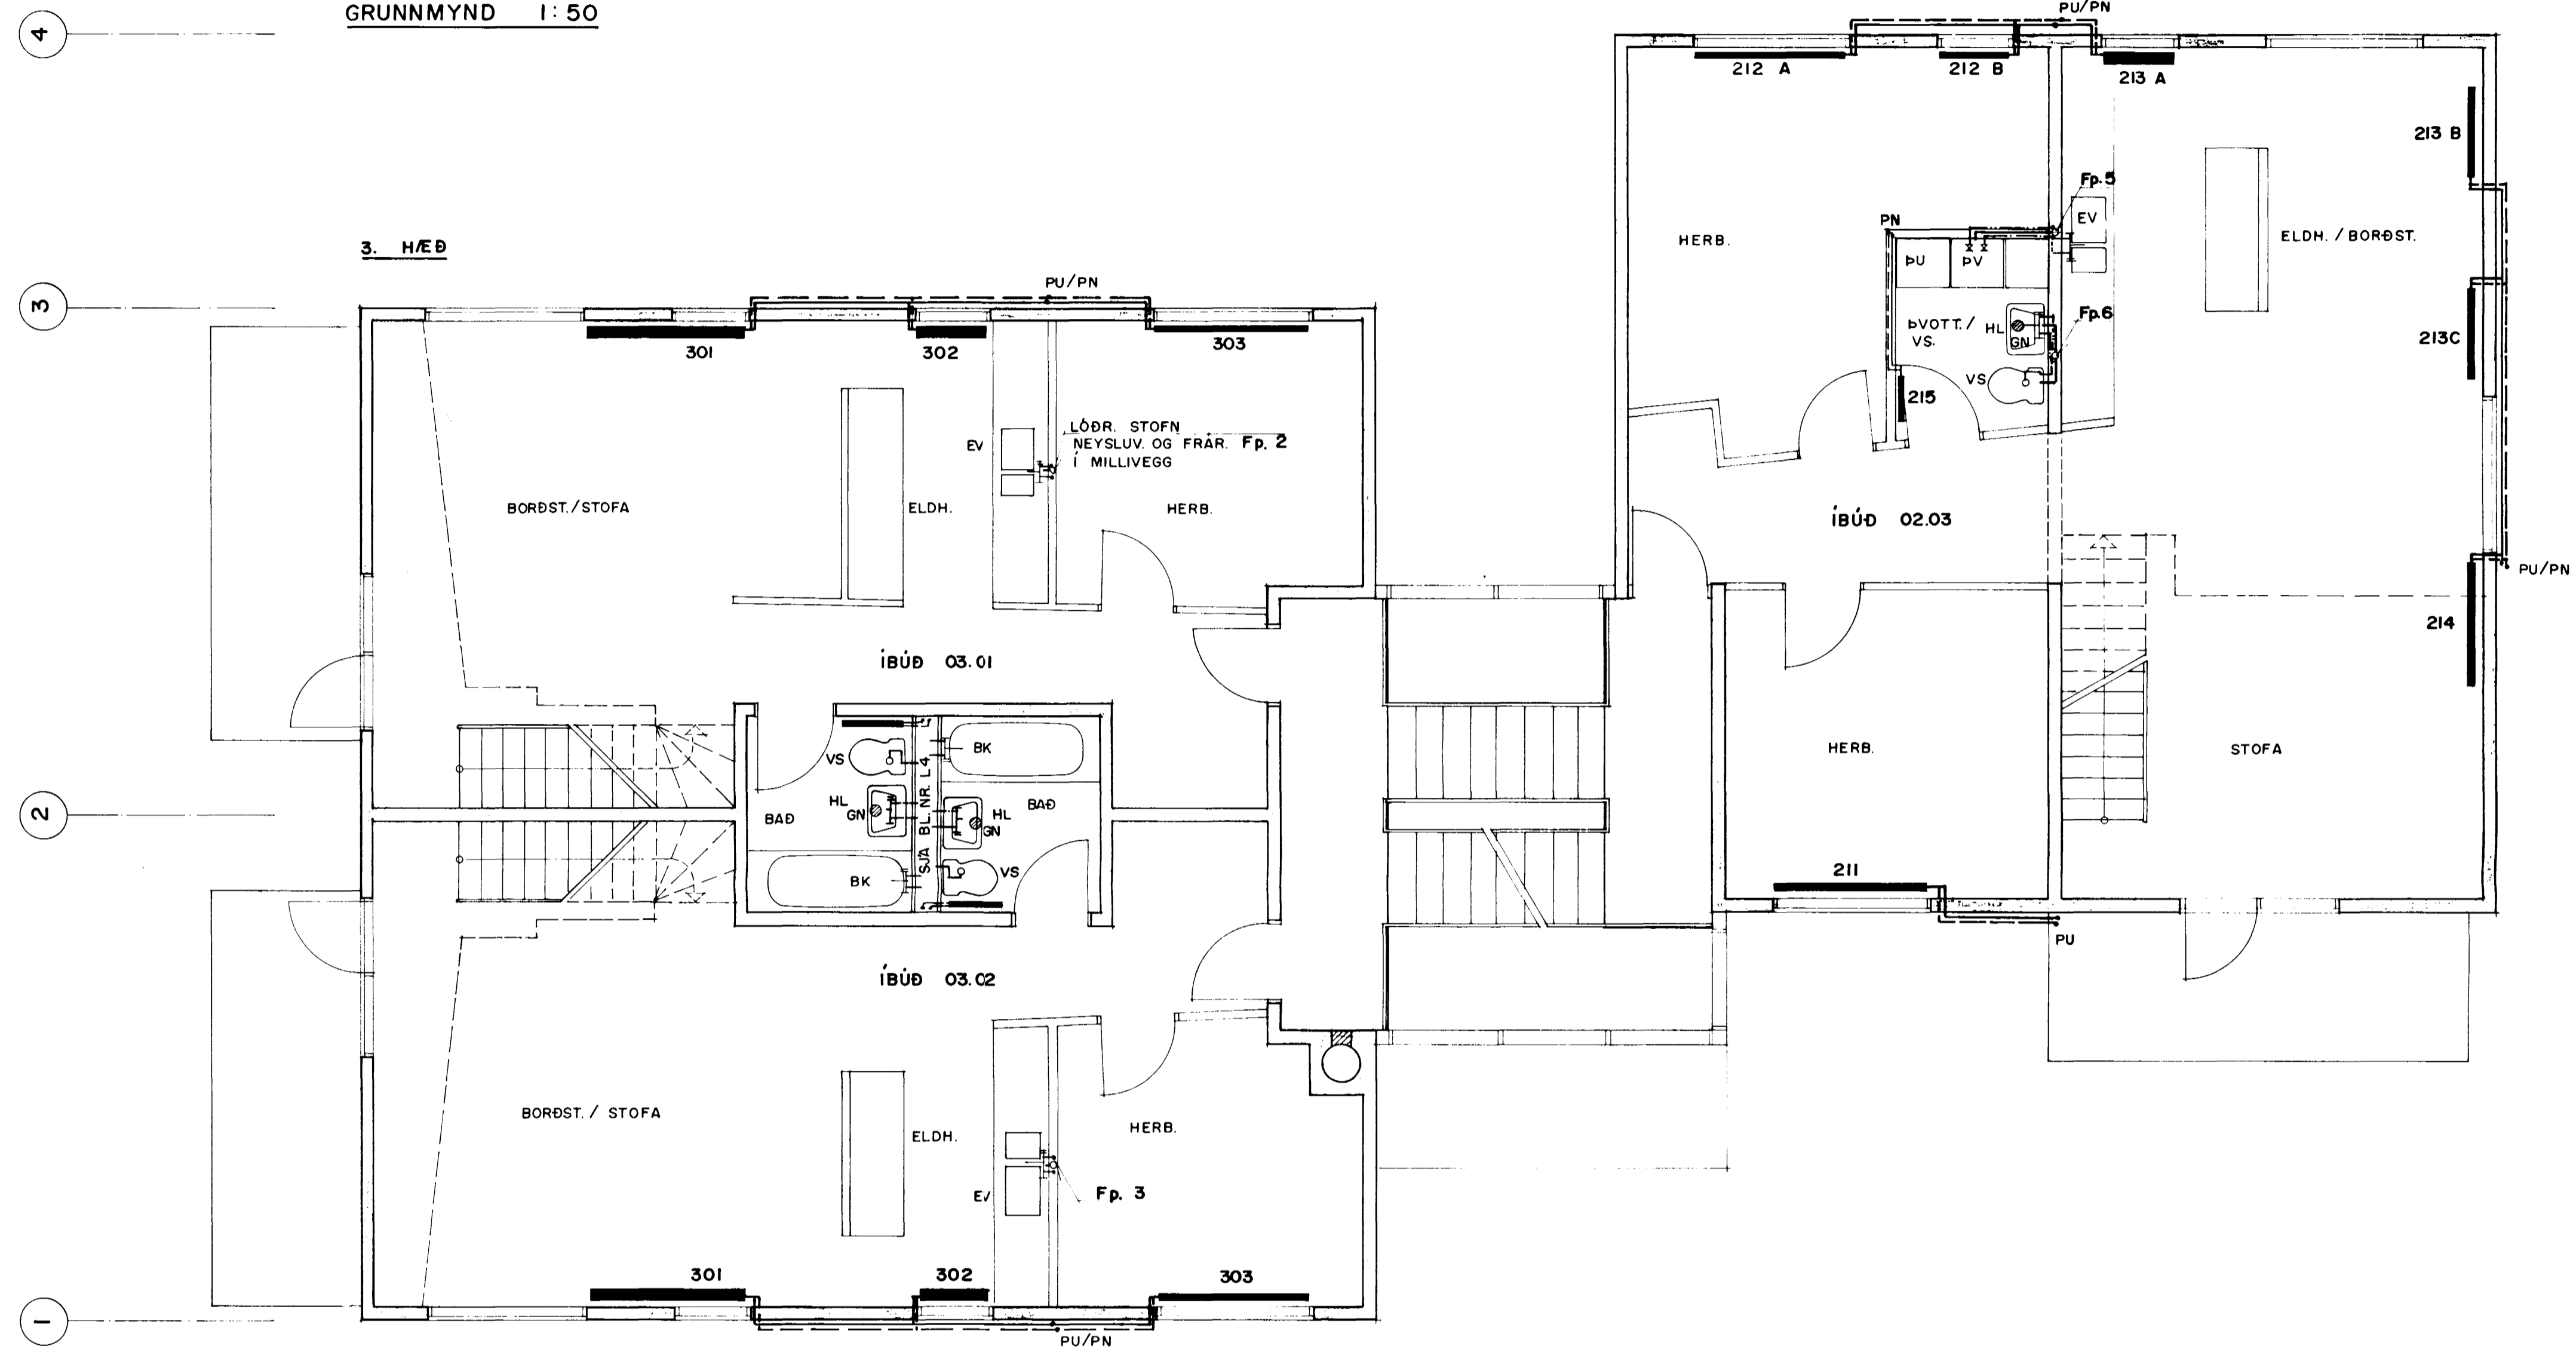

08 JAN 1990

DOFRABERG II, HAFNARFIRÐI			
B	STADFÆRT 4.12.89	SV	GRT
A	OFNAR 214 OG 301 8/8'89	SV	GRT
BR. NR.	BYGGINGA	SV	GRT
HITA - OG ÞRIFALAGNIR			MKV 1:50
GRUNNMYND 3. OG 2. HÆÐAR			VERK. NR. 89.04
Verkræðistofa Stefans og Björns s.f. CONSULTING ENGINEERS		REI.MN SV TÆKN GRT DÁGN 28.03'89	REI.NR. L6 Skaftaheiti