




Samþykkt á fundi bygginga-  
nefndar þ. 10.18.1994  
BYGGINGAFULLTRÚINN  
Í HAFNARFIRÐI  
*Sigríður Halldóttir*  
NR. 15 EDDUR 4/10 '95

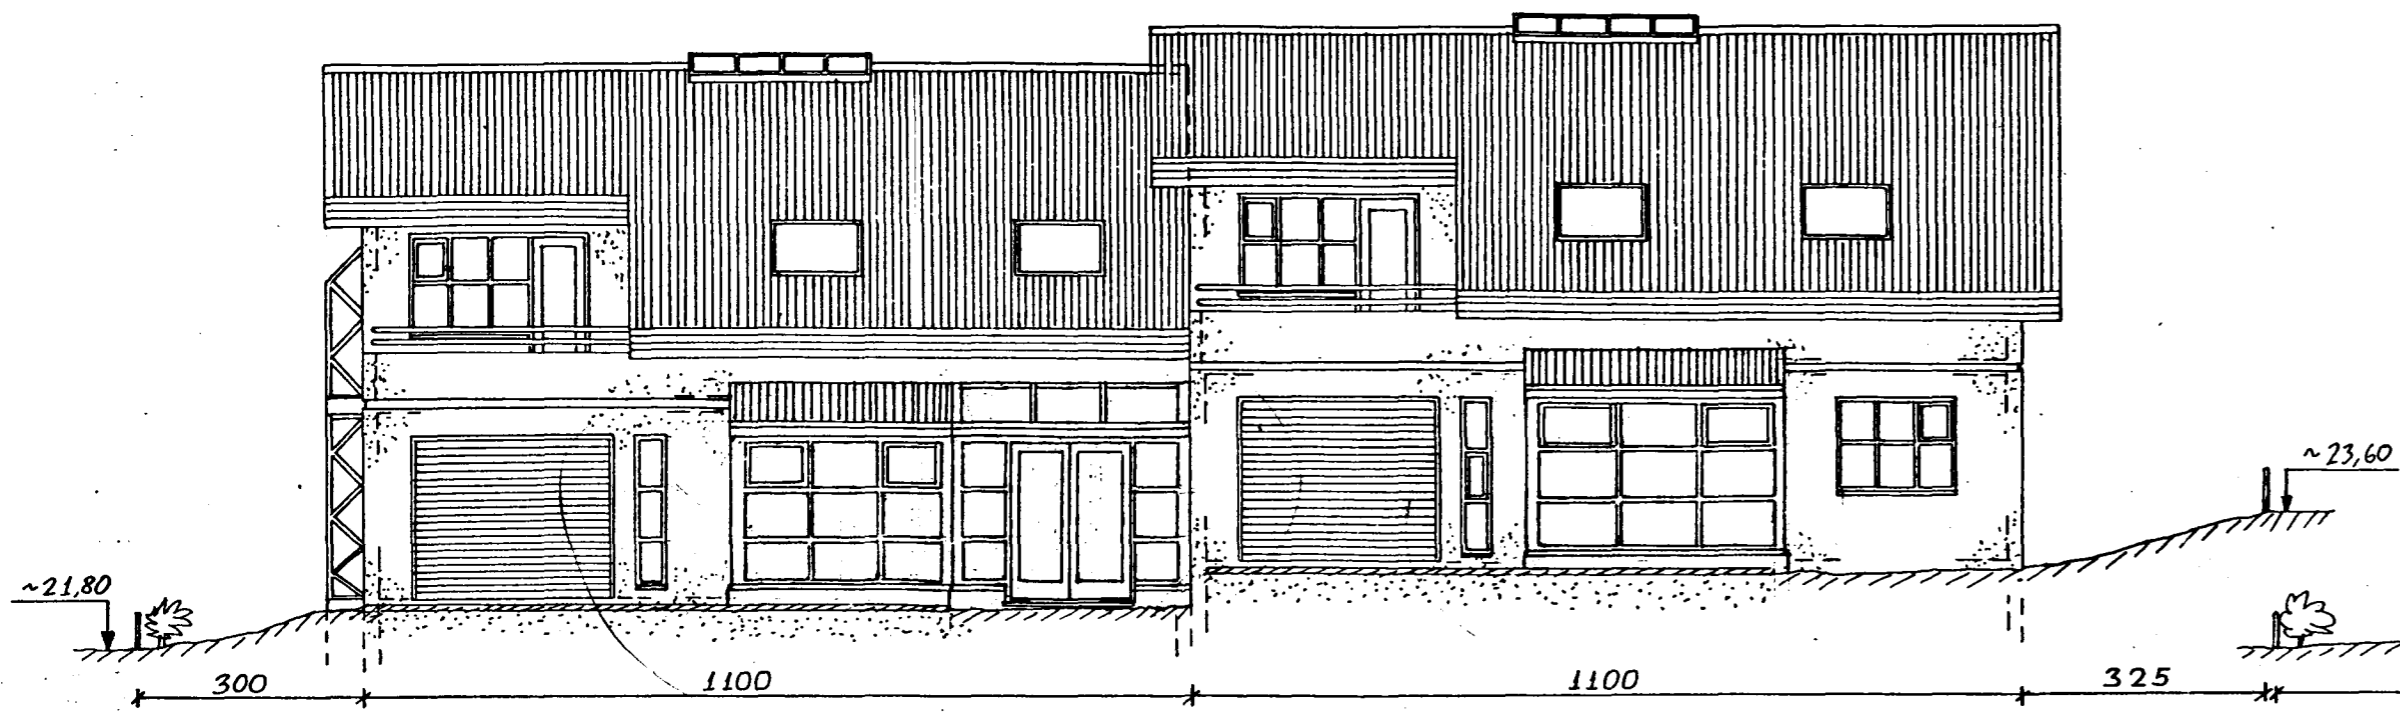


SUÐAUSTURHLIÐ. 1:100

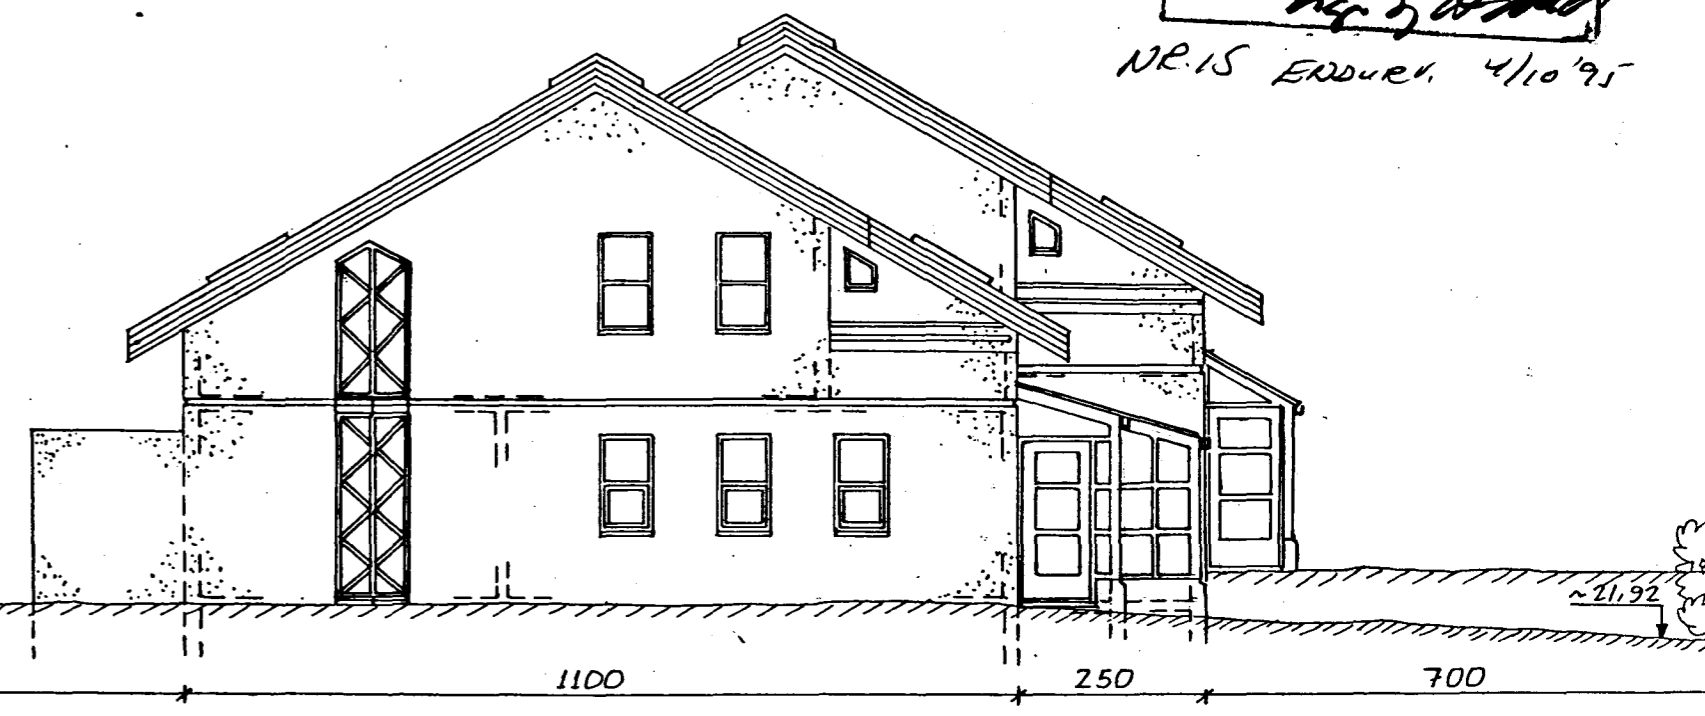

SUÐVESTURHLIÐ. 1:100

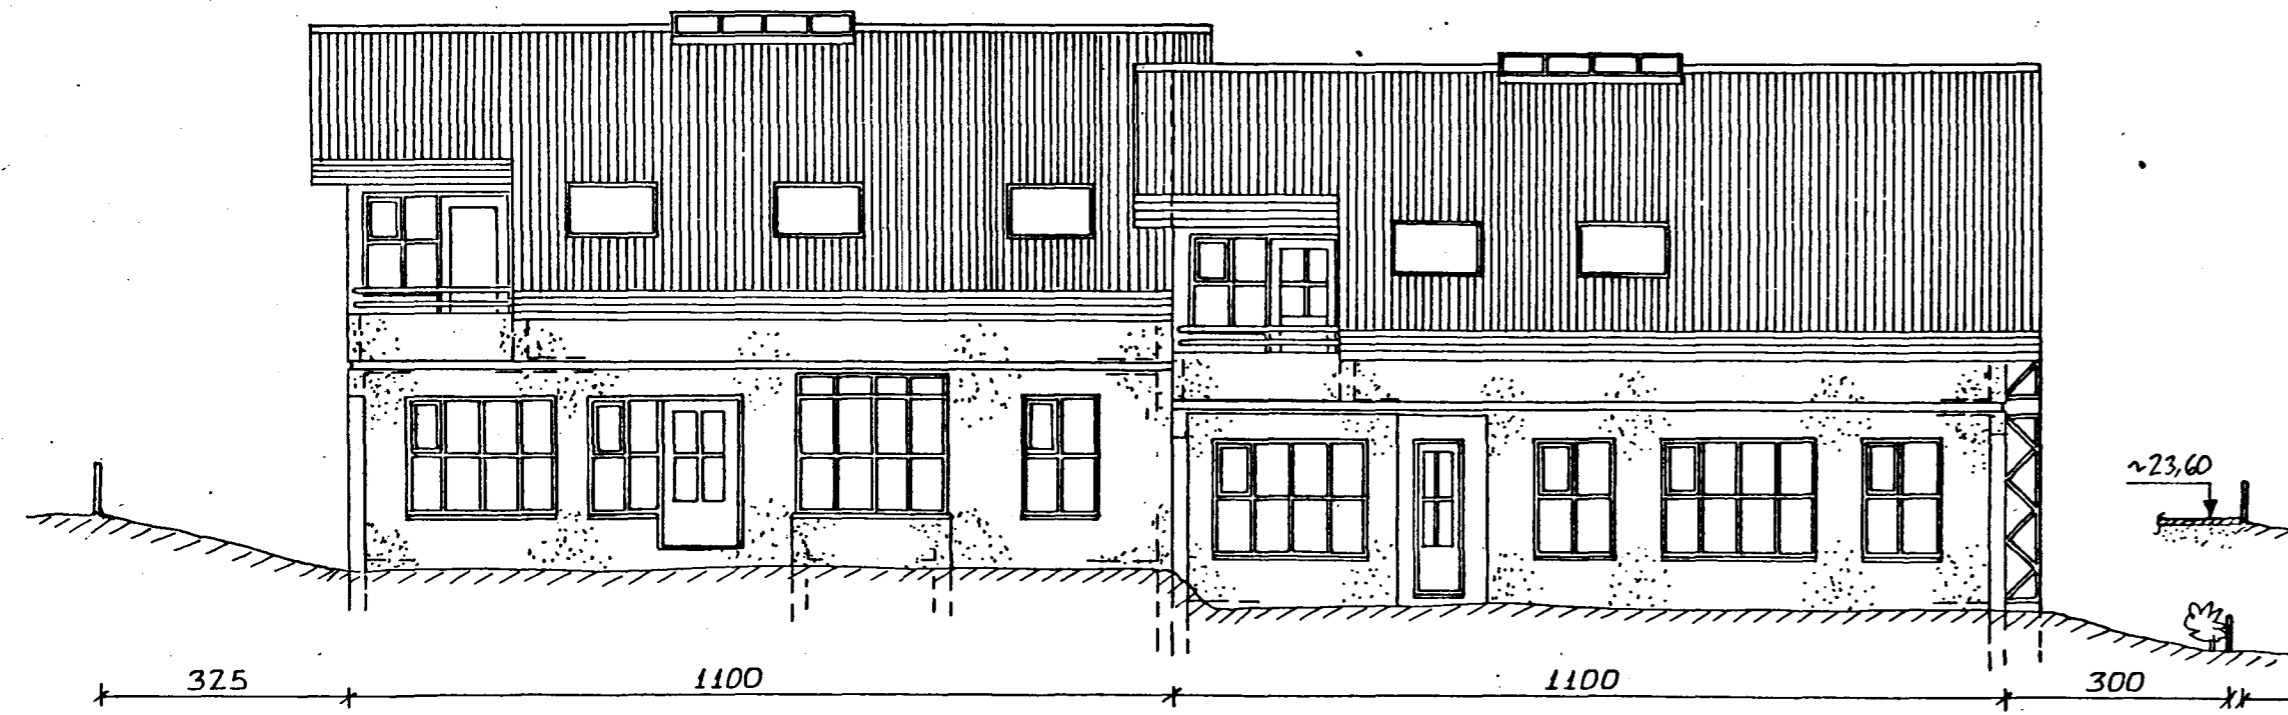

NORÐVESTURHLIÐ. 1:100

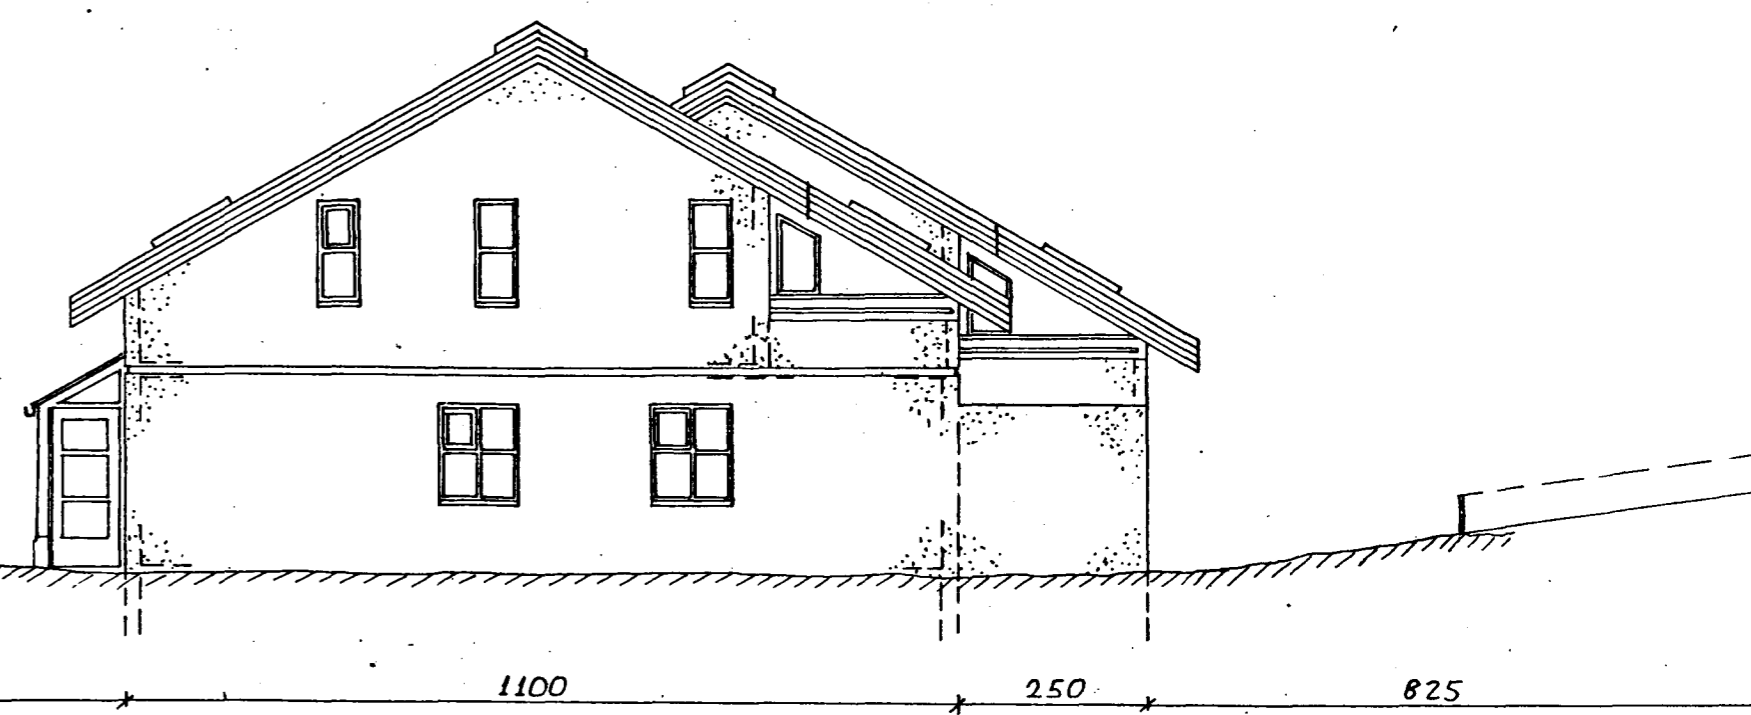

NORÐAUSTURHLIÐ. 1:100

DOFRABERG 13 OG 15  
HAFNARFIRÐI

HLIÐARMYNDIR  
Mkv. 1:100

BREYTT 28/7 '94 *Jón Kristjánsson* / VINDFANG Í NR. 13 OG 15. ÖUÐRPHIT. SÓLSTOFA NR. 13  
BREYTT 17/11 '88 - *Jón Kristjánsson* / HÆÐARLEGA LÓÐAR  
JÓN KRISTJÁNSSON BYGGINGAVERKFRÆÐINGUR FVFI  
FÍFUSELI 11 S. 78731  
REYKJAVÍK Í OKTÓBER 1988 *Jón Kristjánsson*