


Samþykkt á fundi bygginga-
nefndar þ. 10/8 1994
BYGGINGAFULLTRÚINN
Í HAFNARFIRÐI
Sigbjörg

NR. 15 ENDURK. 4/10'95

AFSTÖÐUMYND 1:500

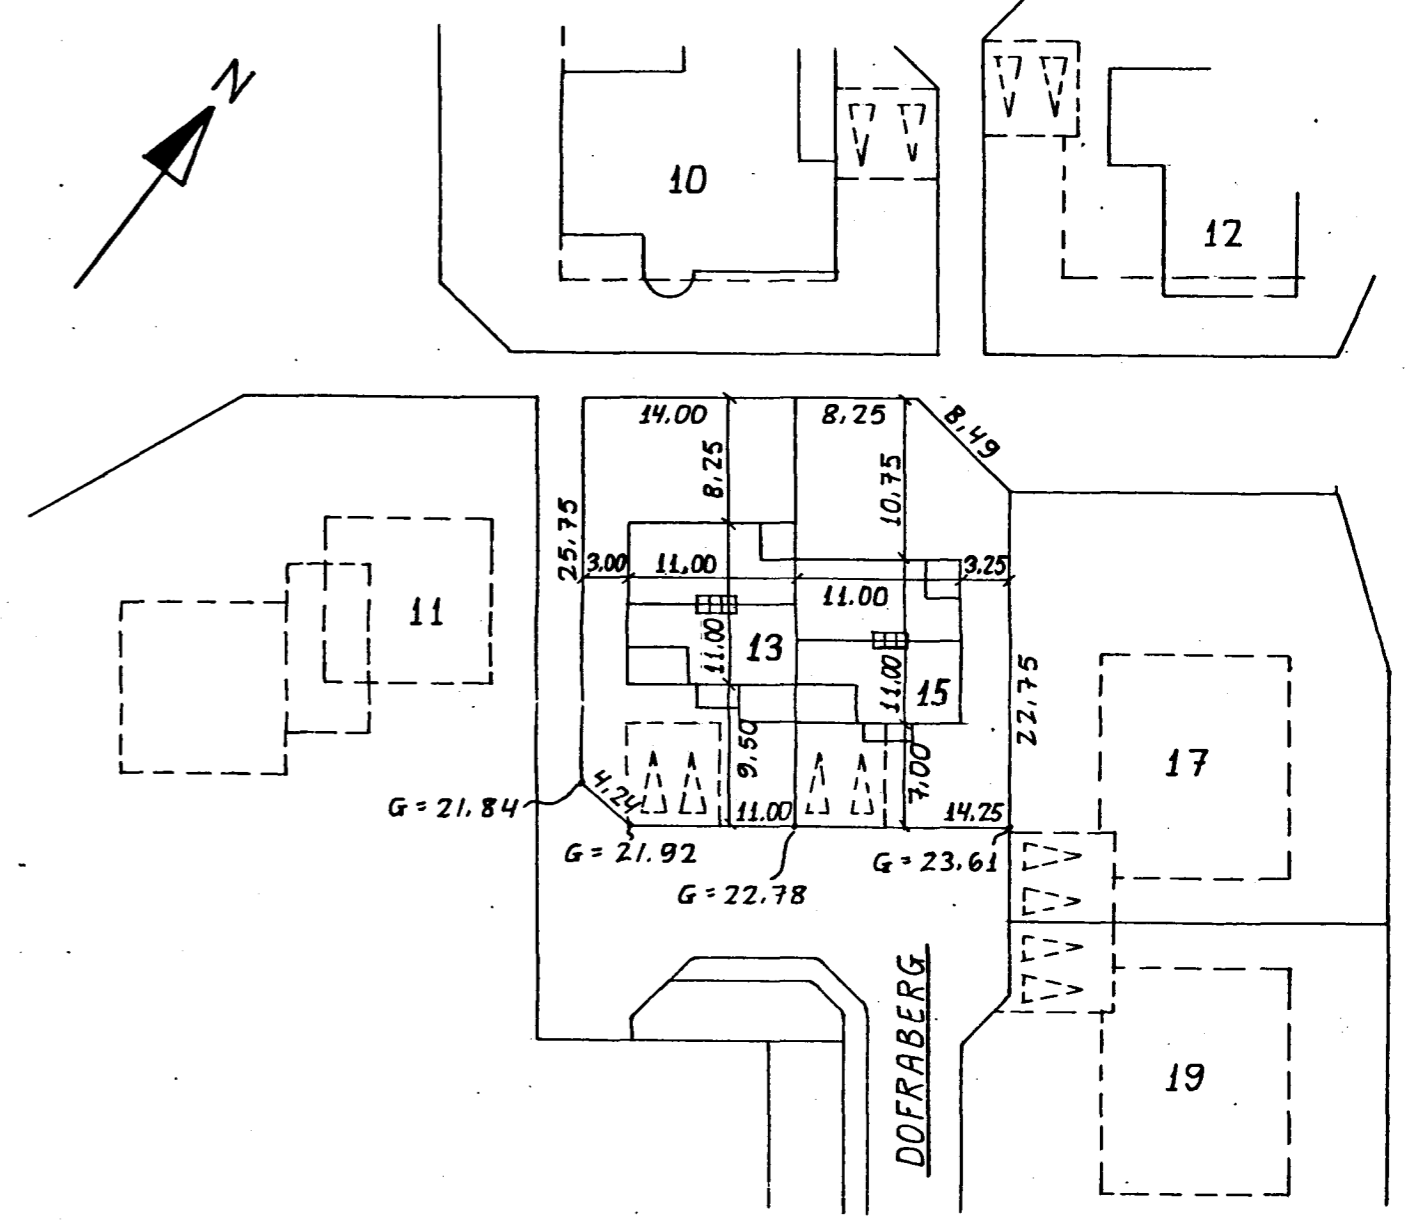

	DOFRABERG 13	DOFRABERG 15
1. HÆÐ ÍBÚÐ	80.0 m ² 216.0 m ³	72.9 m ² 196.8 m ³
1. HÆÐ BÍLGEYMSLA	(33.6) m ² (90.7) m ³	(41.8) m ² (112.9) m ³
2. HÆÐ	91.0 m ² 329.5 m ³	90.7 m ² 329.0 m ³
HEILDARGÓLFLATARMÁL:	171.0 m ² —	163.6 m ² —
HEILDARRÚMMÁL:	— 545.0 m ³	— 525.8 m ³
LÓÐARSTÆRÐ:	398.0 m ² —	391.7 m ² —

ATHUGIÐ AÐ FLATARMÁL MIÐAST VIÐ LÁGMARKSSALARHÆÐ = 1.80 M.
 FLATARMÁL VINDF. + SÓLSTOFU 13,4 m² 15,3 m² 6,8 m² 7,44 m²
 RÚMMÁL " " 34,8 m³ 41 m³ 16,3 m³ 19 m³

DOFRABERG 13 OG 15
HAFNARFIRÐI *A EKKI MÁ TENGIR HÚS
BEINT VÍÐ TENGIR HÚS

GRUNNMYNDR 1. OG 2. HÆÐAR
AFSTÖÐUMYND
MKV. 1:100, 1:500

BREYTT 28/7 1994 - Jón Kristjánsson / VINDFANG Í NR. 13 OG 15. ÓUPPHIT. SÓLSTOFA NR. 13.
 RV Í BÍLGEYMSLU / GLUGGAR VÍ SVALIR Á 2. HÆÐ
 BREYTT 17/11 1988 - Jón Kristjánsson / ELÐVARNARHURÐ MELLI BÍLGEYMSLU OG ÍBÚÐAR
 JÓN KRISTJÁNSSON BYGGINGAVERKFRÆÐINGUR FVFÍ
 FÍFUSELI 11, S. 78731 5653696
 REYKJAVÍK Í OKTÓBER 1988 Jón Kristjánsson